

# VORABZUG

ALLE FENSTER-, TÜR UND BRÜSTUNGSHÖHEN AB OK FERTIGFUSS-  
BODEN!

DIE FENSTERMONTAGE ERFOLGT NACH DEM REGELWERK DER  
TECHNIK (RAL-EINBAU). BEI ALLEN FENSTERGRÖSSEN MUSS DER  
GLATTSTRICH IN DEN LAUBUNGEN BEACHTET WERDEN. NACH FERTIG-  
STELLUNG DER LUFTDICHTEN HÜLLE WIRD EIN BLOWERDOOR  
TEST DURCHFÜHRT.

ALLE MASSE SIND VOR ORT ZU PRÜFEN, UNSTIMMIGKEITEN SOWIE  
BEDENKEN GEGEN DIE GEPLANTE AUSFÜHRUNG SIND VOR BEGINN  
DER ARBEITEN UMGEHEND DER BAULEITUNG MITZUTEILEN!

BEI WIDERSPRÜCHEN ZWISCHEN PLÄNEN UND SONSTIGEN  
AUSFÜHRUNGSUNTERLAGEN ZÄHLT DER GRÖßERE MASS- STAB  
BEI GLEICHEM MASSSTAB DER JÜNGSTE PLANSTAND.

## RINGBALKEN/ STÜRZE/ UNTERZÜGE:

STB.-RINGBALKEN ÜBER DEN AUSSENWÄNDEN U. TRAGENDEN  
INNENWÄNDEN SOWIE UNTERZÜGE UND STÜRZE LT. STATIK!  
DIESE SIND JEWEILS KÄLTEBRÜCKENFREI AUSZUBILDEN!

**ALLE MASZE SIND AM BAU ZU PRÜFEN  
UNSTIMMIGKEITEN SIND DER BAULEITUNG SOFORT MITZUTEILEN**

**TÜR- UND BRÜSTUNGSHÖHEN BEZIEHEN SICH AUF OK.FFB**

**BODEN- UND WANDDURCHBRÜCHE SIND VOR ORT MIT ARCHITEKT, STATIKER UND FACHPLANER  
NOCHMALZU PRÜFEN UND FESTZULEGEN**

|       |          |       |      |
|-------|----------|-------|------|
| A     |          |       |      |
|       |          |       |      |
|       |          |       |      |
| INDEX | GEÄNDERT | DATUM | NAME |

## OG.01 - Büro 01

|             |                            |
|-------------|----------------------------|
| H= 2,50m    | F= 20,96m²                 |
| Bodenbelag  | Interface „Composure+SONE“ |
| Wandbelag   | Innenputz, Q3, Anstrich    |
| Deckenbelag | Innenputz, Q3, Anstrich    |

## OG.02 - Büro 02

|             |                                   |
|-------------|-----------------------------------|
| H= 2,50m    | F= 15,24m²                        |
| Bodenbelag  | Interface „Composure+SONE“        |
| Wandbelag   | Innenputz, Q3, Anstrich / Fliesen |
| Deckenbelag | Innenputz, Q3, Anstrich           |

## OG.03 - Archiv

|             |                            |
|-------------|----------------------------|
| H= 2,50m    | F= 7,47m²                  |
| Bodenbelag  | Interface „Composure+SONE“ |
| Wandbelag   | Innenputz, Q3, Anstrich    |
| Deckenbelag | Innenputz, Q3, Anstrich    |

## OG.04 - Treppe 01

|             |                              |
|-------------|------------------------------|
| H= 2,50m    | F= 11,06m²                   |
| Bodenbelag  | Fliese Interbau „Blink_Opus“ |
| Wandbelag   | Innenputz, Q3, Anstrich      |
| Deckenbelag | Innenputz, Q3, Anstrich      |

## OG.05 - Büro 03

|             |                                   |
|-------------|-----------------------------------|
| H= 2,50m    | F= 19,81m²                        |
| Bodenbelag  | Interface „Composure+SONE“        |
| Wandbelag   | Innenputz, Q3, Anstrich / Fliesen |
| Deckenbelag | Innenputz, Q3, Anstrich           |

## OG.06 - Kopierer


|             |                            |
|-------------|----------------------------|
| H= 2,50m    | F= 7,45m <sup>2</sup>      |
| Bodenbelag  | Interface „Composure+SONE“ |
| Wandbelag   | Innenputz, Q3, Anstrich    |
| Deckenbelag | Innenputz, Q3, Anstrich    |

## OG.07 - Büro 04

|             |                            |
|-------------|----------------------------|
| H= 2,50m    | F= 16,58m²                 |
| Bodenbelag  | Interface „Composure+SONE“ |
| Wandbelag   | Innenputz, Q3, Anstrich    |
| Deckenbelag | Innenputz, Q3, Anstrich    |

## OG.08 - Treppe 2

|             |                            |
|-------------|----------------------------|
| H= 2,50m    | F= 7,33m <sup>2</sup>      |
| Bodenbelag  | Interface „Composure+SONE“ |
| Wandbelag   | Innenputz, Q3, Anstrich    |
| Deckenbelag | Innenputz, Q3, Anstrich    |

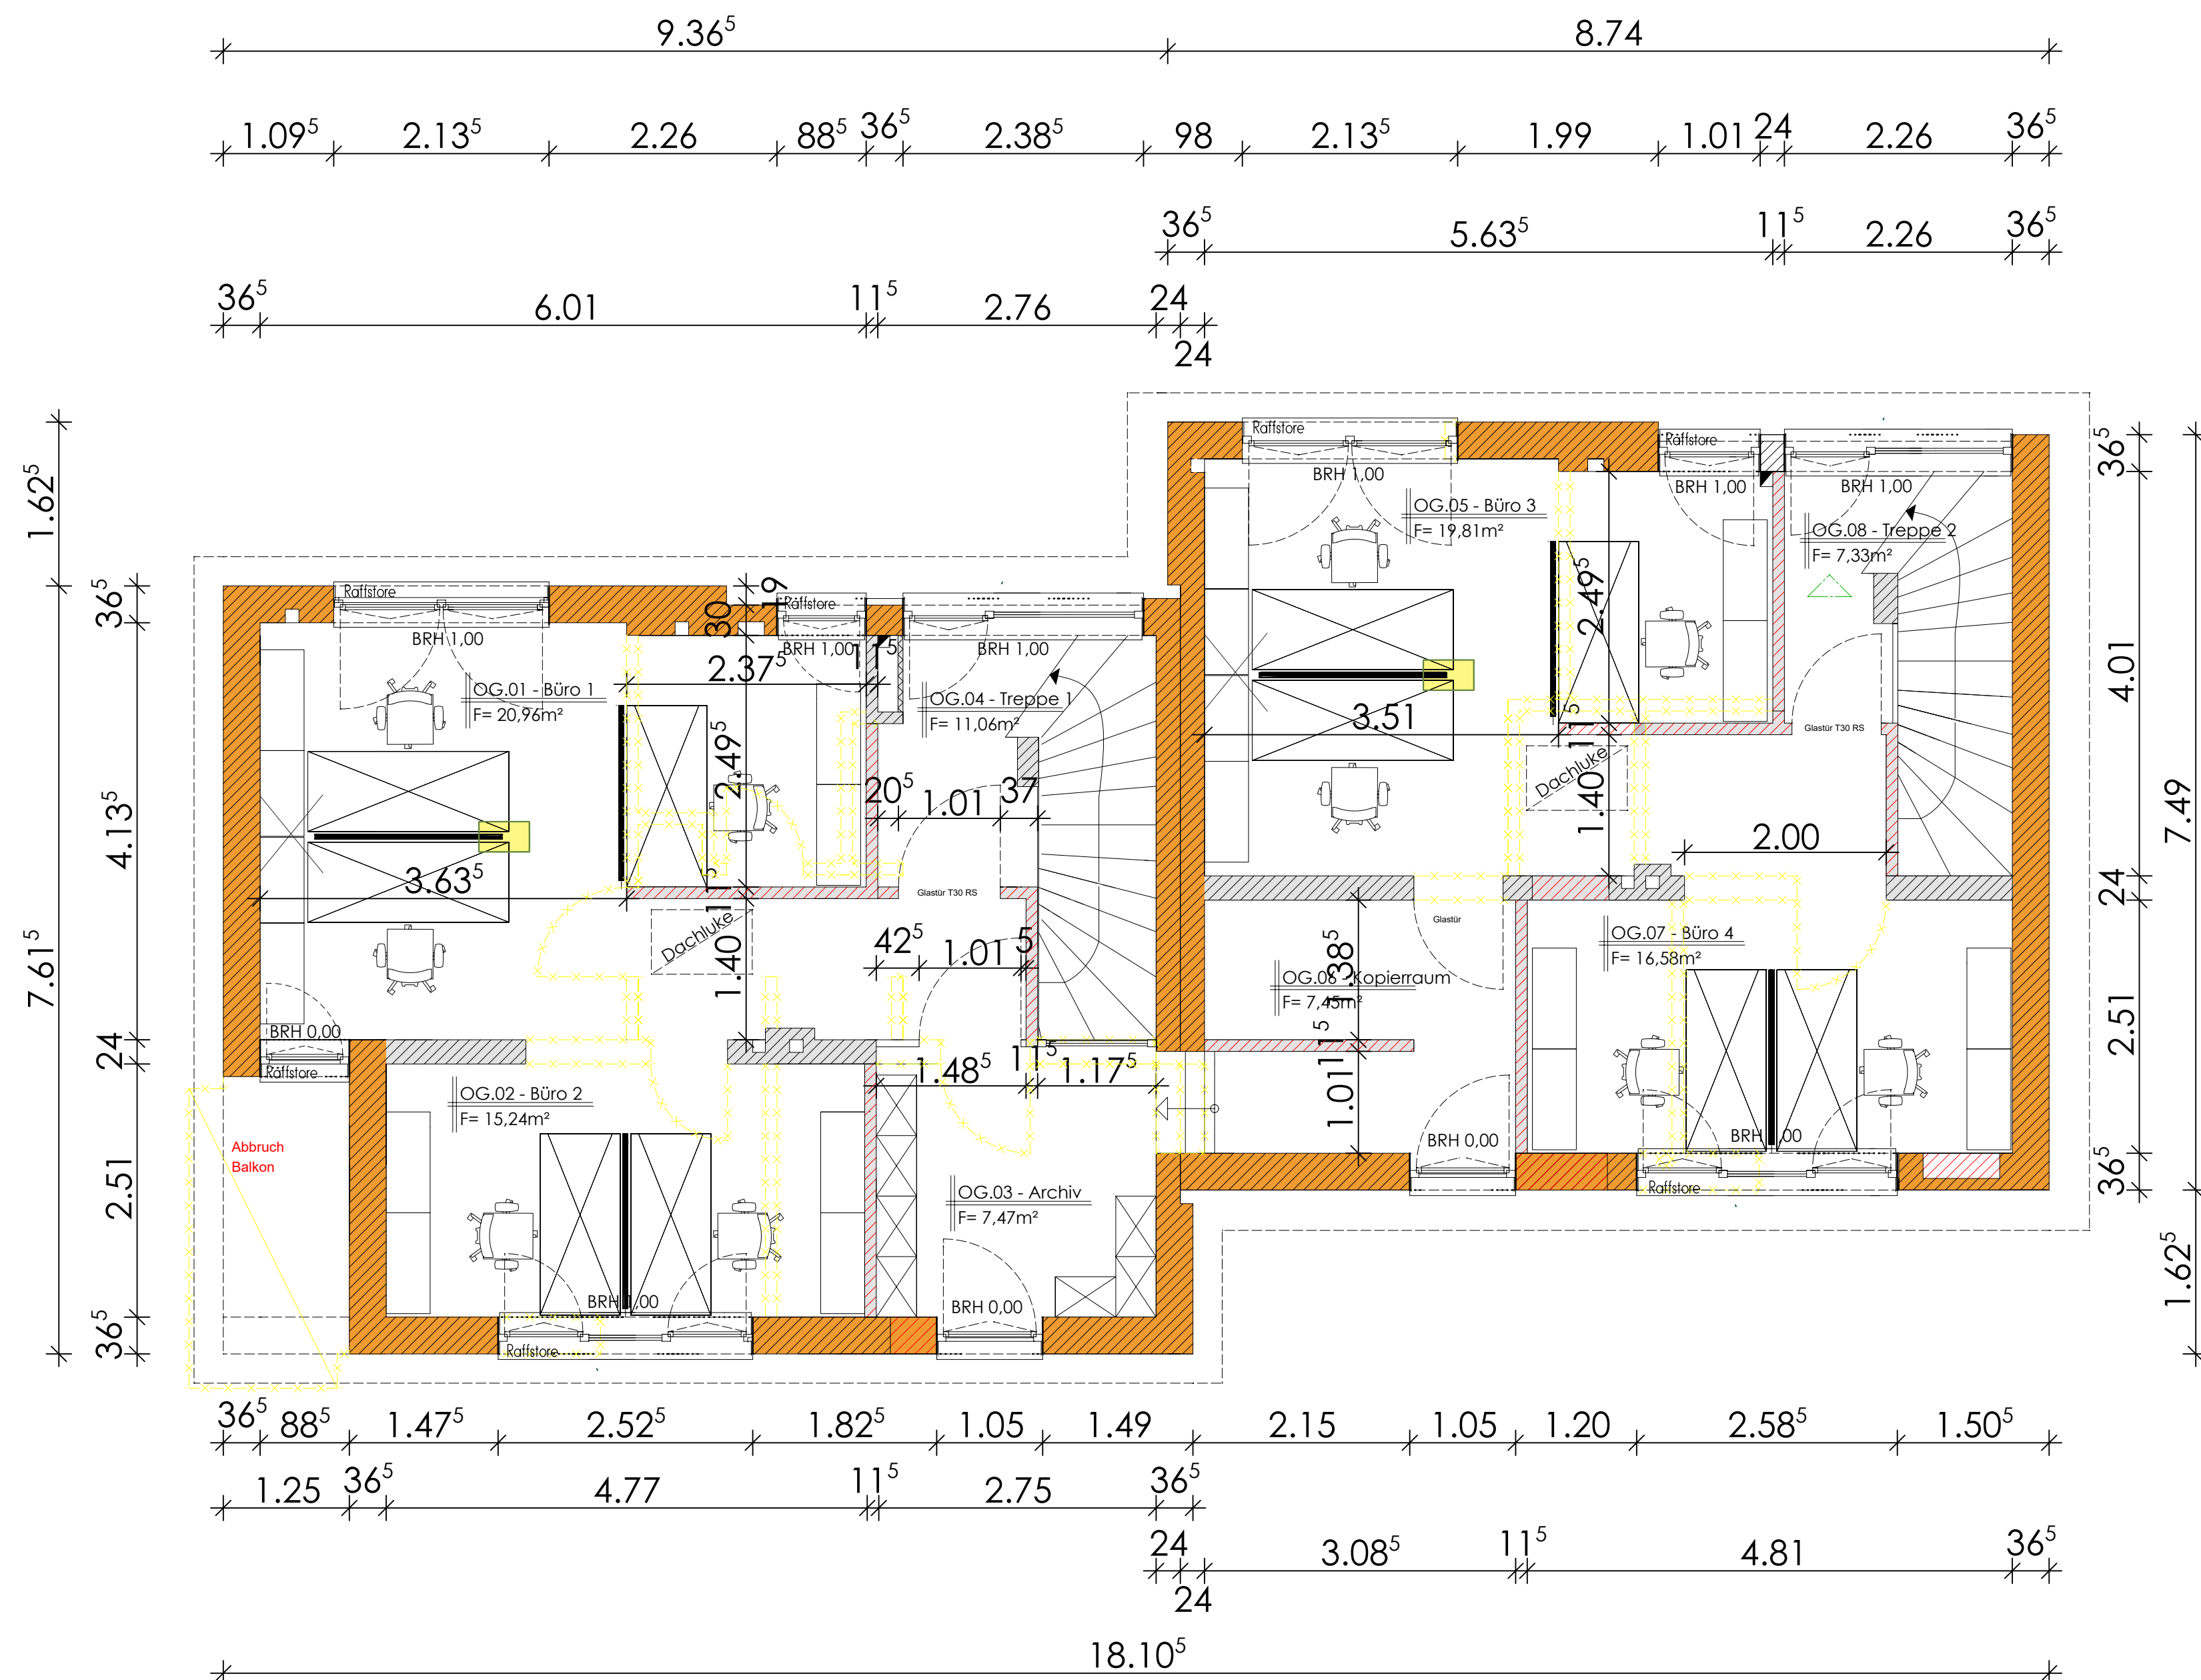

Diese Unterlage ist Eigentum des Architekturbüro Grundmann und ist urheberrechtlich geschützt. Sie darf ohne ausdrückliche Genehmigung weder vervielfältigt noch von Dritten verwendet werden. Zuwiderhandlungen verpflichten zu Schadenersatz.

$$H/B = 460 / 841 \text{ (0.39m}^2\text{)}$$

Allplan 2024