




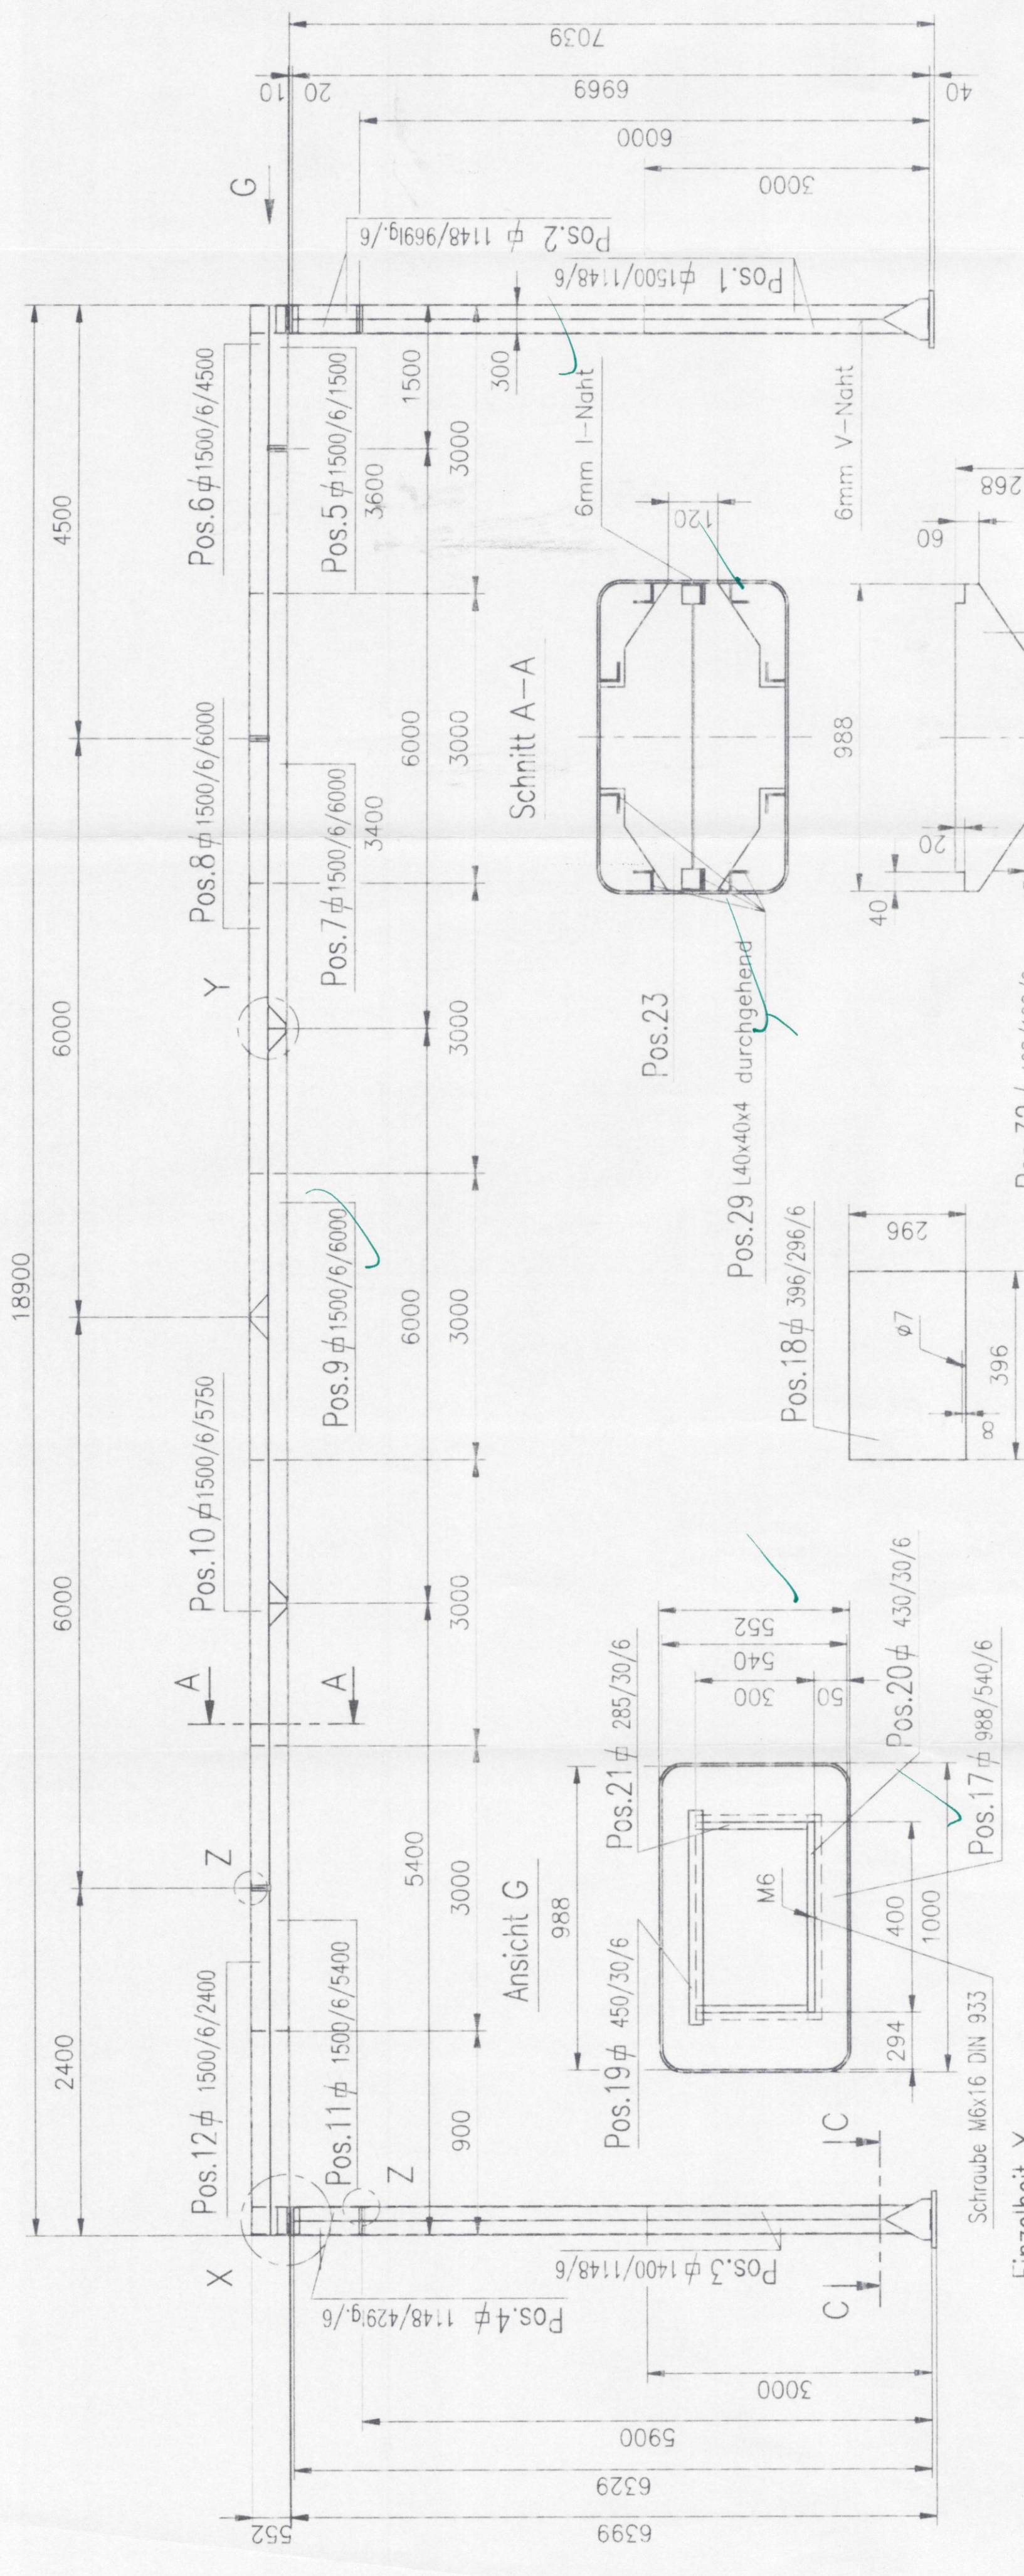

Schnitt A-A

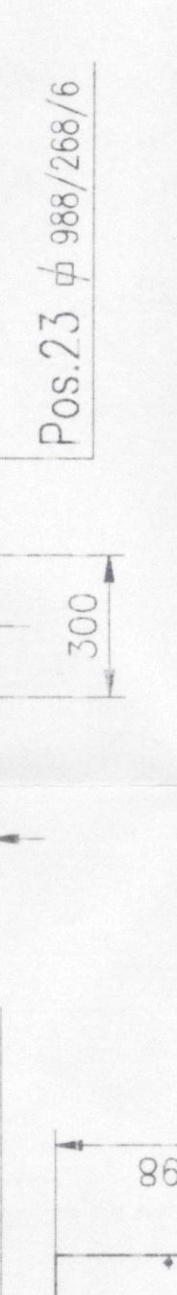


Schnitt C-C

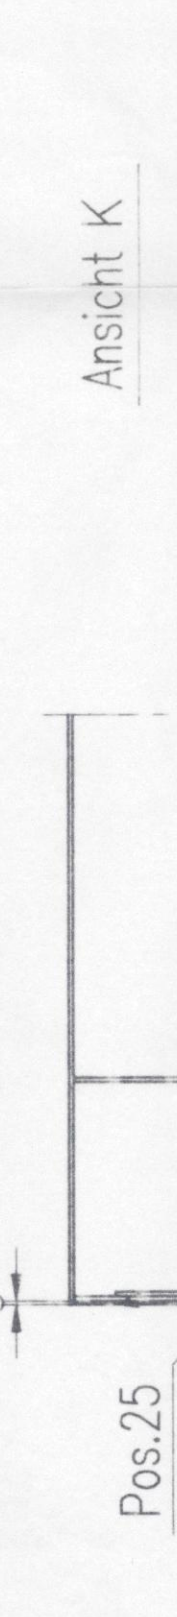

Einzelheit Z




Einzelheit Y

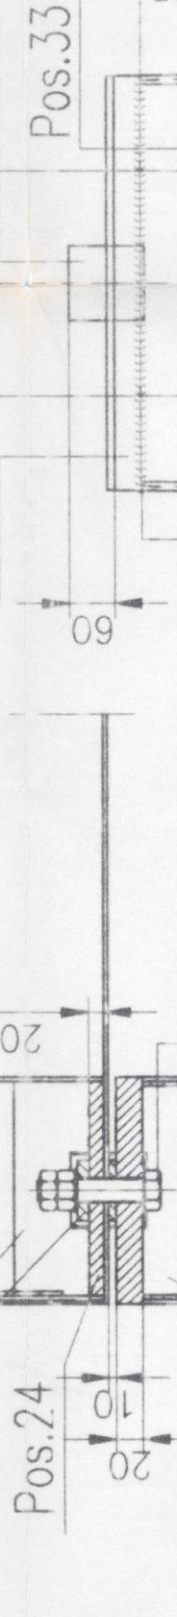


Einzelheit X


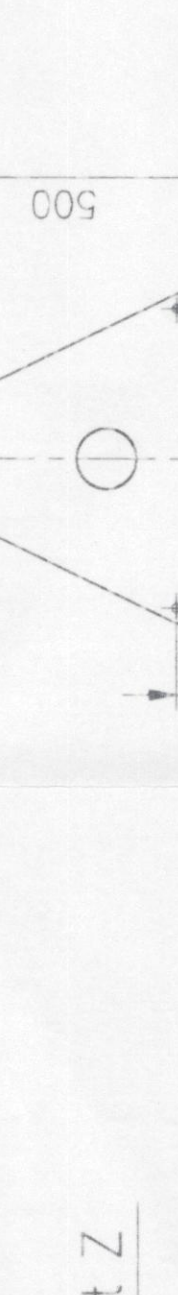



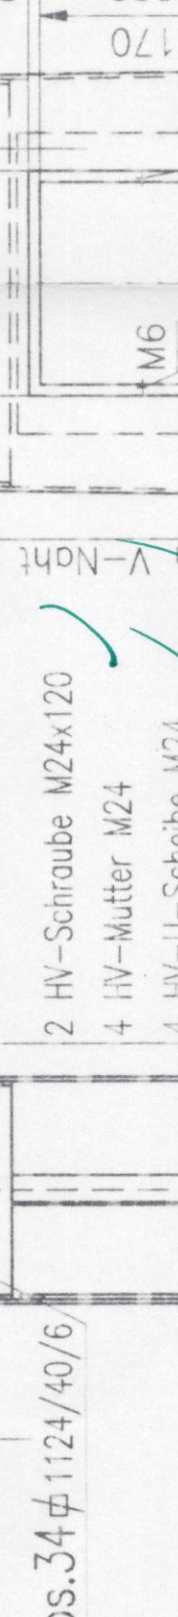




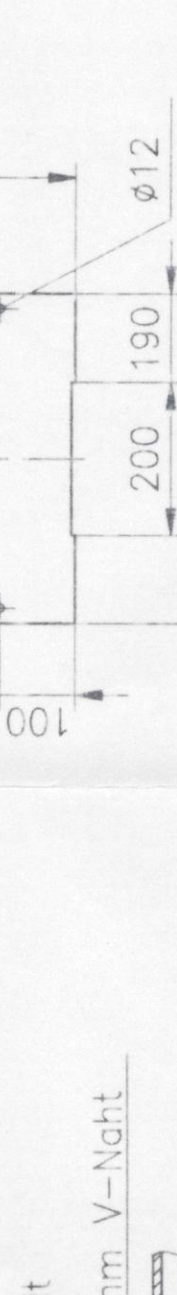


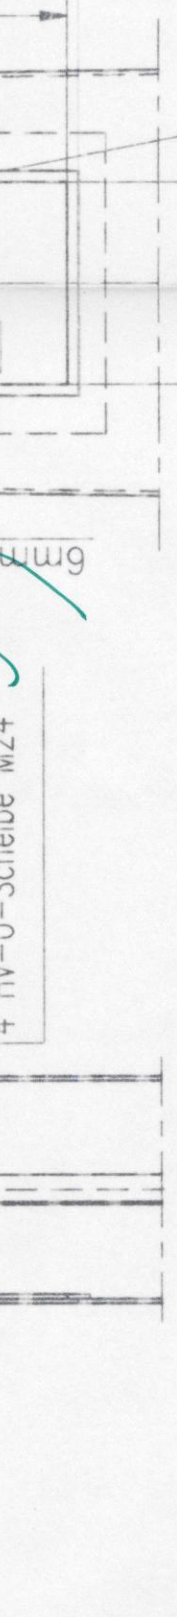







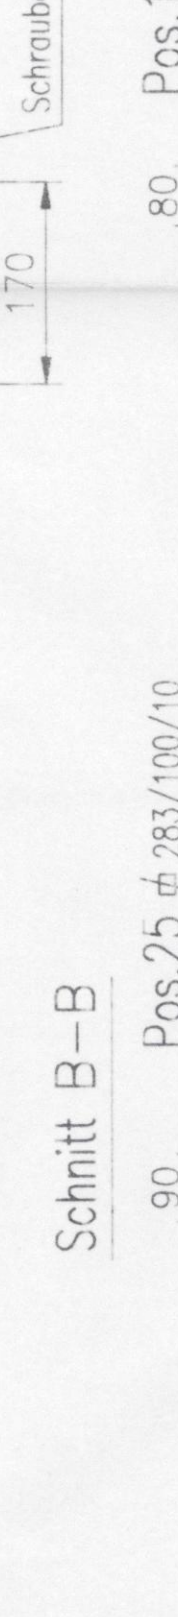











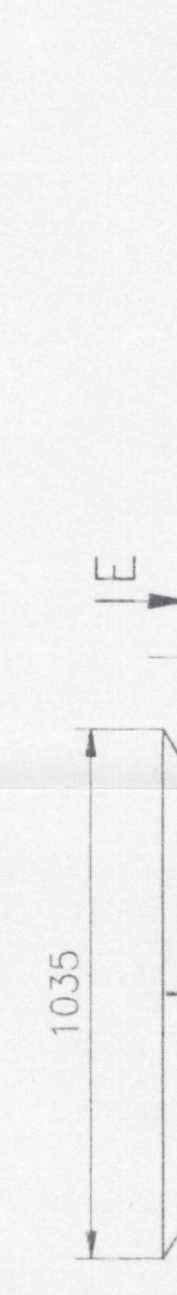

















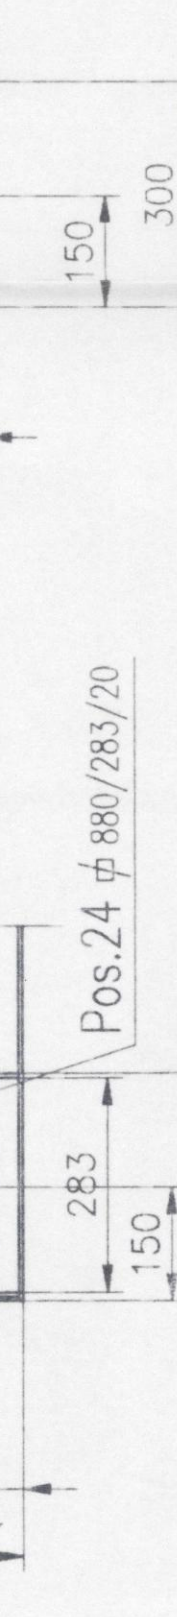












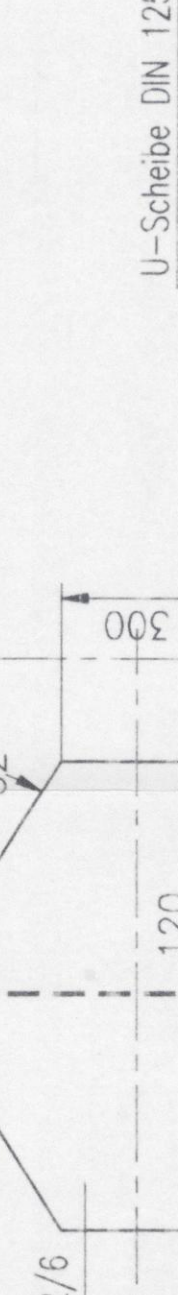


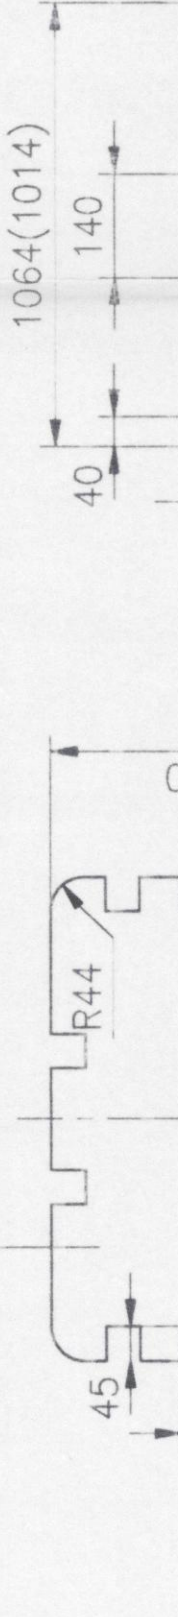







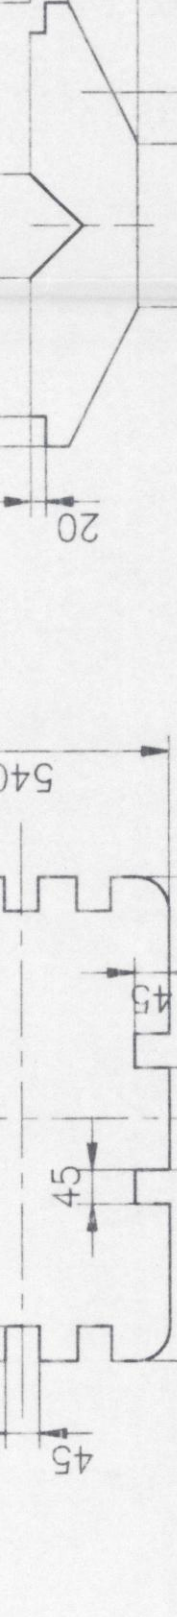












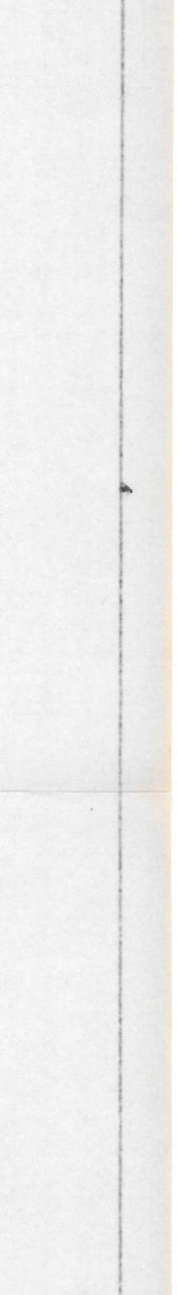


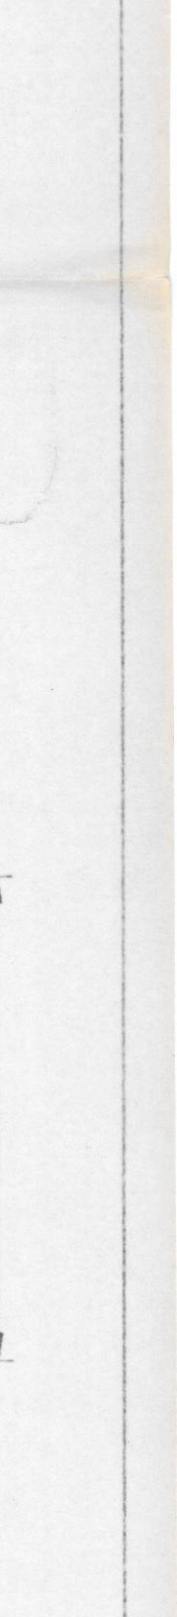


