ABA Thüringen
Mu-Brücke
BAB A4 AS Magdeln (500m)
FR Dresden km 185+173
Pos.: 2
Auftrags-Nr.: 9500042
Stoßk u. Konstruktion nach ZTV-VZB
Windlast w=1,2KN/qm
Brücke begehbar mit Aufstiegsleiter hinten
mit KEV-Kasten und Leerrohr
Beton: B35 LP frost- u. tausalzbeständig
Fundament im Mittelstreifen ohne Anprallsockel,
da Betonleitwände vorhanden sind
Anker: M36 V4A

17.09.1999
1. Änderung: 24.09.1999
2. Änderung: 27.09.1999

Bau-km 15.+325

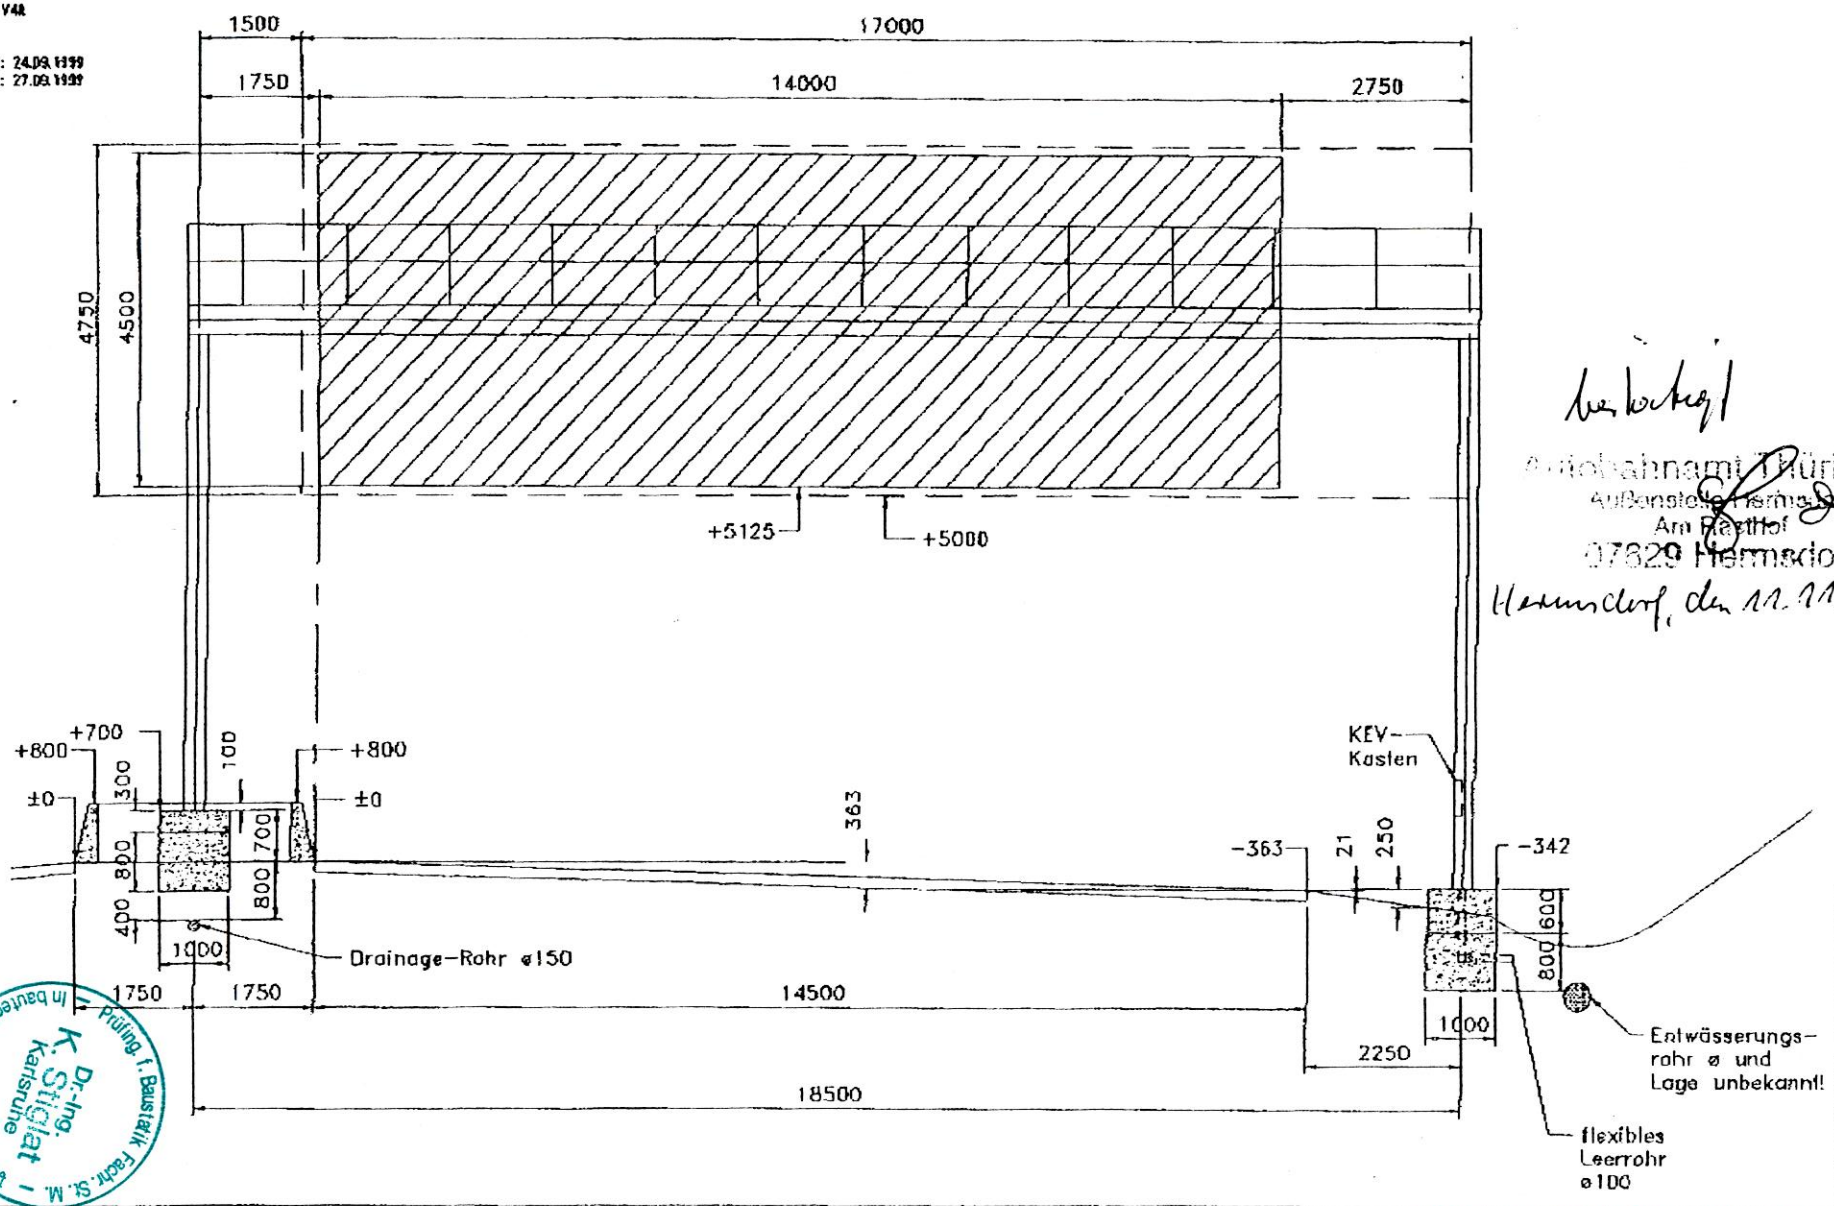

Autobahnamt Thüringen
Außenstelle Hermsdorf
Am Rastthof
07629 Hermsdorf
Hermsdorf, den 11.11.99

Prüfing f. Baustatik Fachr. S.M.
Dr.-Ing. K. Stiglat
Karlsruhe
in bautechnischer Hinsicht geprüft

V2B 5034532-B-S

27/09/1999 16:17 +49-521-8900989 WIRNT LEDERLE S. 04