## Stationierung / Kilometrierung / Bauwerke

| KM/NK | BW-Art | BW-Nr. | von NK | Station | KM | FaRi |
|---|---|---|---|---|---|---|
| KM187 | | | 7321 058 | 2,246 | 187,000 | |
| | VZ-Brücke | 7321 812 | 7321 058 | 2,049 | 187,197 | München |
| | LSW | 7321 787 | 7321 058 | 1,646 | 187,600 | Karlsruhe |
| | VZ-Ausleger | 7321 688 | 7321 058 | 1,614 | 187,632 | München |
| | T&R Denkendorf | 7321 818 | 7321 058 | 1,488 | 187,758 | Karlsruhe |
| | S21 Tunnel | | 7321 058 | 1,346 | 187,900 | BS |
| KM188 | | | 7321 058 | 1,246 | 188,000 | |

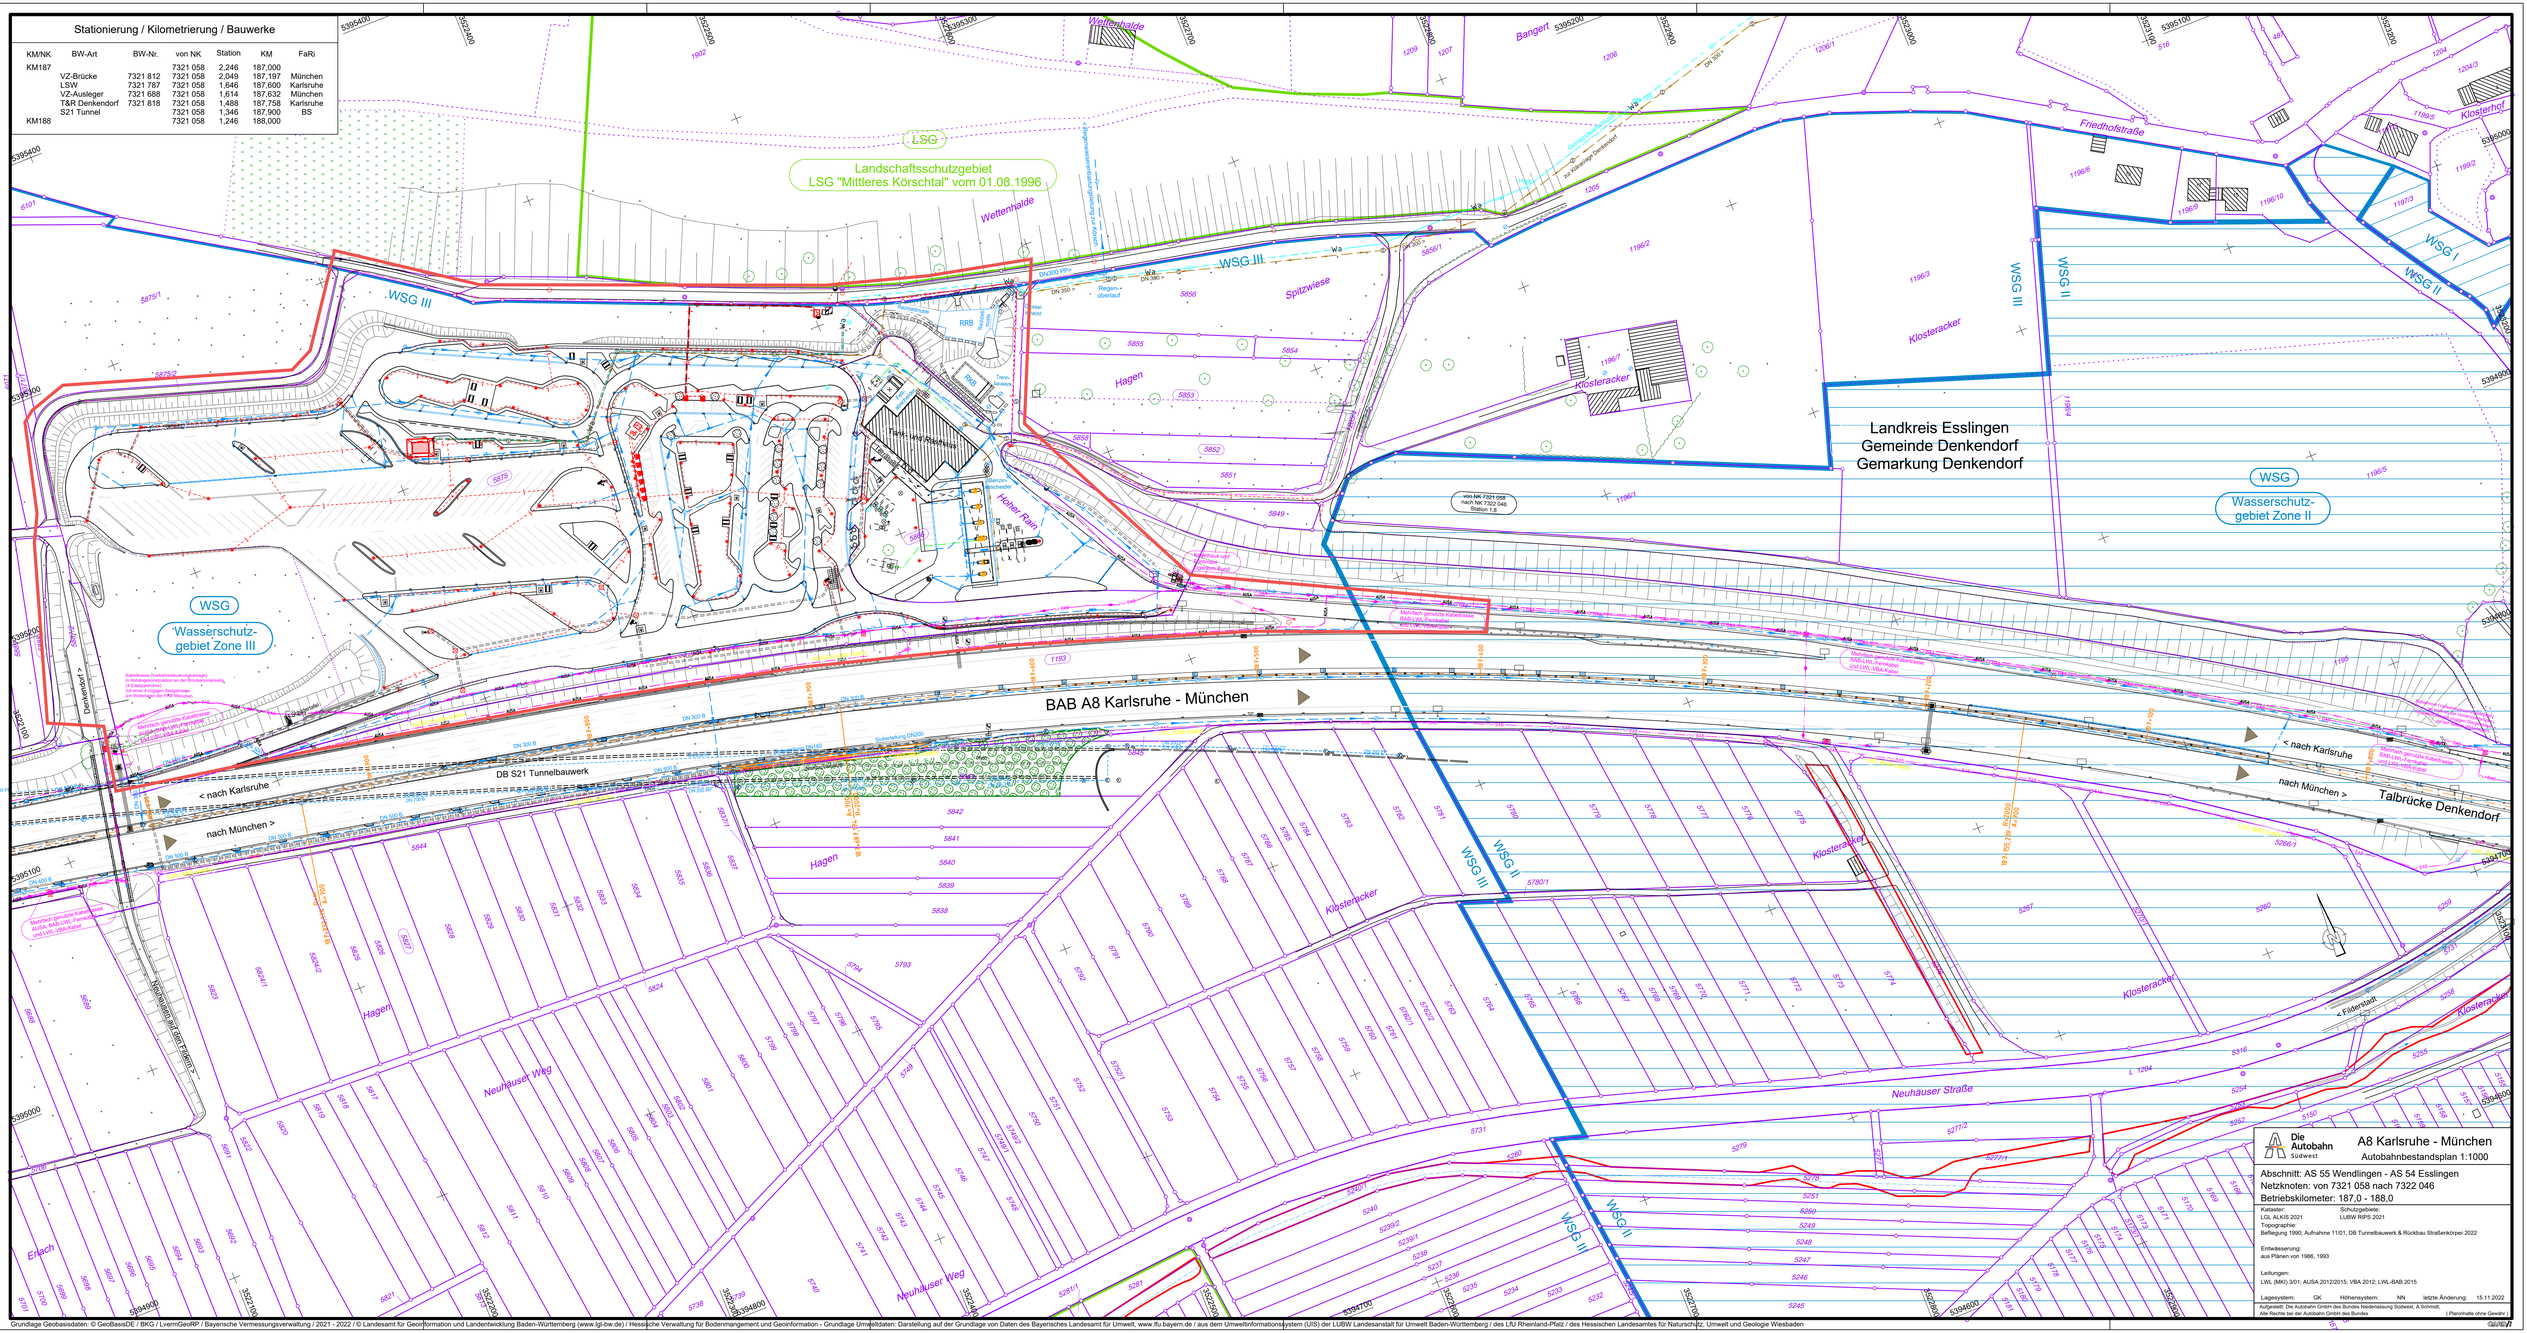


Grundlage Geobasisdaten: © GeoBasisDE / BKG / LvermGeoRP / Bayerische Vermessungsverwaltung / 2021 - 2022 / © Landesamt für Geoinformation und Landentwicklung Baden-Württemberg (www.lgl-bw.de) / Hessische Verwaltung für Bodenmanagement und Geoinformation - Grundlage Umweltdaten: Darstellung auf der Grundlage von Daten des Bayerischen Landesamt für Umwelt, www.lfu.bayern.de / aus dem Umweltinformationssystem (UIS) der LUBW Landesanstalt für Umwelt Baden-Württemberg / des LfU Rheinland-Pfalz / des Hessischen Landesamtes für Naturschutz, Umwelt und Geologie Wiesbaden