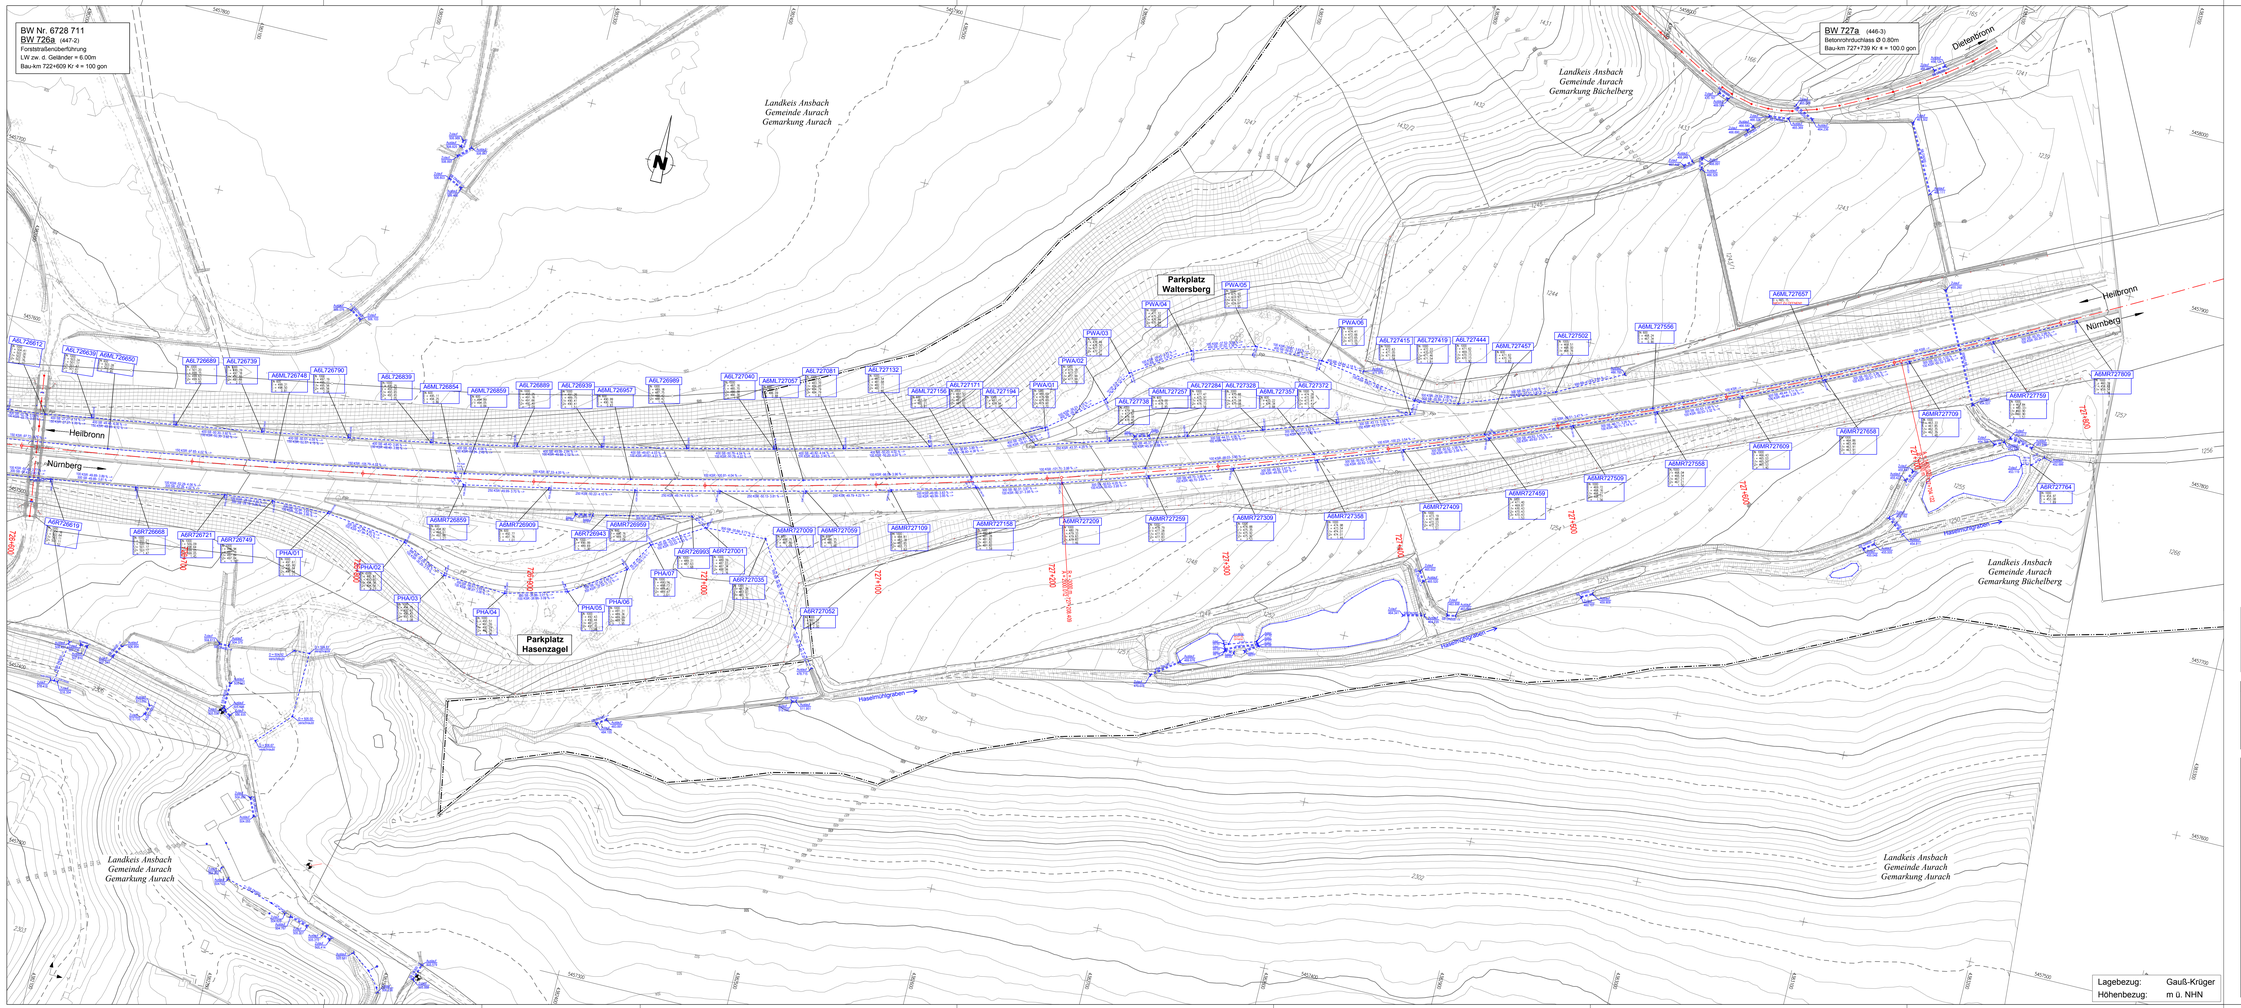

Zeichenerklärung

- Höhenschichtlinie 1m
- Höhenschichtlinie 5m
- Höhenschichtlinie 10m
- Staats / Landesgrenze
- Gemarkungsgrenze
- Gemeindegrenze
- Entwässerungsleitung mit Haltungsbeschriftung
- Schachtbeschriftung mit DN, Deckel, Sohle, Tiefe
- Durchlass
- Kataser
- Mischwald
- Laubwald
- Gebüsch
- Grünland
- Verkehrsschild
- Polygonpunkt

Entwurfsverfasser:		Datum	Name
WEIMANN • INGENIEURE Ingenieurbüro für Bauwesen	bearbeitet	Juni 2018	W. Dellmann
	gezeichnet	Juni 2018	M. Knauer
	geprüft		
Am Bach 1 97337 Dettelbach	Tel. 09324 / 9819-0 Fax. 09324 / 9819-100	25. Juni 2018	
E-Mail: info@weimann-ingenieure.de			

Freistaat Bayern Autobahndirektion Nordbayern Flaschenhofstraße 65, 90402 Nürnberg TEL. 0911/6423-0, FAX 0911/6423-450, E-MAIL: poststelle@adnb.bayern.de		Unterlage	2
		Blatt Nr.	12
		Datum	Zeichen
BESTANDSVERMESSUNG	bearbeitet		
	gezeichnet		
BAB A6 Heilbronn - Nürnberg AK Feuchtwangen/Crailsheim bis AS Aurach 6-streifiger Ausbau von Bau-km 715+600 bis Bau-km 727+700	geprüft		
	Entwässerung Bestand Bau-km 726+630 bis Bau-km 727+700		
	Maßstab 1 : 1000		
Aufgestellt: Nürnberg, den Autobahndirektion Nordbayern			
Projekt: BAB A6 AK Feuchtwangen/Crailsheim – AS Aurach	Datei:		