


BW Nr. 6727 658
BW 716b (458-1)
Unterführung der Kreisstraße AN 36
Breitenau - Zumhaus
LW= 10,00m; LH= 4,50m
Bau-km 716+379 Kr s= 100,0gon

BW Nr. 6727 657
BW 717a (457-3)
Unterführung der GVS
Breitenau - Zischendorf
LW= 10,00m; LH= 4,50m
Bau-km 717+074 Kr s= 135,0gon

Zeichenerklärung

- 381 ————— Höhengschichtlinie 1m
- 380 ————— Höhengschichtlinie 5m
- 380 ————— Höhengschichtlinie 10m
- Staats / Landesgrenze
- Gemarkungsgrenze
- Gemeindegrenze
- Entwässerungsleitung mit Haltungsbeschriftung
- mit DN, Deckel, Sohle, Tiefe
- 310 ————— Kataser
- Mischwald
- Laubwald
- Gebüsch
- Grünland
- Verkehrsschild
- Polygonpunkt

AGRS58767
716+400
716+450
716+500
716+550
716+600
716+650
716+700
Durchlass

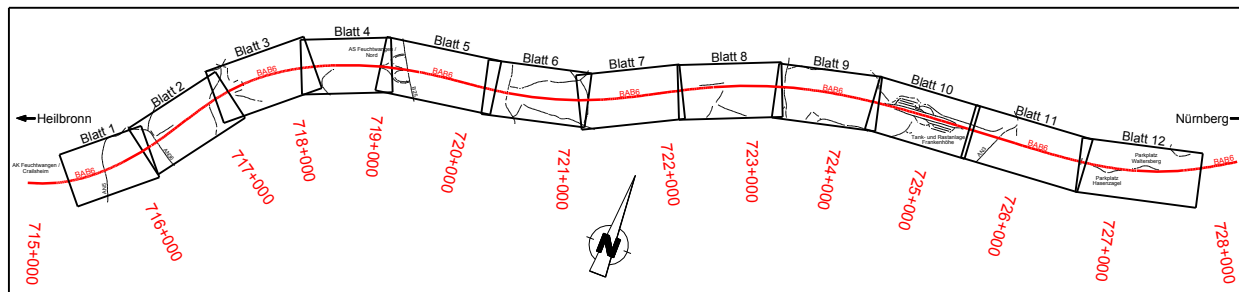

Entwurfsverfasser:	Datum	Name
WEIMANN INGENIEURE Ingenieurbüro für Bauwesen	bearbeitet Juni 2018	W. Dellmann
Am Bach 1 97337 Dettelbach E-Mail: info@weimann-ingenieure.de	gezeichnet Juni 2018	M. Knauer
	geprüft	
	25. Juni 2018	

Freistaat Bayern Autobahndirektion Nordbayern Fachsenhofstraße 55, 90402 Nürnberg TEL 09114621-01, FAX 09114621-456, E-MAIL poststelle@adnord.bayern.de		Unterlage 2
BESTANDSVERMESSUNG	bearbeitet	2
BAB A6 Heilbronn - Nürnberg	gezeichnet	2
AK Feuchtwangen/Crailsheim bis AS Aurach	geprüft	
6-streifiger Ausbau von Bau-km 716+400 bis Bau-km 727+700	Entwässerung Bestand Bau-km 716+250 bis Bau-km 717+250	
	Maßstab 1 : 1000	
Aufgestellt: Nürnberg, den Autobahndirektion Nordbayern		
Projekt: BAB A6 Feuchtwangen/Crailsheim - AS Aurach	Datum:	