


Zeichenerklärung

- 361 — Höhengschichtlinie 1m
- 385 — Höhengschichtlinie 5m
- 380 — Höhengschichtlinie 10m
- Staats / Landesgrenze
- Gemarkungsgrenze
- Gemeindegrenze
- Entwässerungsleitung
- mit Haltungsbeschriftung
- mit DN, Deckel, Sohle, Tiefe
- Durchlass
- Katalaser
- Mischwald
- Laubwald
- Gebüsch
- Grünland
- Verkehrsschild
- Polygonpunkt

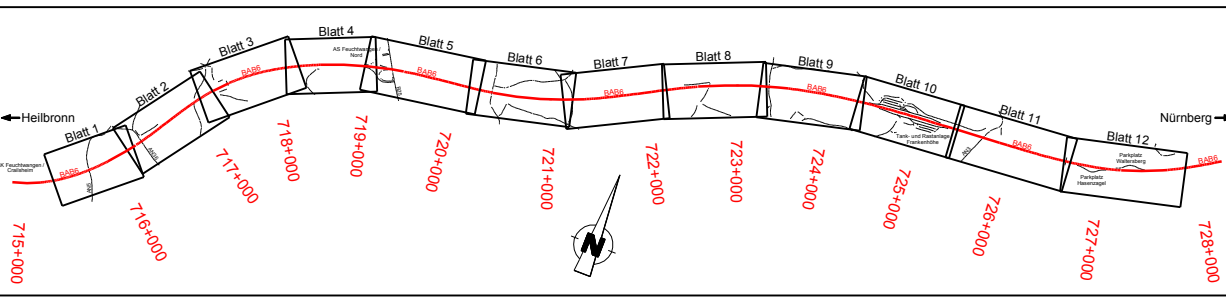

Entwurfsverfasser:	Datum	Name
WEIMANN • INGENIEURE Ingenieurbüro für Bauwesen	bearbeitet Juni 2018	W. Dellmann
Am Bach 1 97337 Dettelbach E-Mail: info@weimann-ingenieure.de	gezeichnet Juni 2018	M. Knauer
	geprüft	
	25. Juni 2018	

Freistaat Bayern Autobahndirektion Nordbayern Flaschenhofstraße 55, 90402 Nürnberg TEL. 09114621-01, FAX 09114621-456, E-MAIL: poststelle@abdnrb.bayern.de		Unterlage	2
		Blatt Nr.	4
		Datum	
BESTANDSVERMESSUNG	bearbeitet		
	gezeichnet		
	geprüft		
BAB A6 Heilbronn - Nürnberg AK Feuchtwangen/Craillshaim bis AS Aurach 6-streifiger Ausbau von Bau-km 715+400 bis Bau-km 727+700	Entwässerung Bestand Bau-km 718+200 bis Bau-km 719+000 Maßstab 1: 1000		
Aufgestellt: Nürnberg, den Autobahndirektion Nordbayern			
Projekt: BAB A6 AK Feuchtwangen/Craillshaim - AS Aurach	Datei:		

Lagebezug: Gauß-Krüger
Höhenbezug: m ü. NHN