


Zeichenerklärung

361	Höhenschnittlinie 1m	310	Kataster
362	Höhenschnittlinie 5m		Mischwald
363	Höhenschnittlinie 10m		Lauwald
			Gebüsch
			Grünland
			Verkehrsschild
			Polygonpunkt
			Entwässerungsleitung mit Haltungsbeschriftung
			Schachtbeschriftung mit DN, Deckel, Sohle, Tiefe
			Durchlass

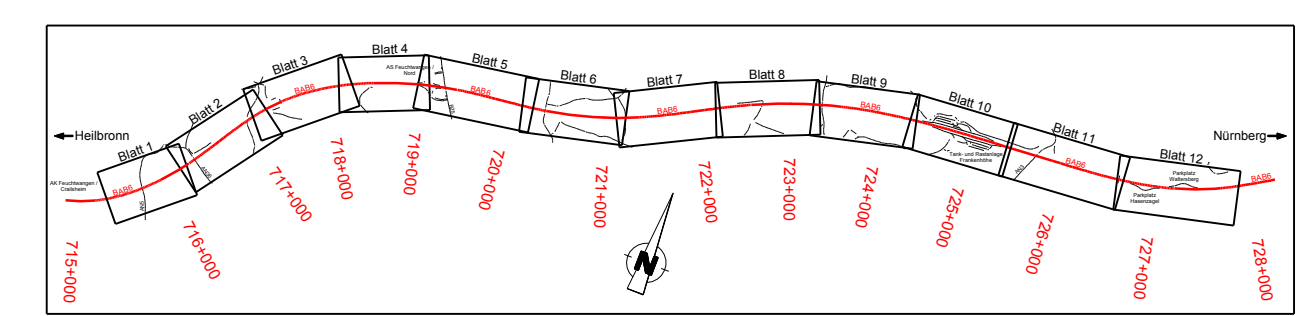

Entwurfsverfasser:	Datum:	Name:
WEIMANN • INGENIEURE Ingenieurbüro für Bauwesen	Juni 2018	W. Dellmann
Am Bach 1 97337 Dettelbach E-Mail: info@weimann-ingenieure.de	bearbeitet gezeichnet geprüft	Juni 2018 M. Krauer
25. Juni 2018		

Freistaat Bayern Autobahndirektion Nordbayern	Unterlage:	2
	Blatt Nr.:	5
	Datum:	
BESTANDSVERMESSUNG		
BAB A6 Heilbronn - Nürnberg AK Feuchtwangen/Crailsheim bis AS Aurach 6-streifiger Ausbau von Bau-km 715+400 bis Bau-km 727+700	bearbeitet	
	gezeichnet	
	geprüft	
Entwässerung Bestand Bau-km 719+000 bis Bau-km 720+200 Maßstab 1 : 1000		
Aufgestellt: München, den: Autobahndirektion Nordbayern		
Projekt: BAB A6 AK Feuchtwangen/Crailsheim - AS Aurach		

Lagebezug: Gauß-Krüger
Höhenbezug: m ü. NHN