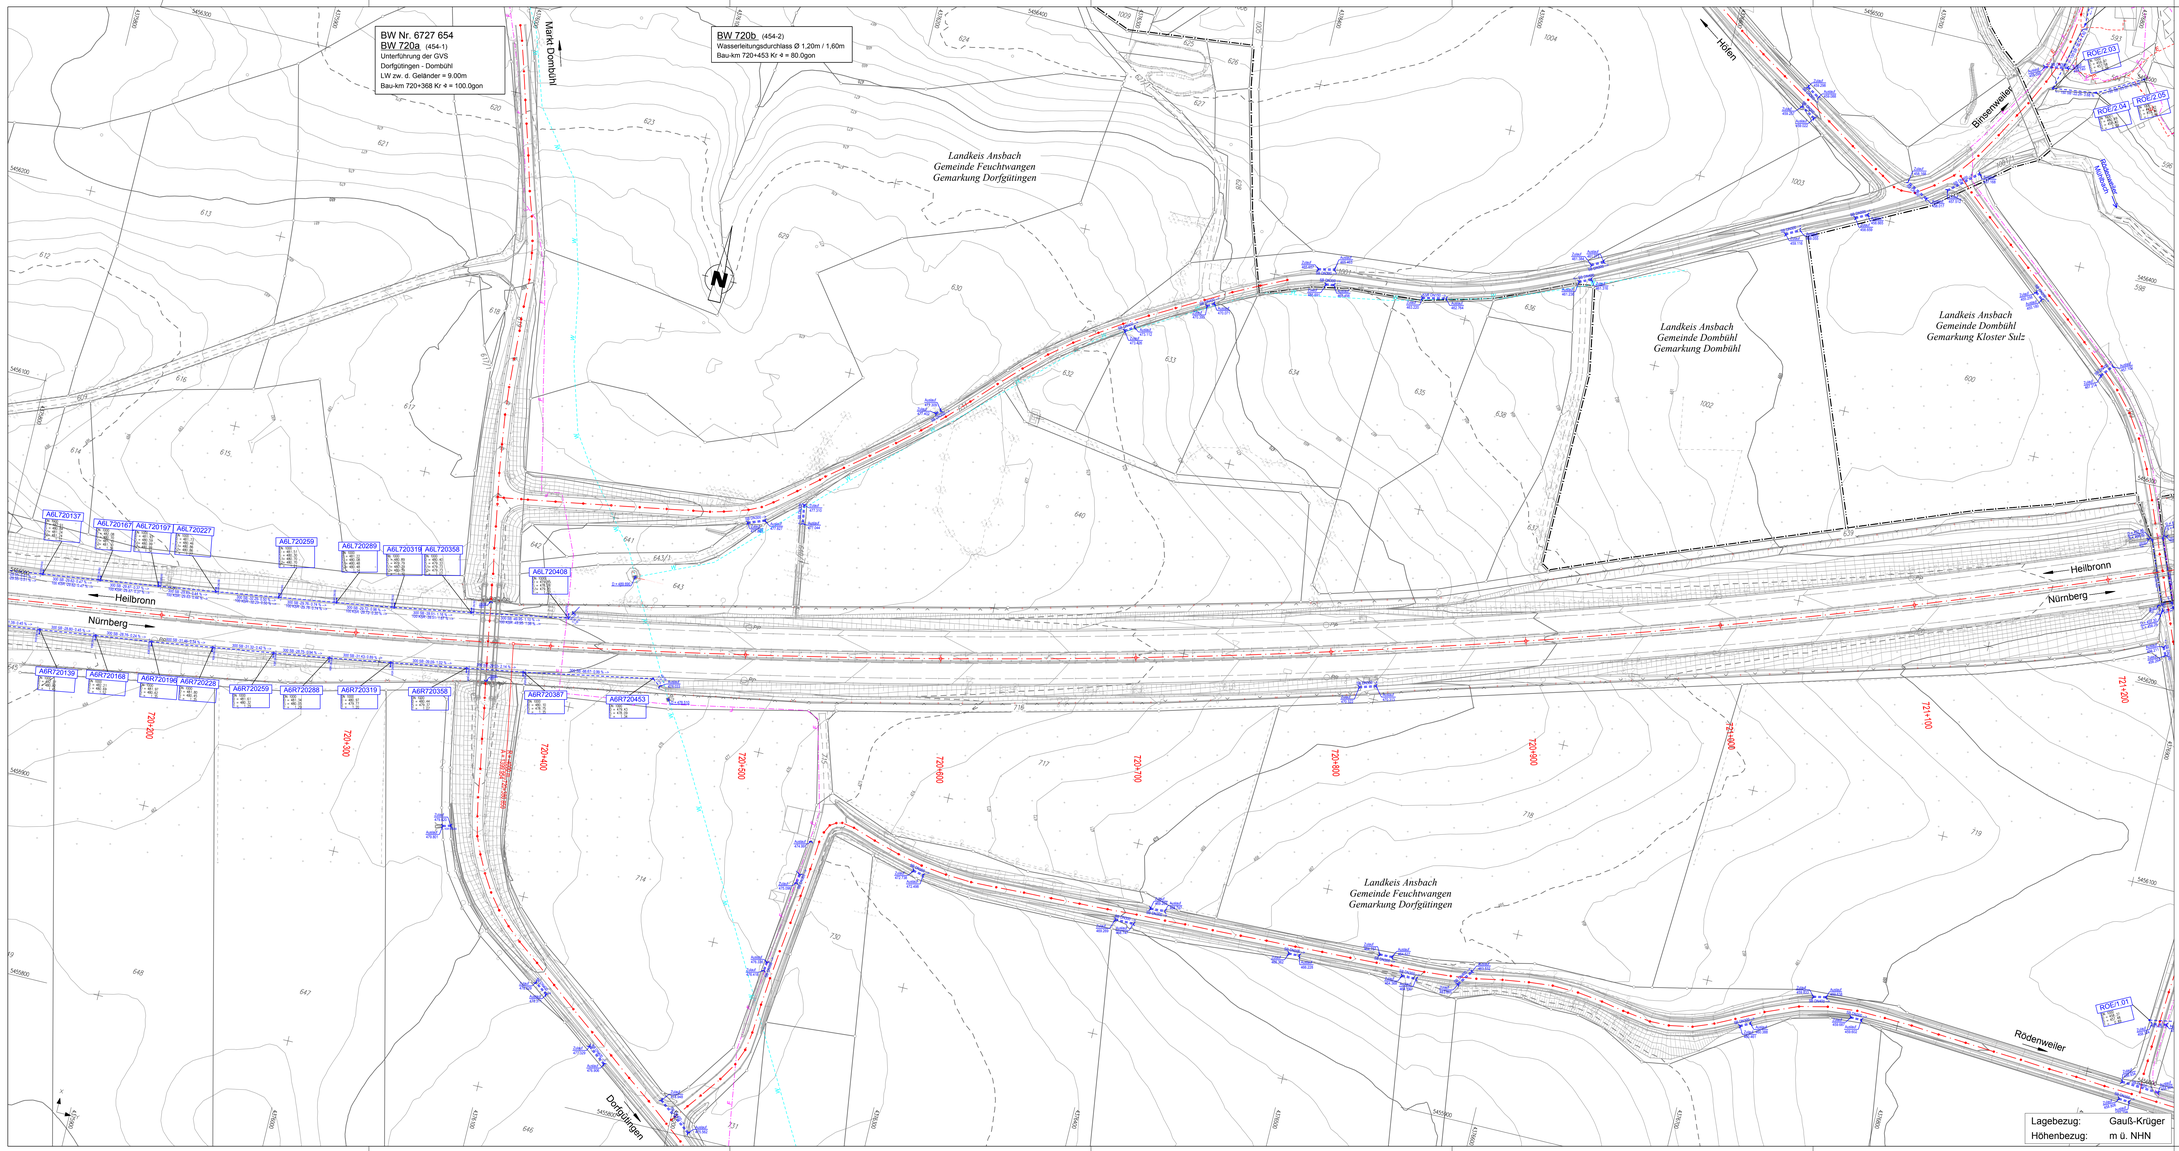

Zeichenerklärung

- 361 — Höhenschichtlinie 1m
- 365 — Höhenschichtlinie 5m
- 369 — Höhenschichtlinie 10m
- Staats / Landesgrenze
- Gemarkungsgrenze
- Gemeindegrenze
- Entwässerungsleitung mit Haltungsbeschriftung
- A6R588767 — Schachtbeschriftung mit DN, Deckel, Sohle, Tiefe
- Durchlass
- 310 — Kataser
- Mischwald
- Laubwald
- Gebüsch
- Grünland
- Verkehrsschild
- PP — Polygonpunkt

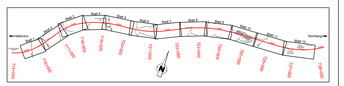

Entwurfsverfasser:

WEIMANN • INGENIEURE
Ingenieurbüro für Bauwesen
Am Bach 1
97337 Dettelbach
Tel. 09324 / 9819-0
Fax. 09324 / 9819-100
E-Mail: info@weimann-ingenieure.de

	Datum	Name
bearbeitet	Juni 2018	W. Dellmann
gezeichnet	Juni 2018	M. Krauser
geprüft		

25. Juni 2018

Freistaat Bayern
Autobahndirektion Nordbayern

Flaschenhofstraße 55, 90402 Nürnberg
TEL. 0911/6622-01, FAX 0911/6622-4636, E-MAIL: poststelle@abdnb.bayern.de

Unterlage	2
Blatt Nr.	6
Datum	Zeichen

B E S T A N D S V E R M E S S U N G

BAB A6 Heilbronn - Nürnberg

AK Feuchtwangen/Crailsheim bis AS Aurach

6-streifiger Ausbau von Bau-km 715+400 bis Bau-km 727+700

Entwässerung Bestand
Bau-km 720+200 bis Bau-km 721+200

Maßstab 1 : 1000

Aufgestellt:
Nürnberg, den
Autobahndirektion Nordbayern

Projekt: BAB A6 AK Feuchtwangen/Crailsheim - AS Aurach

Datei: