


Zeichenerklärung	
381	Höhenrichtlinie 1m
382	Höhenrichtlinie 5m
383	Höhenrichtlinie 10m
384	Staats / Landesgrenze
385	Gemarkungsgrenze
386	Gemeindegrenze
387	Entwässerungsleitung mit Haltungsbeschriftung
388	Schachtbeschriftung mit DN, Deckel, Sohle, Tiefe
389	Durchlass
390	Kataster
391	Mischwald
392	Laubwald
393	Gebüsch
394	Grünland
395	Verkehrsschild
396	Polygonpunkt

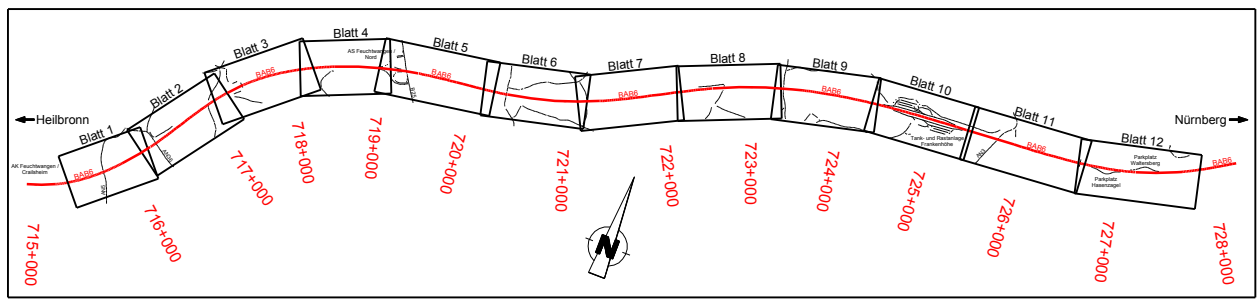

Entwurfsverfasser:	Datum	Name
WEIMANN INGENIEURE Ingenieurbüro für Bauwesen	bearbeitet Juni 2018	W. Dellmann
Am Bach 1 97337 Dettelbach E-Mail: info@weimann-ingenieure.de	gezeichnet Juni 2018	M. Knauer
	geprüft	
	25. Juni 2018	

Freistaat Bayern	Unterlage	2
Autobahndirektion Nordbayern	Blatt Nr.	8
Fachbereichstraße 55, 90402 Nürnberg TEL 09114621-0, FAX 09114621-456, E-MAIL poststelle@adnord.bayern.de	Datum	Zeichen

BESTANDSVERMESSUNG	bearbeitet		
	gezeichnet		
	geprüft		
BAB A6 Heilbronn - Nürnberg AK Feuchtwangen/Crailsheim bis AS Aurach 6-streifiger Ausbau von Bau-km 718+400 bis Bau-km 727+700	Entwässerung Bestand Bau-km 722+220 bis Bau-km 723+300 Maßstab 1 : 1000		

Aufgestellt: Nürnberg, den Autobahndirektion Nordbayern	
---	--

Projekt: BAB A6 Feuchtwangen/Crailsheim - AS Aurach	Datum:
---	--------