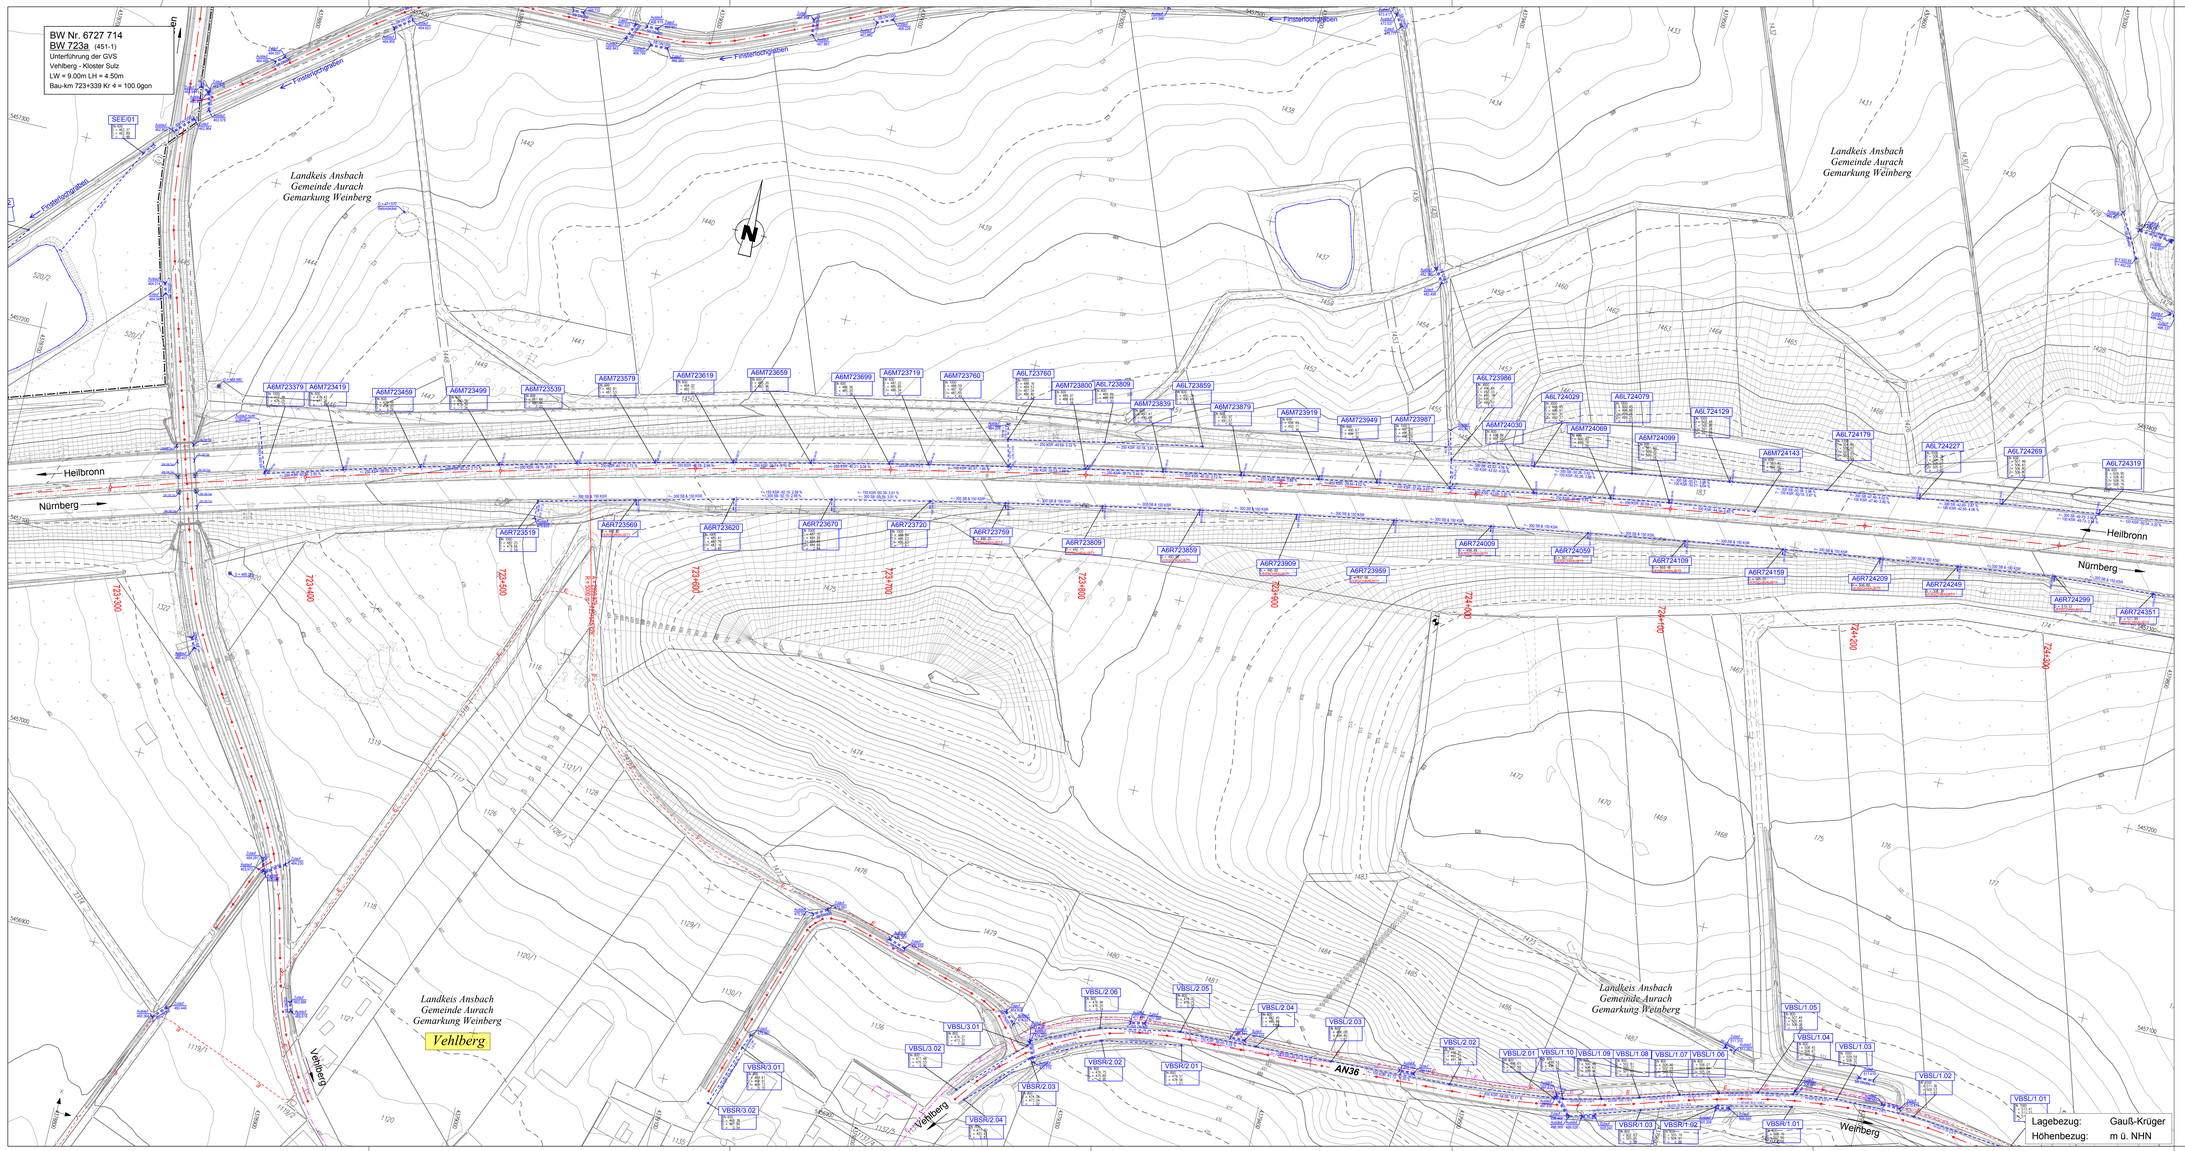

Zeichenerklärung

- Höhenschichtlinie 1m
- Höhenschichtlinie 5m
- Höhenschichtlinie 10m
- Kataser
- Mischwald
- Laubwald
- Gebüsch
- Grünland
- Verkehrsschild
- Polygonpunkt
- Staats / Landesgrenze
- Gemarkungsgrenze
- Gemeindegrenze
- Entwässerungsleitung mit Haltungsbeschriftung
- Schachtbeschriftung mit DN, Deckel, Sohle, Tiefe
- Durchlass

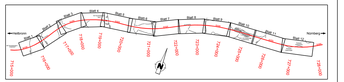

Entwurfsverfasser:		Datum	Name
WEIMANN • INGENIEURE Ingenieurbüro für Bauwesen	bearbeitet	Juni 2018	W. Dellmann
	gezeichnet	Juni 2018	M. Krauter
	geprüft		
Am Bach 1 97337 Dettelbach	Tel. 09324 / 9819-0 Fax. 09324 / 9819-100	25. Juni 2018	
E-Mail: info@weimann-ingenieure.de			

Freistaat Bayern
Autobahndirektion Nordbayern
Flaschenhofstraße 59, 90402 Nürnberg
TEL: 0911/6621-01, FAX:0911/6621-4636, E-MAIL: poststelle@abdnb.bayern.de

		Unterlage	2
		Blatt Nr.	9
		Datum	Zeichen
BESTANDSVERMESSUNG	bearbeitet		
	gezeichnet		
	geprüft		

BAB A6 Heilbronn - Nürnberg

AK Feuchtwangen/Crailsheim bis AS Aurach

6-streifiger Ausbau von Bau-km 715+400 bis Bau-km 727+700

Entwässerung Bestand
Bau-km 723+300 bis Bau-km 724+330

Maßstab 1 : 1000

Aufgestellt:
Nürnberg, den
Autobahndirektion Nordbayern

Projekt: BAB A6 AK Feuchtwangen/Crailsheim - AS Aurach

Datei: