


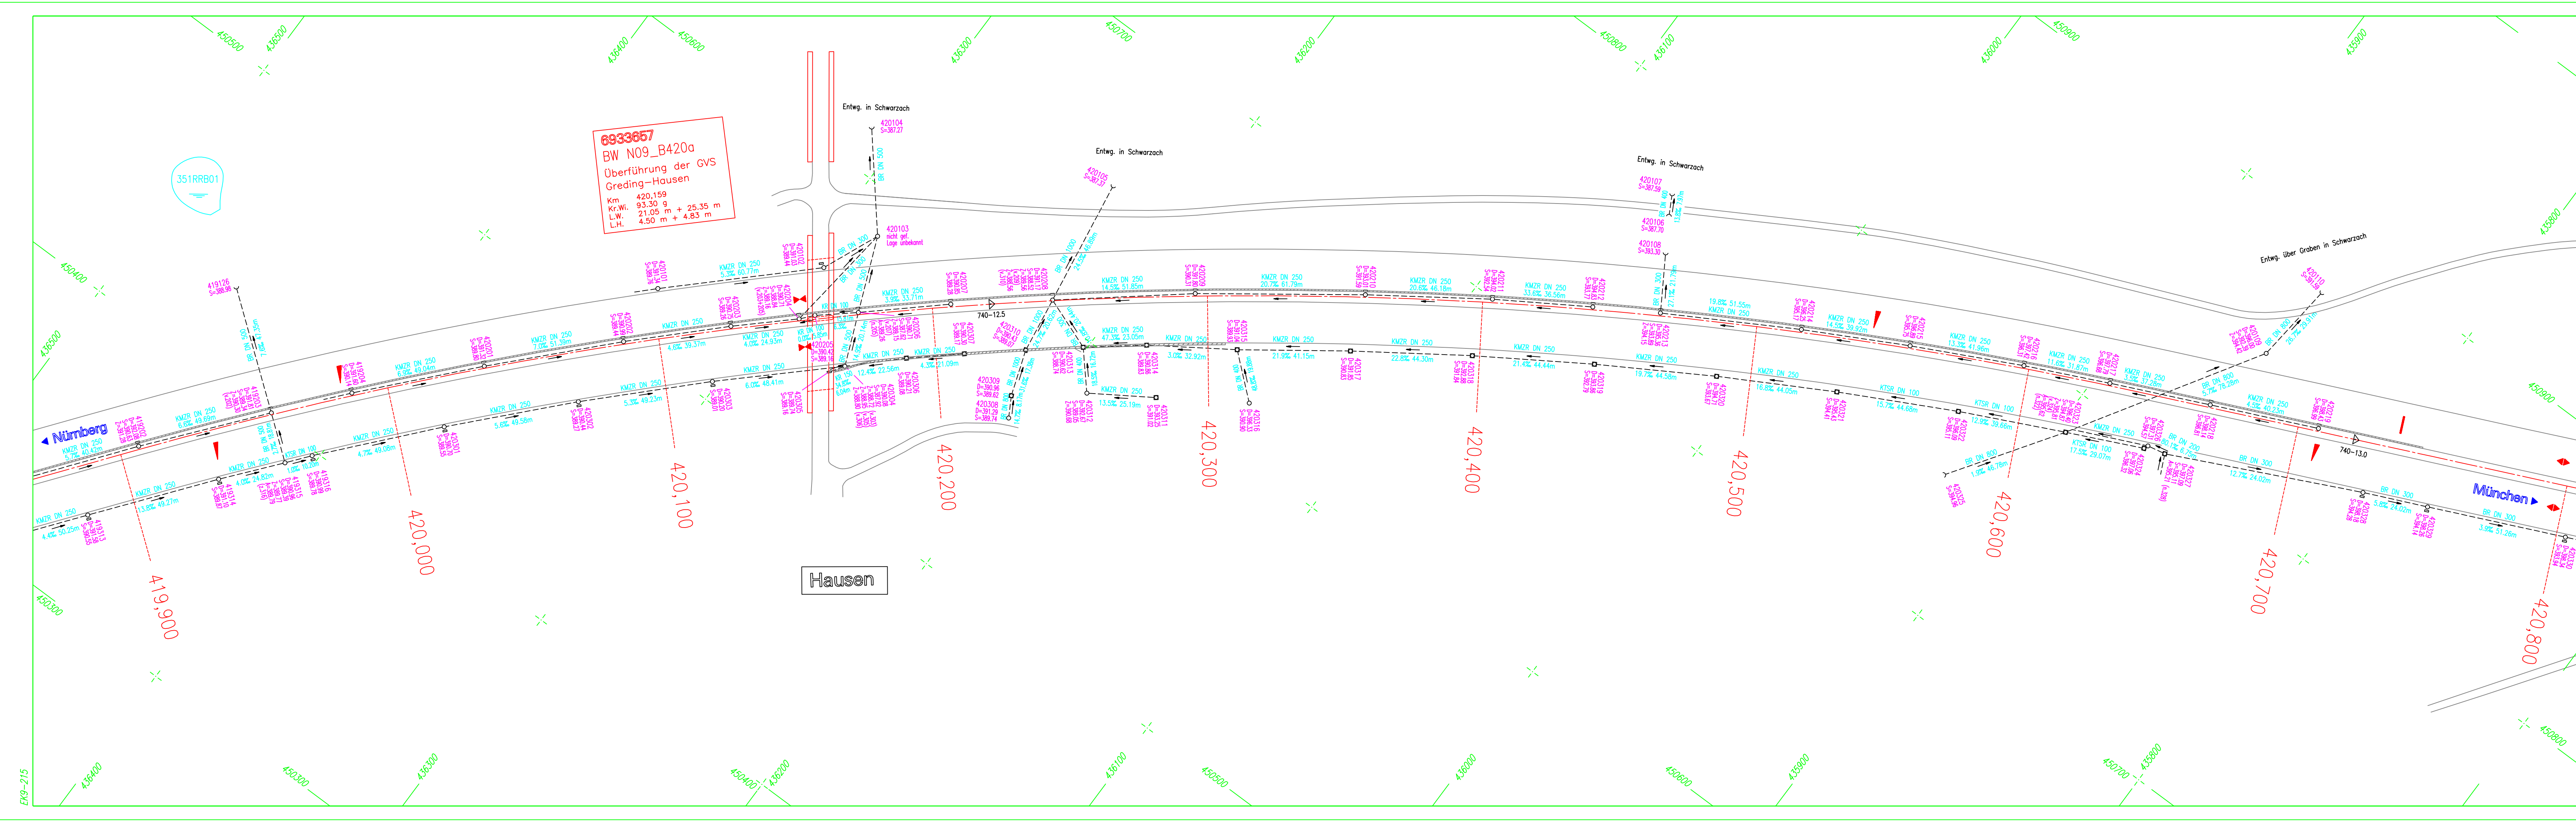

ZEICHENERKLÄRUNG:

SCHACHTSIGNATUREN:

- Prüfschacht (rund)
- Muldeneinlaufschacht
- ▬ Straßen-/Muldeneinlauf
- ~ Rohrein-/Auslauf
- ▣ Prüfschacht (eckig)

LEITUNGSSIGNATUREN:

- BR Betonrohr
- KMZR Kunststoffmehrzweckrohr
- KR Kunststoffrohr
- KTSR Kunstst.-Teilsickerrohr

Schlitzzinne/Bordrinne

BAB-Achse **Fahrbahn-Rand**

Fließrichtung

KR DN 250 **KR DN 250**

10.8% 14.82m 10.8% 14.82m

Schachtabstand 14.82m

Schachtnummer

344102 344102

S=461.14 D=461.14

Z=459.39 (v.101) Sohlhöhe ü. NN

A=459.00 (v.103) Sohlhöhe ü. NN

Z=459.39 (v.101) Zulaufhöhe von Schacht 101

A=459.00 (v.103) Ablaufhöhe nach Schacht 103

Fahrbahntiefpunkt

Fahrbahnhochpunkt

Fahrbahnquerneigung

380,000 Betr.-Kilometer

6833028 Netzknotenbezeichnung

740-6.0 Abschnitt mit Station

Nr.	Art der Änderung	Datum	Name	gepr.
BAB A9 NÜRNBERG-MÜNCHEN		Planbearbeitung:		
Entwässerungskatasterplan Nr. 215		Ing.-Büro Lars Kustner		
von Betr.-Km 419,9 bis 420,8		91235 Velden		
Maßstab = 1 : 1000		10.06.2011		
		Autobahndirektion Nordbayern		
		Dienststelle Fürth		
bearbeitet	12.10	KUSTNER Vermessung Gartenstraße 7 91235 Velden www.vermessung-kustner.de		
gezeichnet	12.10			
geprüft	05.11			
Reg.-Nr.				