


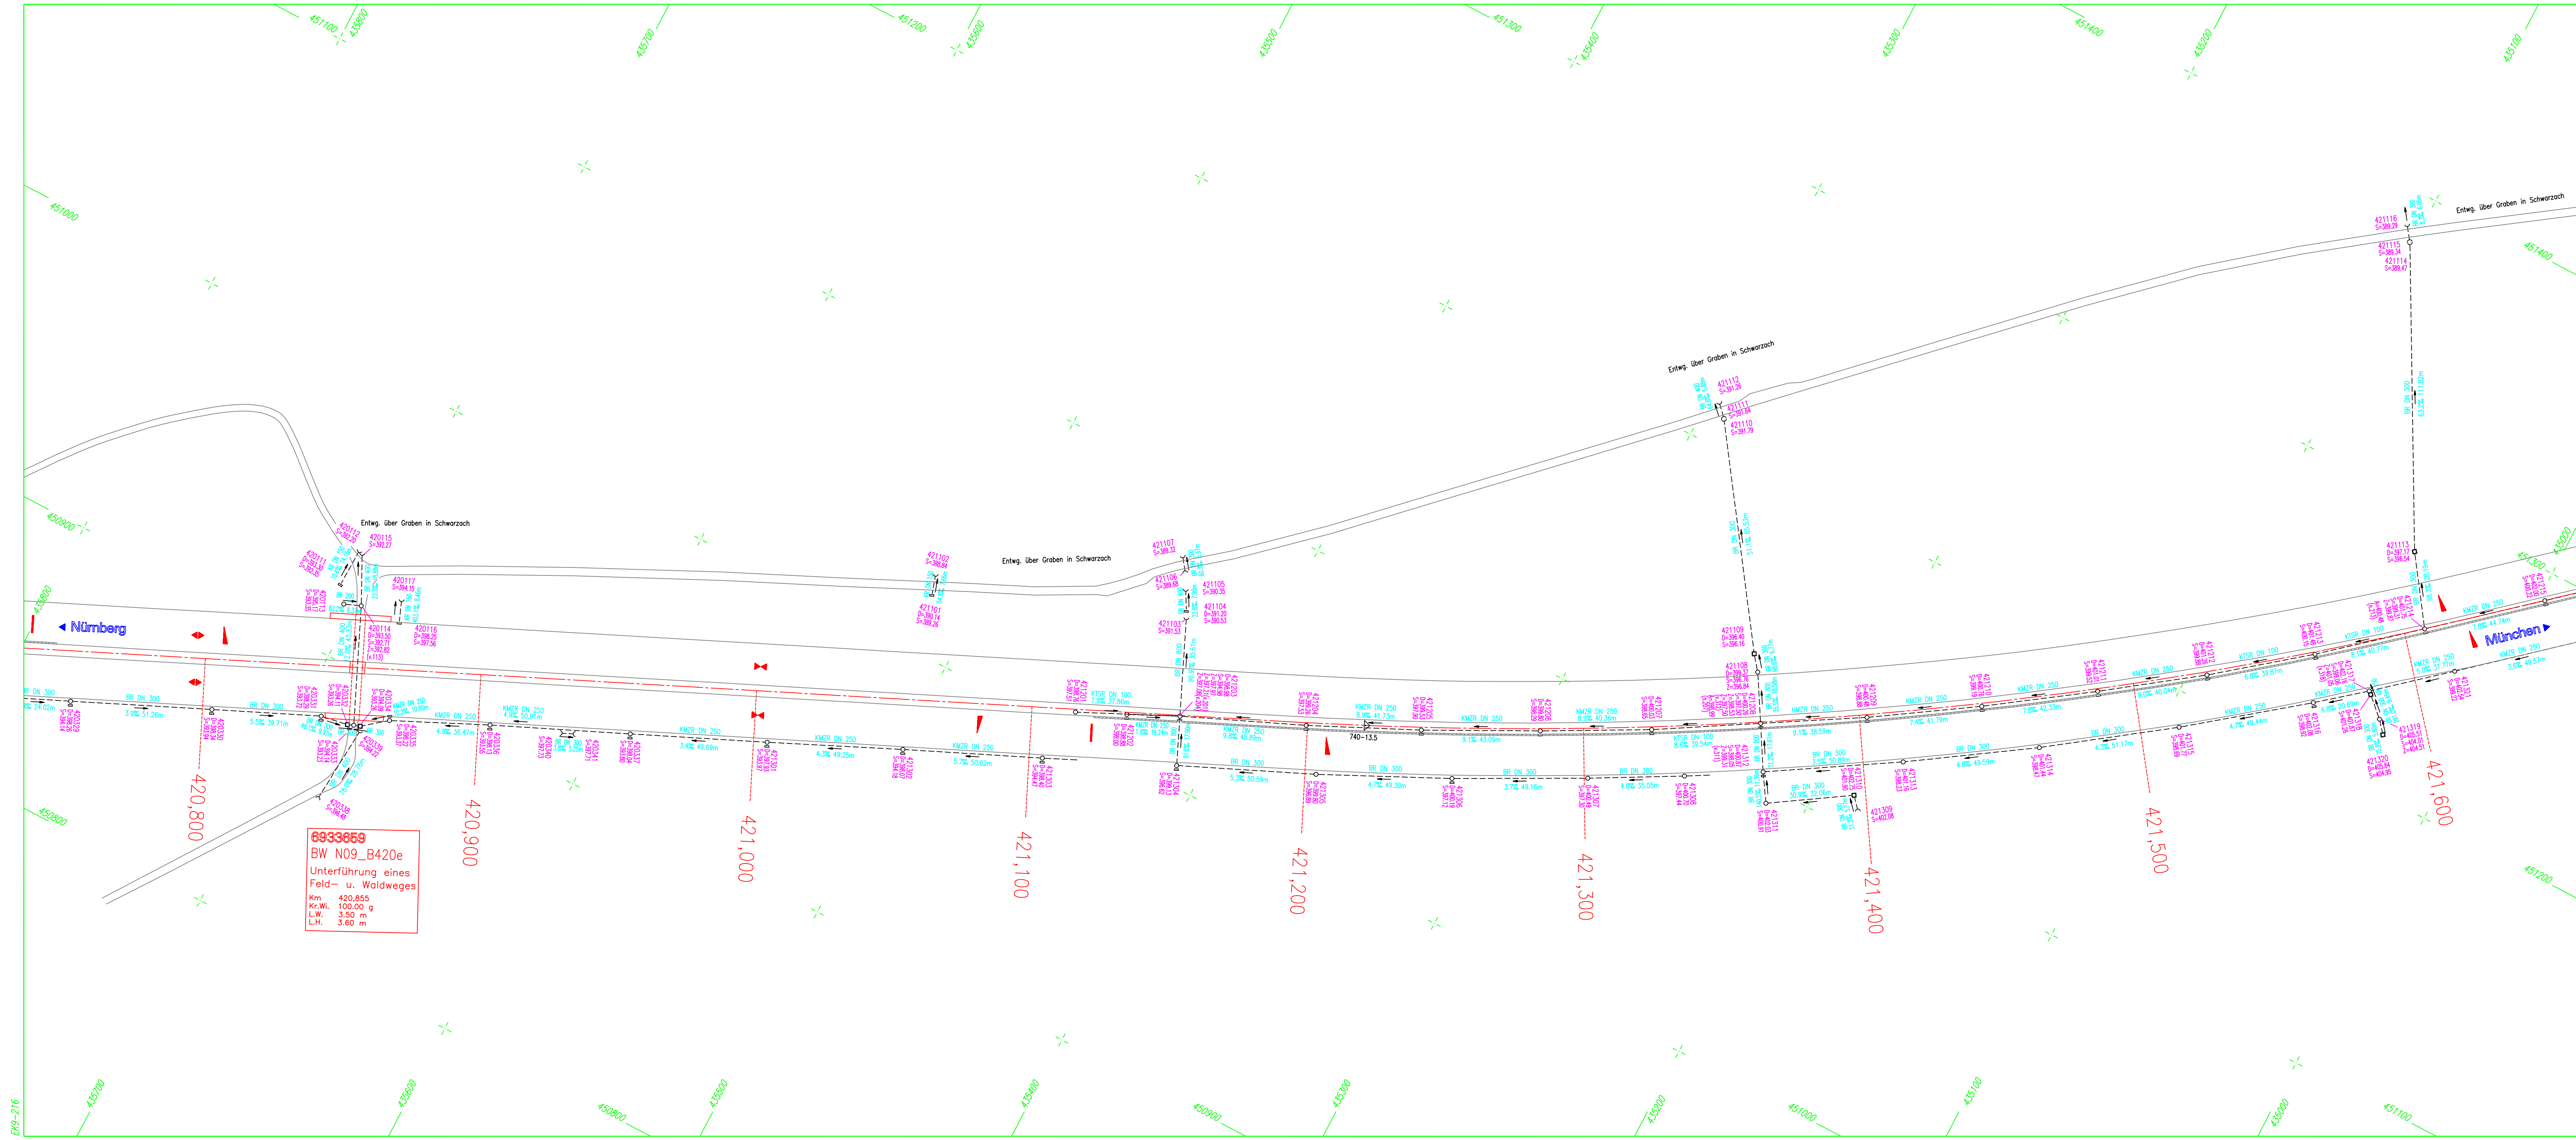

ZEICHENERKLÄRUNG:

SCHACHTSIGNATUREN:

- Prüfschacht (rund)
- Muldeneinlaufschacht
- Straßen-/Muldeneinlauf
- Rohrleit-/Gullylauf
- ⊠ Prüfschacht (eckig)

LEITUNGSSIGNATUREN:

- BR Betonrohr
- KMZR Kunststoffmehrzweckrohr
- KR Kunststoffrohr
- KTSR Kunstst.-Teilsickerrohr

— Schlitzrinne/Bordrinne

— BAB-Achse — Fahrbahn-Rand

— Fließrichtung

— Kunststoffrohr DN=250mm

— Gefälle 10.8%

— Schachtabstand 14.82m

344102
D=461.14
S=458.86
A=458.00 (n.101)

344102
D=461.14
S=458.86
Z=459.30 (n.101)
A=459.00 (n.103)

Schachtnummer

Deckelhöhe ü. NN

Schloßhöhe ü. NN

Zulaufhöhe von Schacht 101

Abfallhöhe nach Schacht 103

↔ Fahrbahnpunktpunkt


↗ Fahrbahnhochpunkt

↘ Fahrbahnquerneigung

380,000 Betr.-Kilometer

6833028 Netzknotenbezeichnung

▷ 740-6.0 Abschnitt mit Station

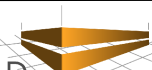Nr.	Art der Änderung					Datum	Name	gepr.	
BAB A9 NÜRNBERG-MÜNCHEN						Planbearbeitung:			
Entwässerungskatasterplan Nr. 216						Ing.-Büro Lars Kustner			
von Betr.-Km 420,8 bis 421,6						91235 Velden			
Maßstab = 1 : 1000						10.06.2011 <i>Kustner</i>			
					B	Autobahndirektion Nordbayern Dienststelle Fürth			
bearbeitet	Datum	Vollzogen durch							
gezeichnet	12.10								
geprüft	05.11	Gartenstraße 7 91235 Velden www.vermessung-kustner.de							
Reg.-Nr.									
						<i>Chi</i> T.W.L. B.O.R.			