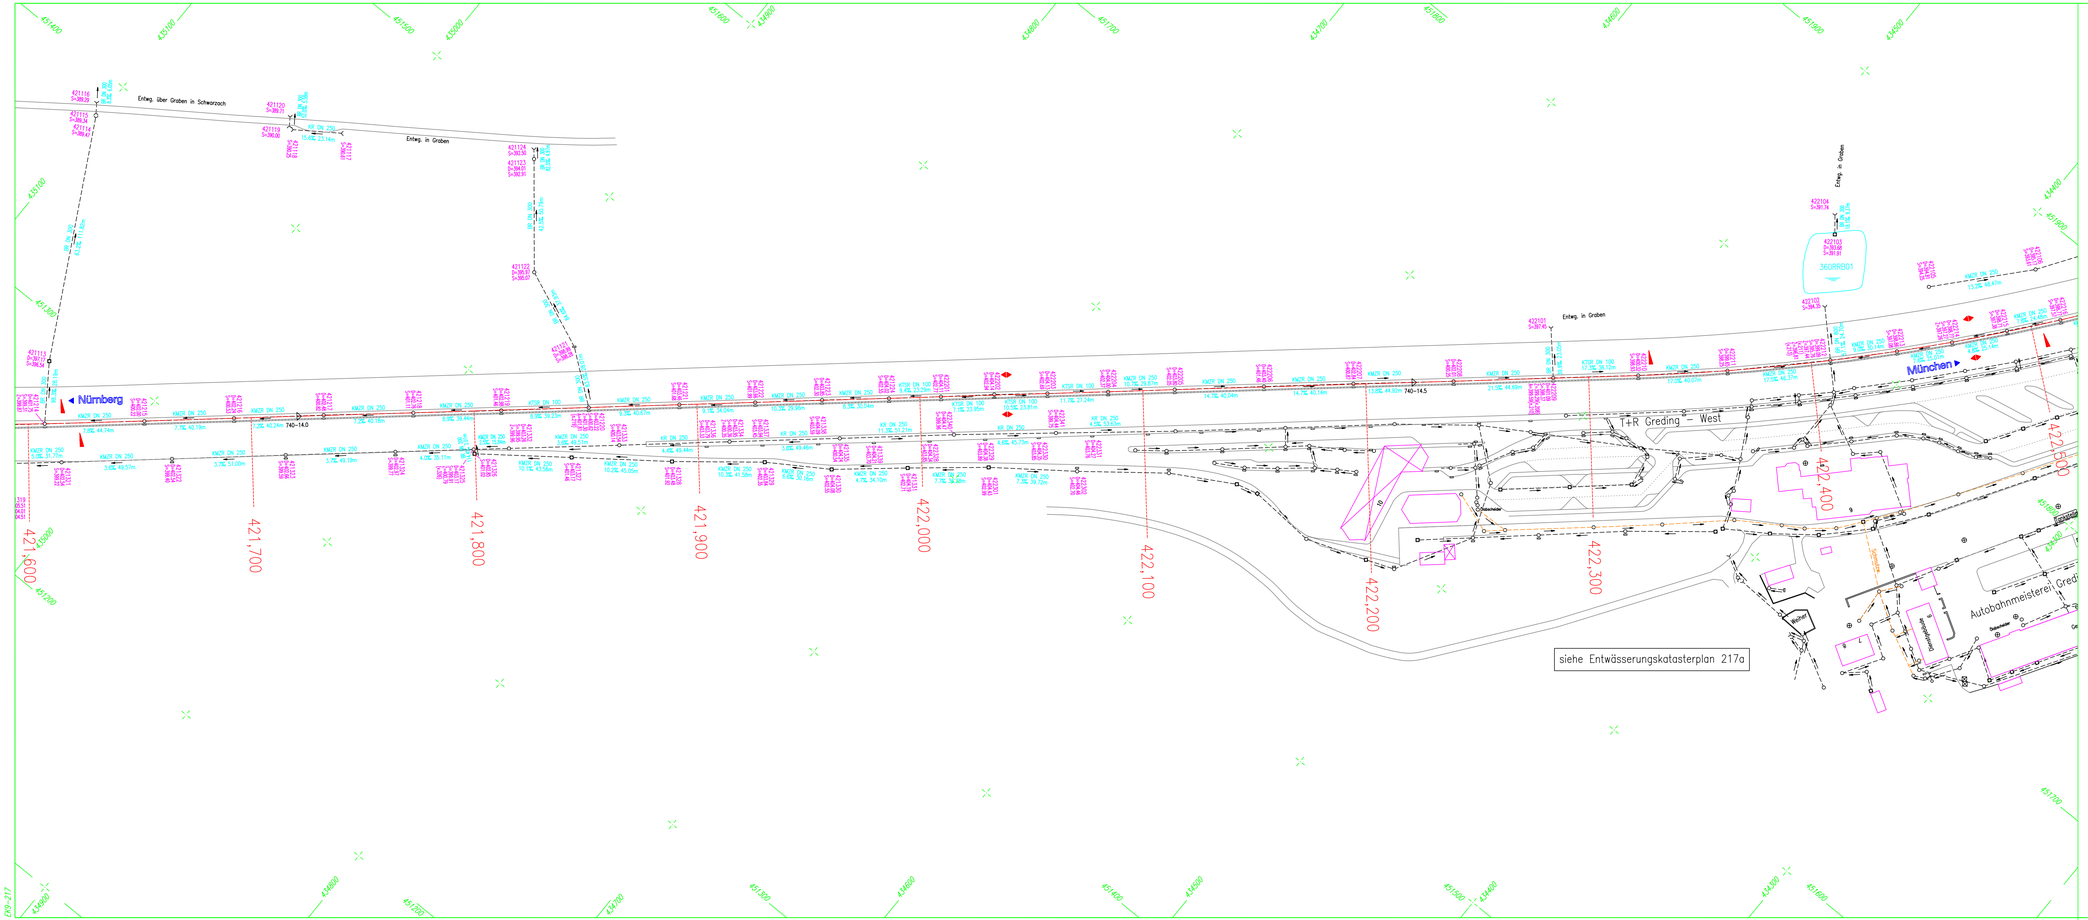

ZEICHENERKLÄRUNG:

SCHACHTSIGNATUREN:

- Prüfschacht (rund)
- Muldeneinsteigschacht
- Straßen-/Muldenablauf
- Rohrein-/-auslauf
- Prüfschacht (eckig)

LEITUNGSSIGNATUREN:

BR	Betonrohr	KR	Kunststoffrohr
KMZR	Kunststoffmehrzweckrohr	KTSR	Kunstst.-Teilsickerrohr

Schlitzlinie/Bohrlinie

BAB-Achse	Fahrbahn-Rand

Fließrichtung

KR DN 250 — 10.0Z. 14.82m — KR DN 250

Kunststoffrohr DN=250mm
Gefälle 10.8‰
Schachtabstand 14.82m

344102 — 344102
Schachtnummer
Deckelhöhe ü. NN
Sohlhöhe ü. NN
Zulaufhöhe von Schacht 101
Ablaufhöhe nach Schacht 103

Fahrbahntiefpunkt
Fahrbahnhochpunkt
Fahrbahnquerneigung

380,000 — Betr.-Kilometer

6833028 — Netzknotenbezeichnung

740-6.0 — Abschnitt mit Station

Nr.	Art der Änderung	Datum	Name	gepr.

BAB A9 NÜRNBERG-MÜNCHEN

Entwässerungskatasterplan Nr. 217

von Betr.-Km 421,6 bis 422,5

Maßstab - 1 : 1000

B

	Datum	Vollzogen durch
bearbeitet	12.10	KUSTNER
gezeichnet	12.10	Gartenstraße 7 91235 Velden
geprüft	05.11	www.vermessung-kustner.de
Reg.-Nr.		

Planbearbeitung:
Ing.-Büro Lars Kustner
91235 Velden
10.06.2011 .....Kustner.....

Autobahndirektion Nordbayern
Dienststelle Fürth

.....Till, BOR.....