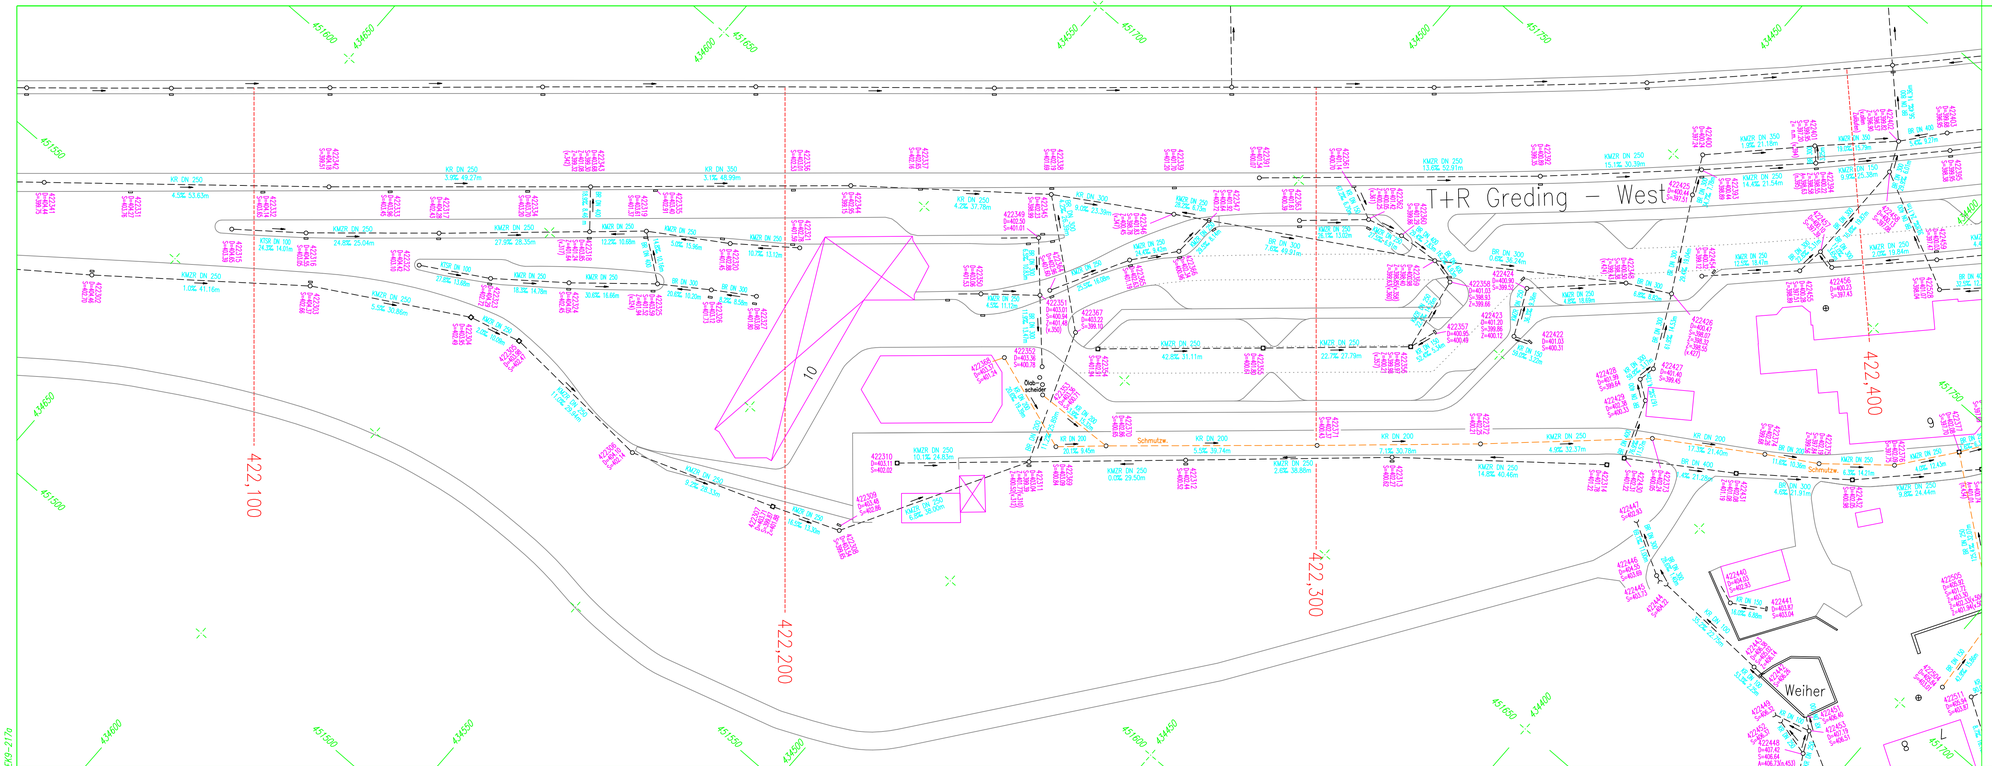

ZEICHENERKLÄRUNG:

SCHACHTSIGNATUREN:

- Prüfschacht (rund)
- Muldeneinlaufschacht
- Straßen-/Muldeneinlauf
- Rohrein-/auslauf
- Prüfschacht (eckig)

LEITUNGSSIGNATUREN:

BR	Betonrohr	KR	Kunststoffrohr
KMZR	Kunststoffmehrzweckrohr	KTSR	Kunstst.-Teilsickerrohr

Schlitzrinne/Bordrinne

BAB-Achse — Fahrbahn-Rand

Fließrichtung

KR DN 250 — 10.0% — 14.82m: Kunststoffrohr DN=250mm; Gefälle 10.8%; Schachtabstand 14.82m

344102 — 344102: Schachtnummer
D=461.14 — D=461.14: Deckelhöhe ü. NN
S=456.86 — S=456.86: Sohlhöhe ü. NN
Z=459.39 (k.101) — Z=459.39 (k.101): Zulaufhöhe von Schacht 101
A=459.00 (k.103) — A=459.00 (k.103): Ablaufhöhe nach Schacht 103

Fahrbahntiefpunkt
Fahrbahnhochpunkt
Fahrbahnquerneigung

380,000 — Betr.-Kilometer

6833028 — Netzknotenbezeichnung

740-6.0 — Abschnitt mit Station

Nr.	Art der Änderung	Datum	Name	gepr.

BAB A9 NÜRNBERG-MÜNCHEN

Entwässerungskatasterplan Nr. 217a

von Betr.-Km 422,1 bis 422,4

Maßstab – 1 : 500

B

	Datum	Vollzogen durch
bearbeitet	12.10	KUSTNER Vermessung, Gartenstraße 7 91235 Velden, www.vermessung-kustner.de
gezeichnet	12.10	
geprüft	05.11	
Reg.-Nr.		

Planbearbeitung:
Ing.-Büro Lars Kustner
91235 Velden
10.06.2011 .....Kustner.....

Autobahndirektion Nordbayern
Dienststelle Fürth

.....TUN, BOR.....

E19-217a