


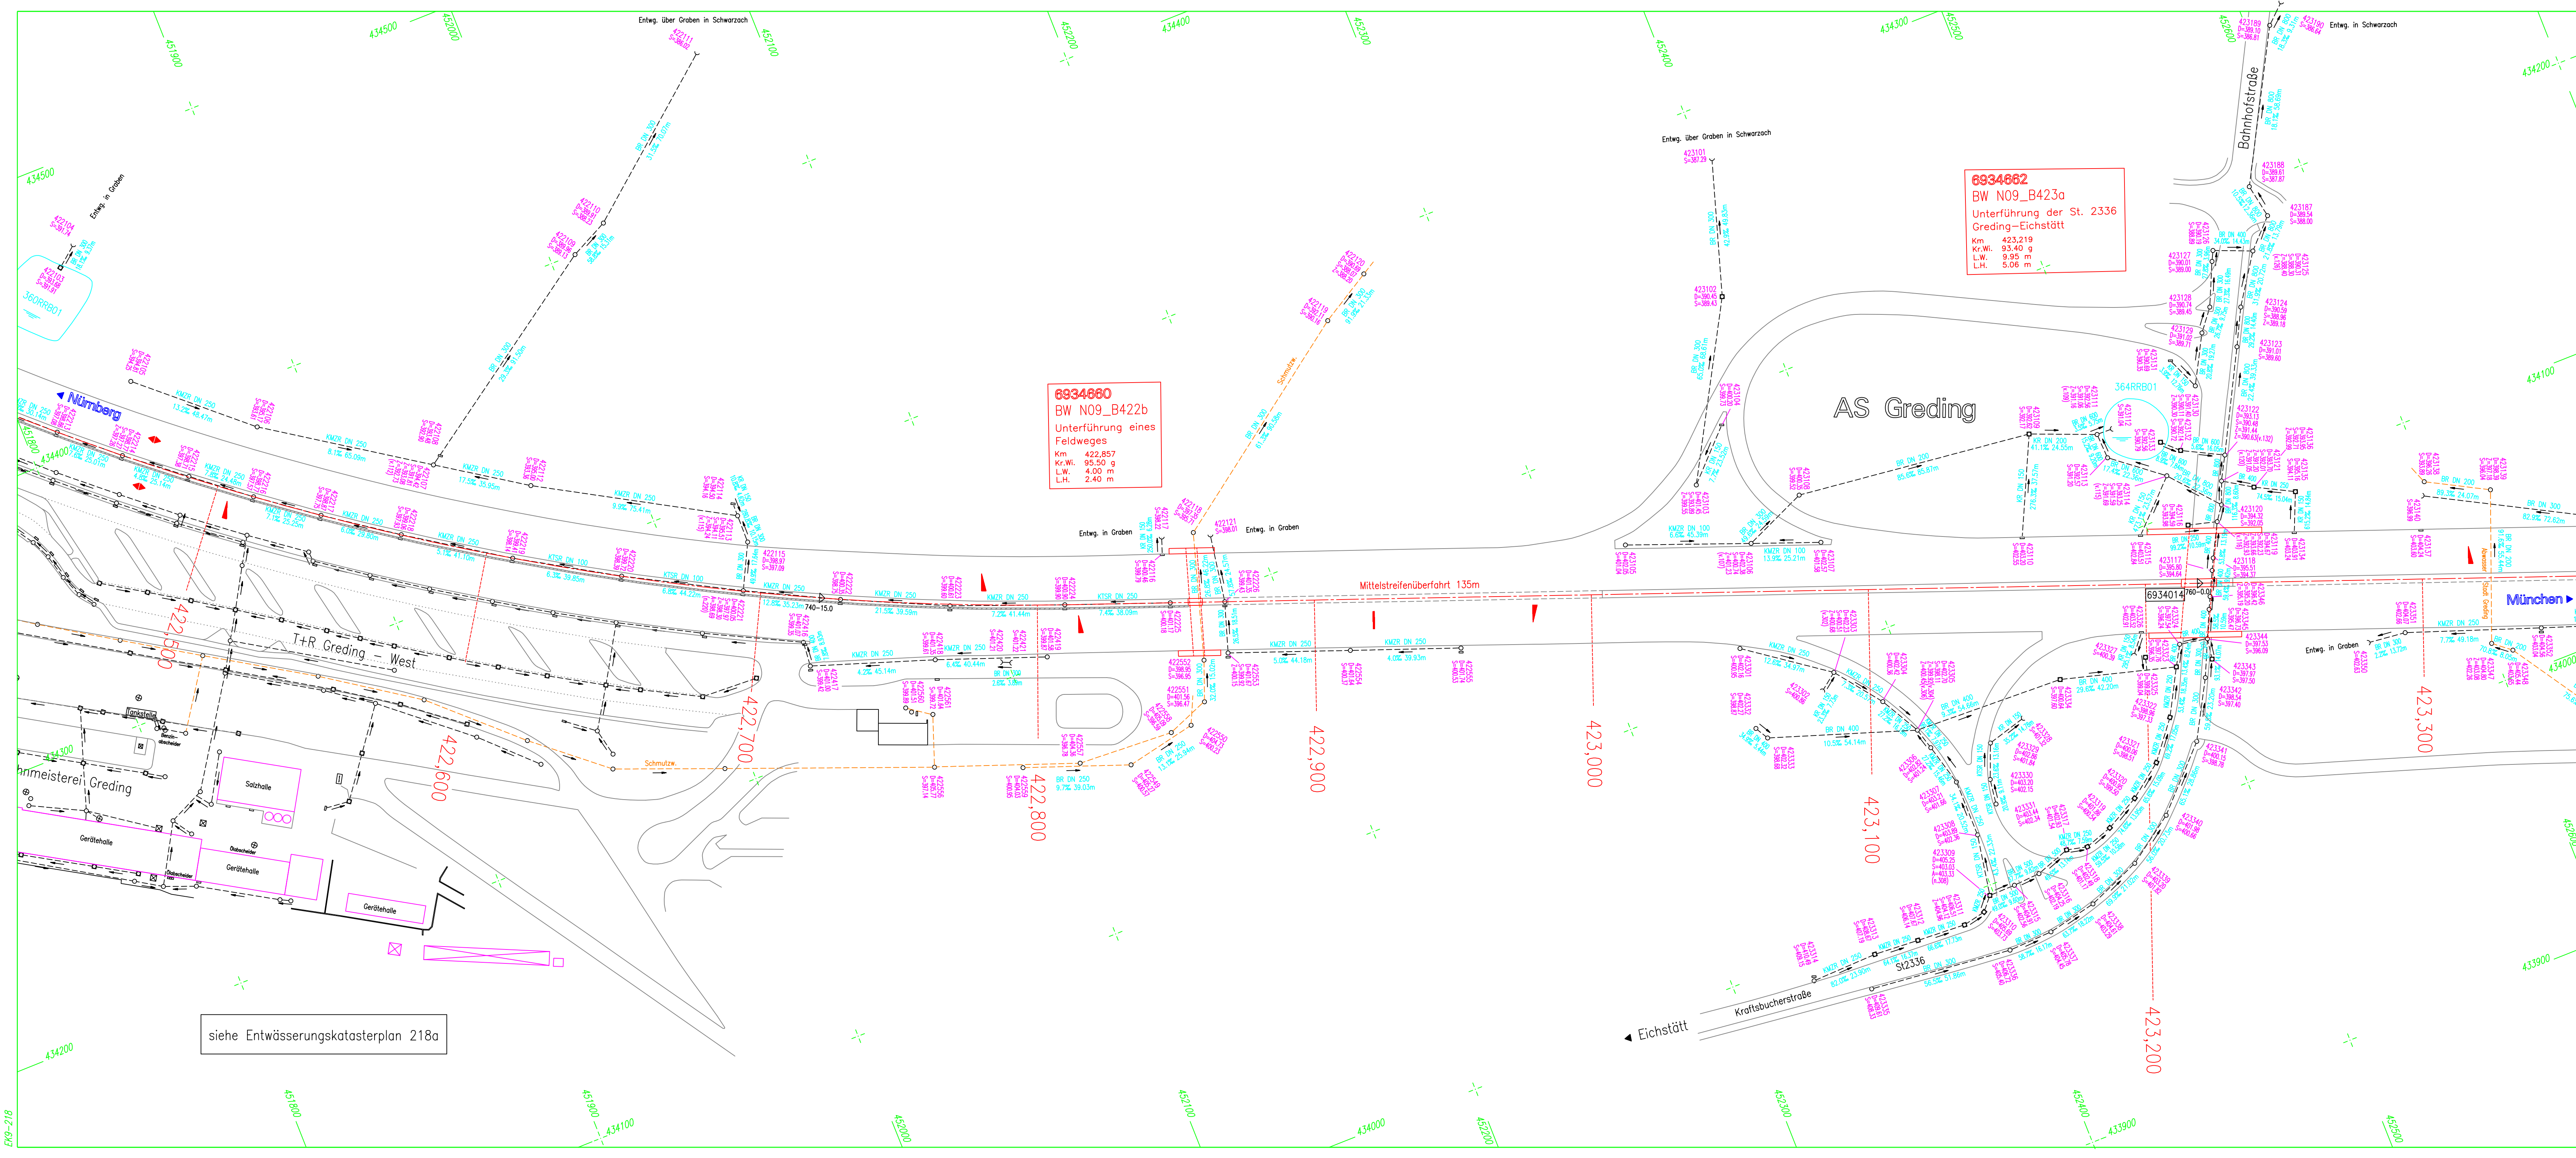

siehe Entwässerungskatasterplan 218a

6934860
BW N09_B422b
Unterführung eines
Feldweges
Km 422,857
Kr.Wi. 95,50 g
L.W. 4,00 m
L.H. 2,40 m

6934862
BW N09_B423a
Unterführung der St. 2336
Greding-Eichstätt
Km 423,219
Kr.Wi. 93,40 g
L.W. 9,95 m
L.H. 5,06 m

ZEICHENERKLÄRUNG:

SCHACHTSIGNATUREN:

- Prüfschacht (rund)
- Müldeinlaufschacht
- Straßen-/Müldeinlauf
- Rohrleit-/Gasleitung
- ⊠ Prüfschacht (eckig)

LEITUNGSSIGNATUREN:

- BR Betonrohr
- KMZR Kunststoffmehrzweckrohr
- KR Kunststoffrohr
- KTZR Kunstst.-Teileckrohr

Schlitzzinne/Bordrinne

AB-Achse **Fahrbahn-Rand**

Fließrichtung

Kunststoffrohr DN=250mm

Gefälle 10,8%

Schachtabstand 14,82m

Schachtnummer

D=461.14

S=458.86

Schachthöhe ü. NN

Zulaufhöhe von Schacht 101

A=459.00 (n.103)

Ablaufhöhe nach Schacht 103

Fahrbahntiefpunkt


Fahrbahnhochpunkt

Fahrbahnquerneigung

380,000 Betr.-Kilometer

6833028 Netzknotenbezeichnung

740-6,0 Abschnitt mit Station

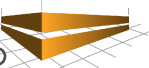Nr.	Art der Änderung			Datum	Name gepr.
BAB A9 NÜRNBERG-MÜNCHEN					
Entwässerungskatasterplan Nr. 218					
von Betr.-Km 422,5 bis 423,3					
Maßstab = 1 : 1000					
				B	
bearbeitet	Datum	Vollzogen durch			
gezeichnet	12.10				
geprüft	05.11	Gartenstraße 7 91235 Velden www.vermessung-kustner.de			
Reg.-Nr.			TJL.....BQR.....		
Planbearbeitung: Ing.-Büro Lars Kustner 91235 Velden			10.06.2011 <i>Kustner</i>		
Autobahndirektion Nordbayern Dienststelle Fürth					