


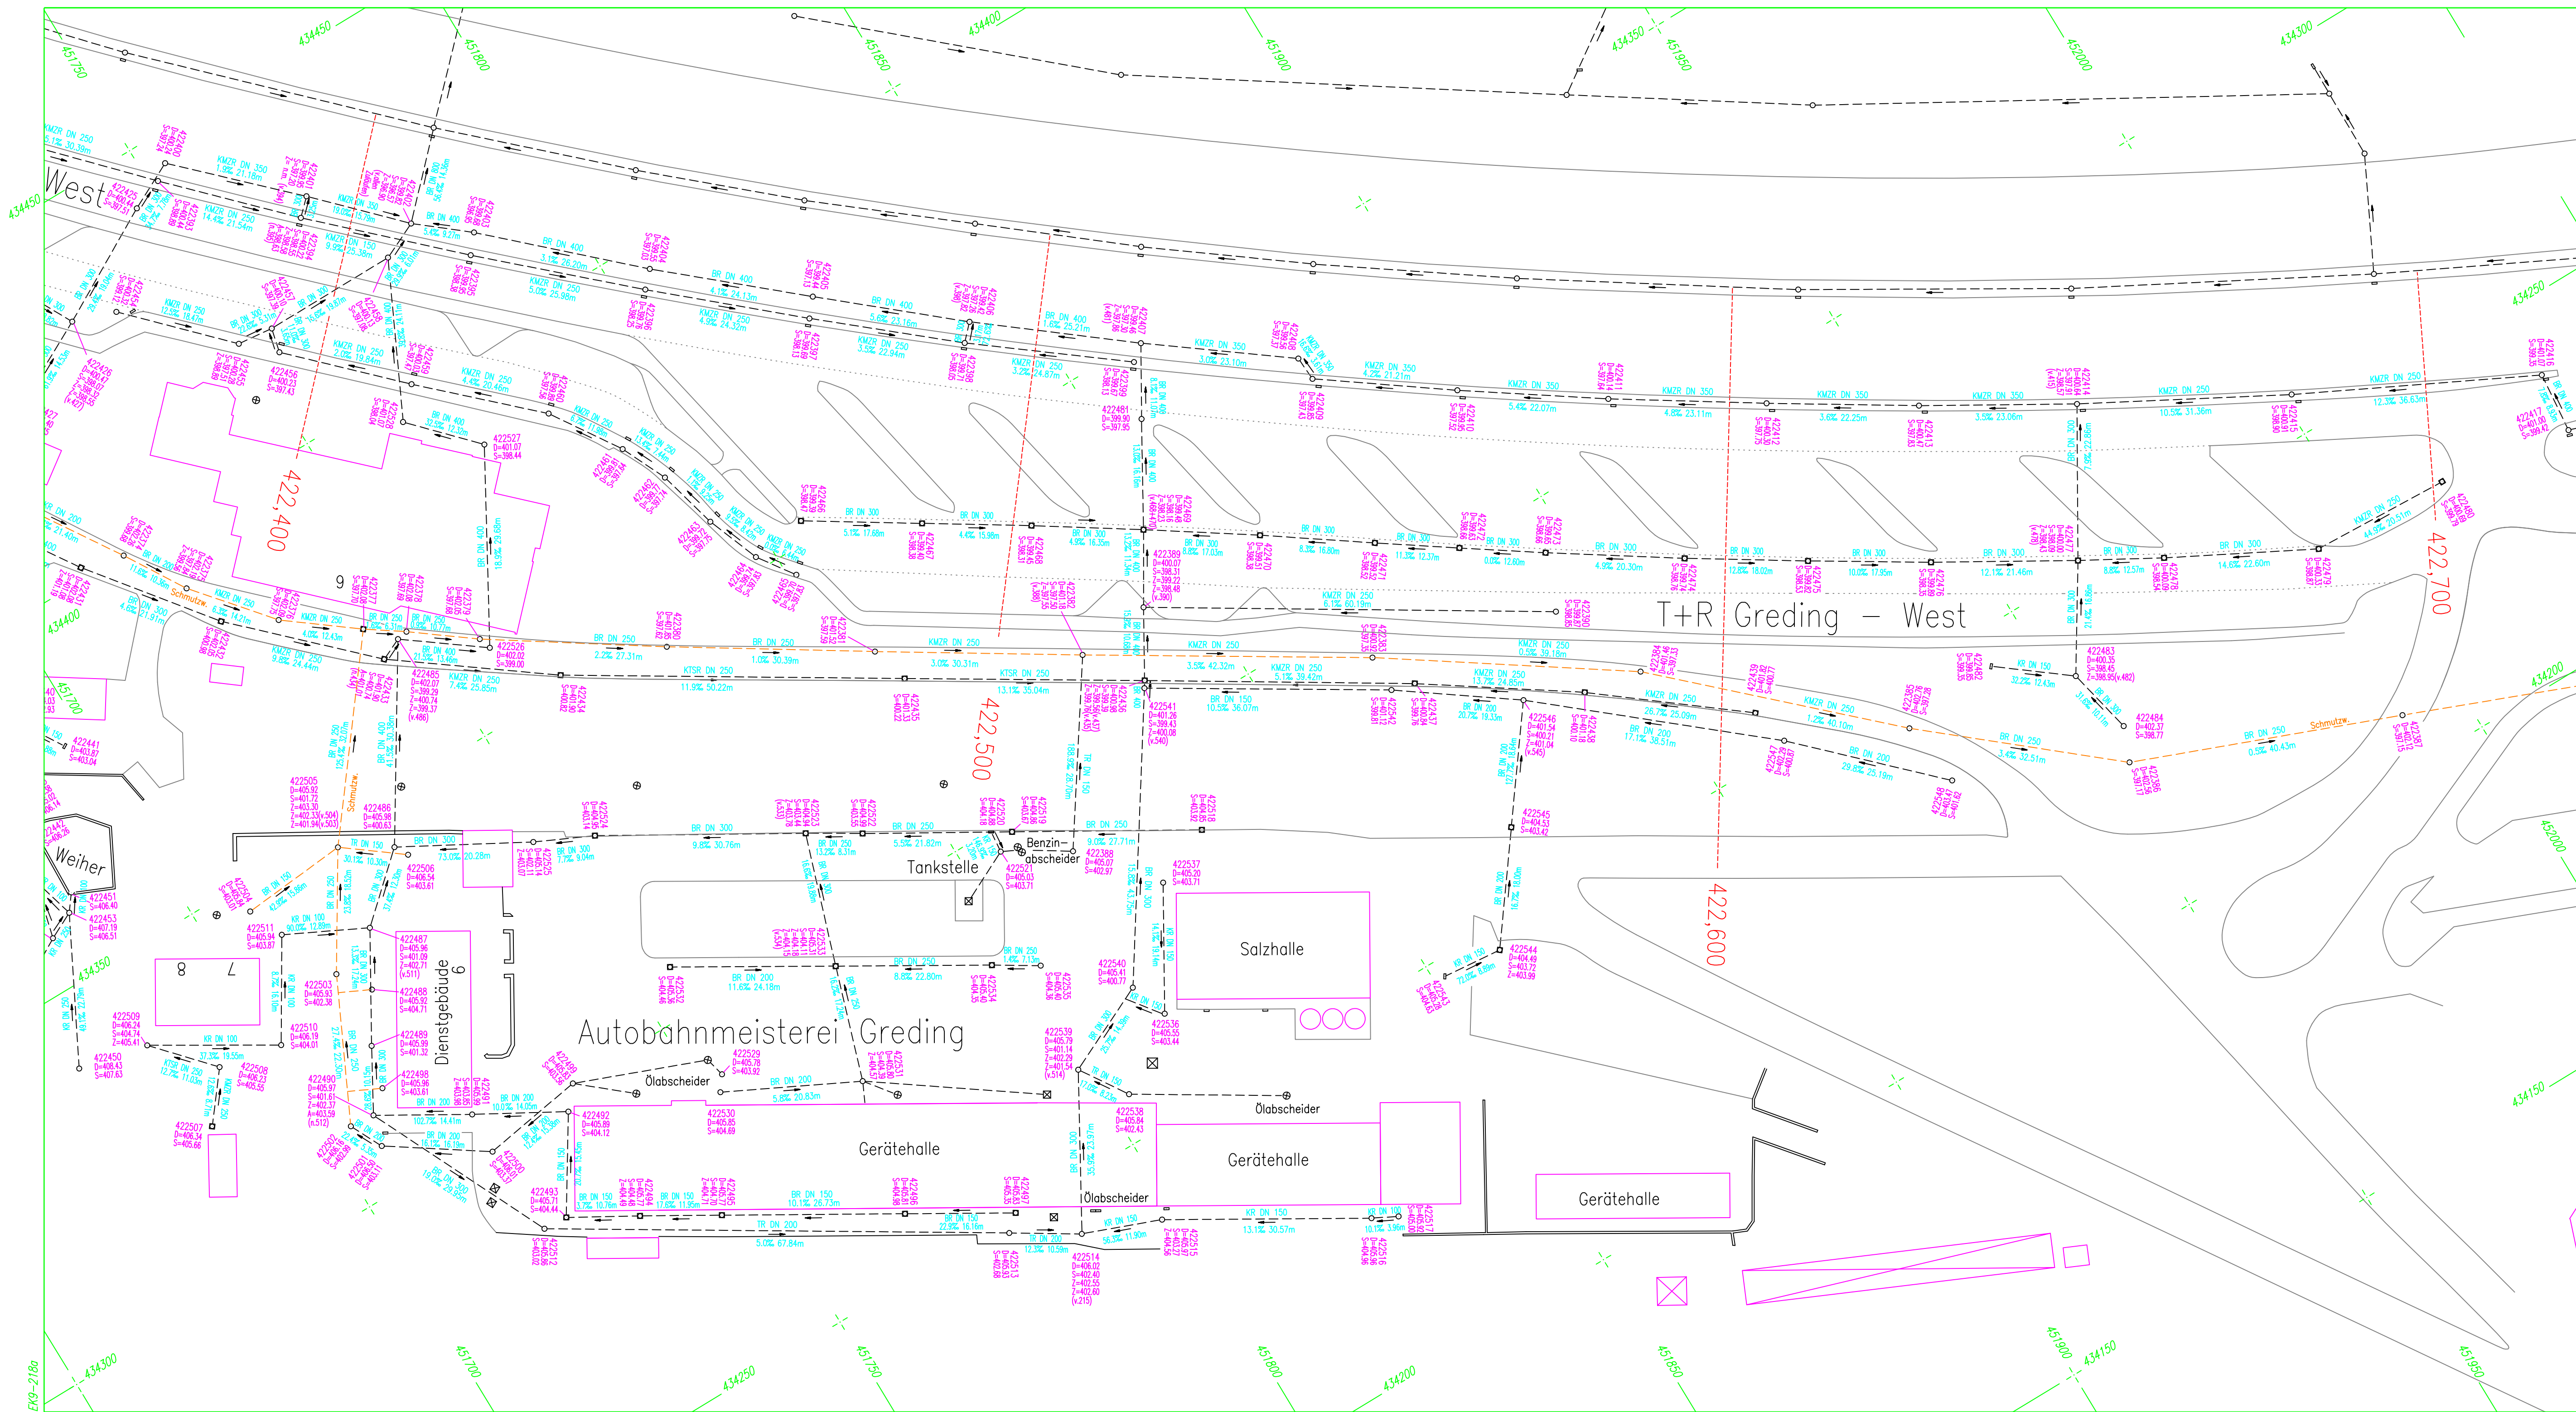

ZEICHENERKLÄRUNG:

SCHACHTSIGNATUREN:

- Prüfschacht (rund)
- Müldeinlaufschacht
- ▬ Straßen-/Müldeinlauf
- ~ Rohrstrich-/Gusslauf
- ▣ Prüfschacht (eckig)

LEITUNGSSIGNATUREN:

- BR Betonrohr
- KR Kunststoffrohr
- KMZR Kunststoffmehrzweckrohr
- KTSR Kunst.-Teilsickerrohr
- Schilfrinne/Bordrinne

BAB-Achse **Fahrbahn-Rand**

Fließrichtung **Kunststoffrohr DN=250mm**

Gefälle 10.8% **Schachtabstand 14.82m**

Schachtnummer **Deckelhöhe ü. NN** **Sohlhöhe ü. NN** **Zulaufhöhe von Schacht 101** **Ablaufhöhe nach Schacht 103**

Fahrbahnleitschwellen **Fahrbahnhochpunkt** **Fahrbahnquerneigung**

380,000 **Betr.-Kilometer**

6833028 **Netznotenbezeichnung**

740-6.0 **Abchnitt mit Station**

Nr.	Art der Änderung					Datum	Name	gepr.	
BAB A9 NÜRNBERG-MÜNCHEN Entwässerungskatasterplan Nr. 218a von Betr.-Km 422,4 bis 422,7 Maßstab = 1 : 500									
	Datum	Vollzogen durch			B	Planbearbeitung: Ing.-Büro Lars Kustner 91235 Velden 10.06.2011 <i>Kustner</i>			
bearbeitet	12.10	 KUSTNER Vermessung Gartenstraße 7 91235 Velden www.vermessung-kustner.de			Autobahndirektion Nordbayern Dienststelle Fürth				
gezeichnet	12.10								
geprüft	05.11								
Reg.-Nr.				 <i>Qui</i>TÜL. BQR.....					