


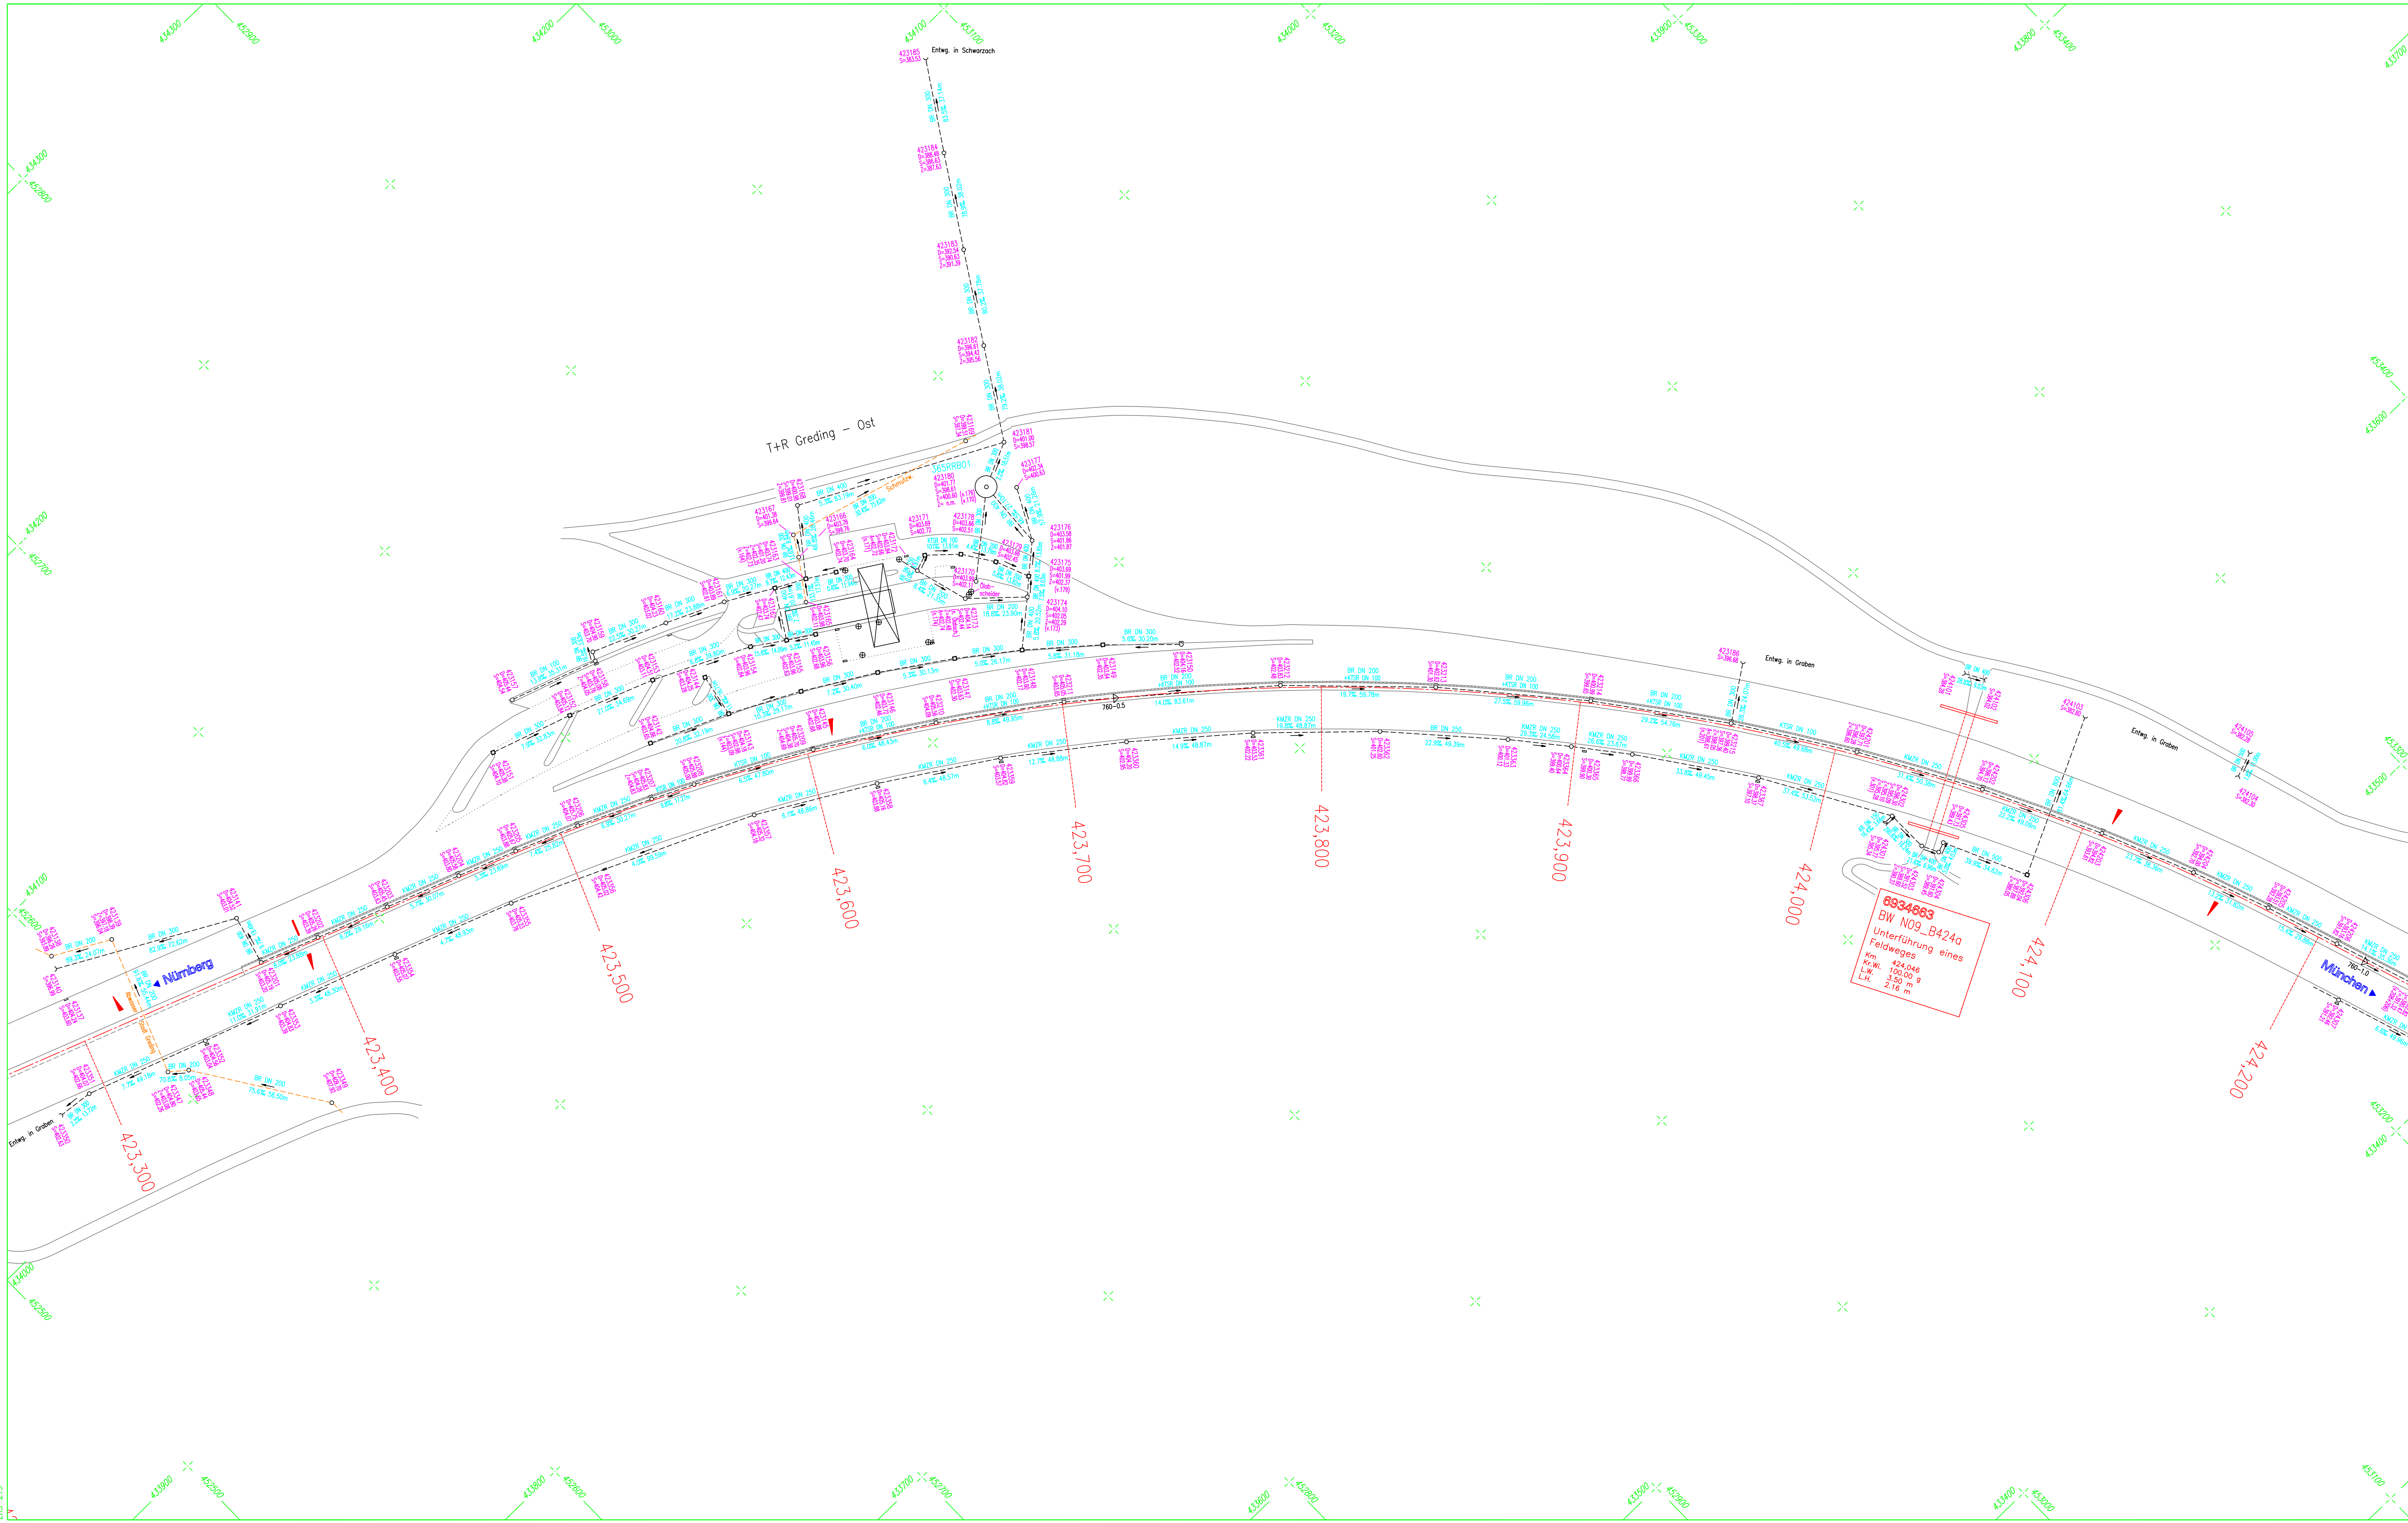

ZEICHENERKLÄRUNG:

SCHACHTSIGNATUREN:

- Prüfschacht (rund)
- Müldeaufschacht
- Straßen-/Müldeauf
- Rohrleit-/Leitung
- Prüfschacht (eckig)

LEITUNGSSIGNATUREN:

- BR — Betonrohr
- KMR — Kunststoffmehrzweckrohr
- KR — Kunststoffrohr
- KTSR — Kunststoff-Telenteilrohr

Schächte/Bordsteine

- BAB-Achse
- Fahrbahn-Rand

Fließrichtung

- Fließrichtung
- Kunststoffsiphon DN=200mm
- Gefälle 10.8‰
- Schachtabstand 14.82m

Schachtnummer

- 344102 — Schachtnummer
- 344102 — Deckhöhe ü. NN
- 344102 — Schachthöhe ü. NN
- 344102 — Zulassung von Schacht 101
- 344102 — Abnahme nach Schacht 103

Fahrbahnmarkierung

- Fahrbahnmarkierung
- Fahrbahnmarkierung
- Fahrbahnmarkierung

380,000 — Betr.-Kilometer

6933028 — Netzstellenbezeichnung

740-6.0 — Abschnitt mit Station

Nr.	Art der Änderung			Datum	Name
BAB A9 NÜRNBERG-MÜNCHEN					
Entwässerungskatasterplan Nr. 219					
von Betr.-Km 423.3 bis 424.2					
Maßstab = 1 : 1000					
	Datum	Vollzogen durch	B	Planbearbeitung:	
bearbeitet	12.10			Ing.-Büro Lars Kustner	
gezeichnet	12.10			91235 Velden	
geprüft	05.11			10.06.2011 <i>Kustner</i>	
Reg.-Nr.					
KUSTNER Gartenstraße 7 91235 Velden www.vermessung-kustner.de			Autobahndirektion Nordbayern Dienststelle Fürth		
			<i>Öfi</i> <i>TUL. BOR.</i>		