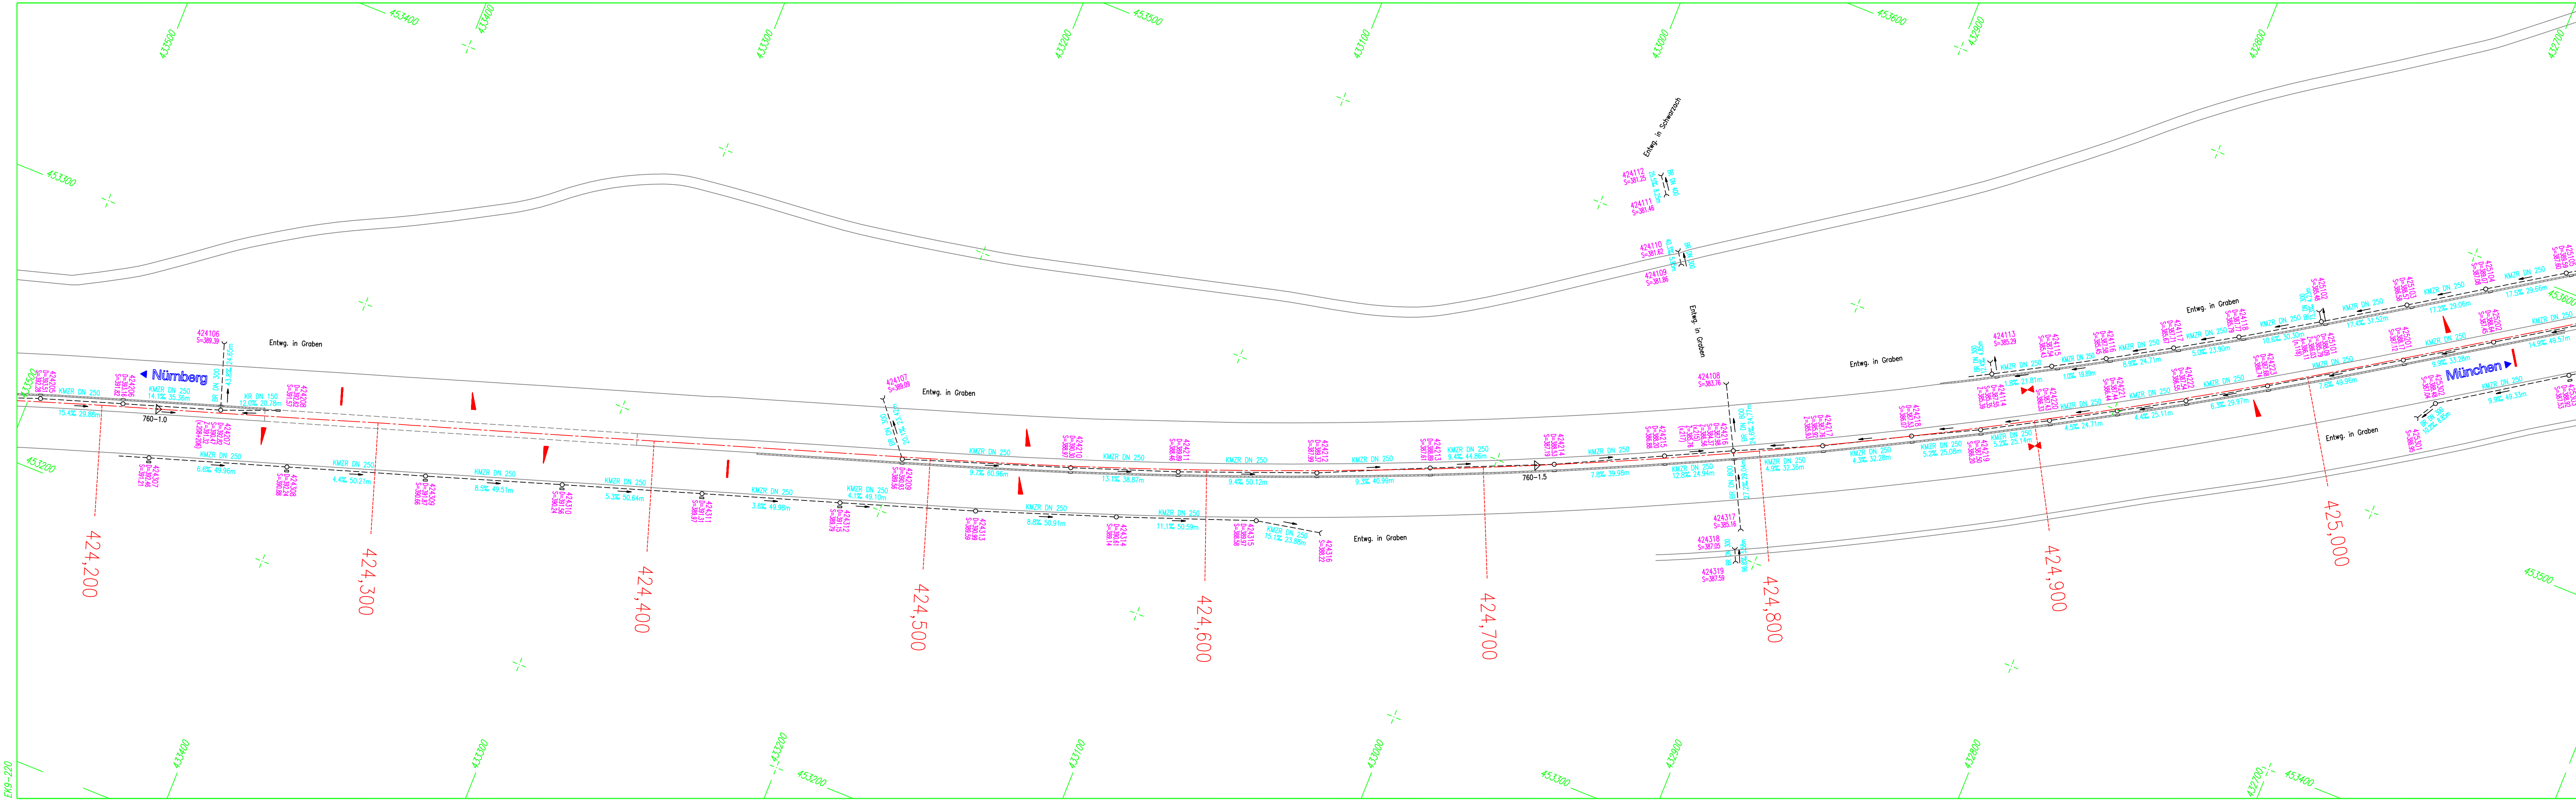


ZEICHENERKLÄRUNG:

SCHACHTSIGNATUREN:

- Prüfschacht (rund)
- Muldeneinlaufschacht
- ▬ Straßen-/Muldeneinlauf
- ~ Rohrein-/Auslauf
- ▣ Prüfschacht (eckig)

LEITUNGSSIGNATUREN:

- BR Betonrohr
- KMZR Kunststoffmehrzweckrohr
- KR Kunststoffrohr
- KTSR Kunstst.-Tellsickerrohr

— Schlitzzinne/Bordrinne

BAB-Achse **Fahrbahn-Rand**

— Fließrichtung

— Gefälle 10.8%

— Schachtabstand 14.82m

344102 344102

D=461.14 D=461.14

S=458.86 S=458.86

Z=459.39 (v.101) Z=459.39 (v.101)

A=459.00 (h.103) A=459.00 (h.103)

Schachtnummer

Deckelhöhe ü. NN

Sohlhöhe ü. NN

Zulaufhöhe von Schacht 101

Ablaufhöhe nach Schacht 103

↔ Fahrbahntiefpunkt

↗ Fahrbahnhochpunkt

↘ Fahrbahnquerneigung

380,000 Betr.-Kilometer

6833028 Netzknotenbezeichnung

▷ 740-6.0 Abschnitt mit Station

Nr.	Art der Änderung	Datum	Name	gepr.	
BAB A9 NÜRNBERG-MÜNCHEN		Planbearbeitung:			
Entwässerungskatasterplan Nr. 220		Ing.-Büro Lars Kustner			
von Betr.-Km 424,2 bis 425,1		91235 Velden			
Maßstab = 1 : 1000		10.06.2011 <i>Kustner</i>			
		Autobahndirektion Nordbayern			
		Dienststelle Fürth			
		<i>.....T.W.I., B.Q.R.....</i>			
bearbeitet	12.10	KUSTNER Vermessung Gartenstraße 7 91235 Velden www.vermessung-kustner.de			
gezeichnet	12.10				
geprüft	05.11				
Reg.-Nr.					