


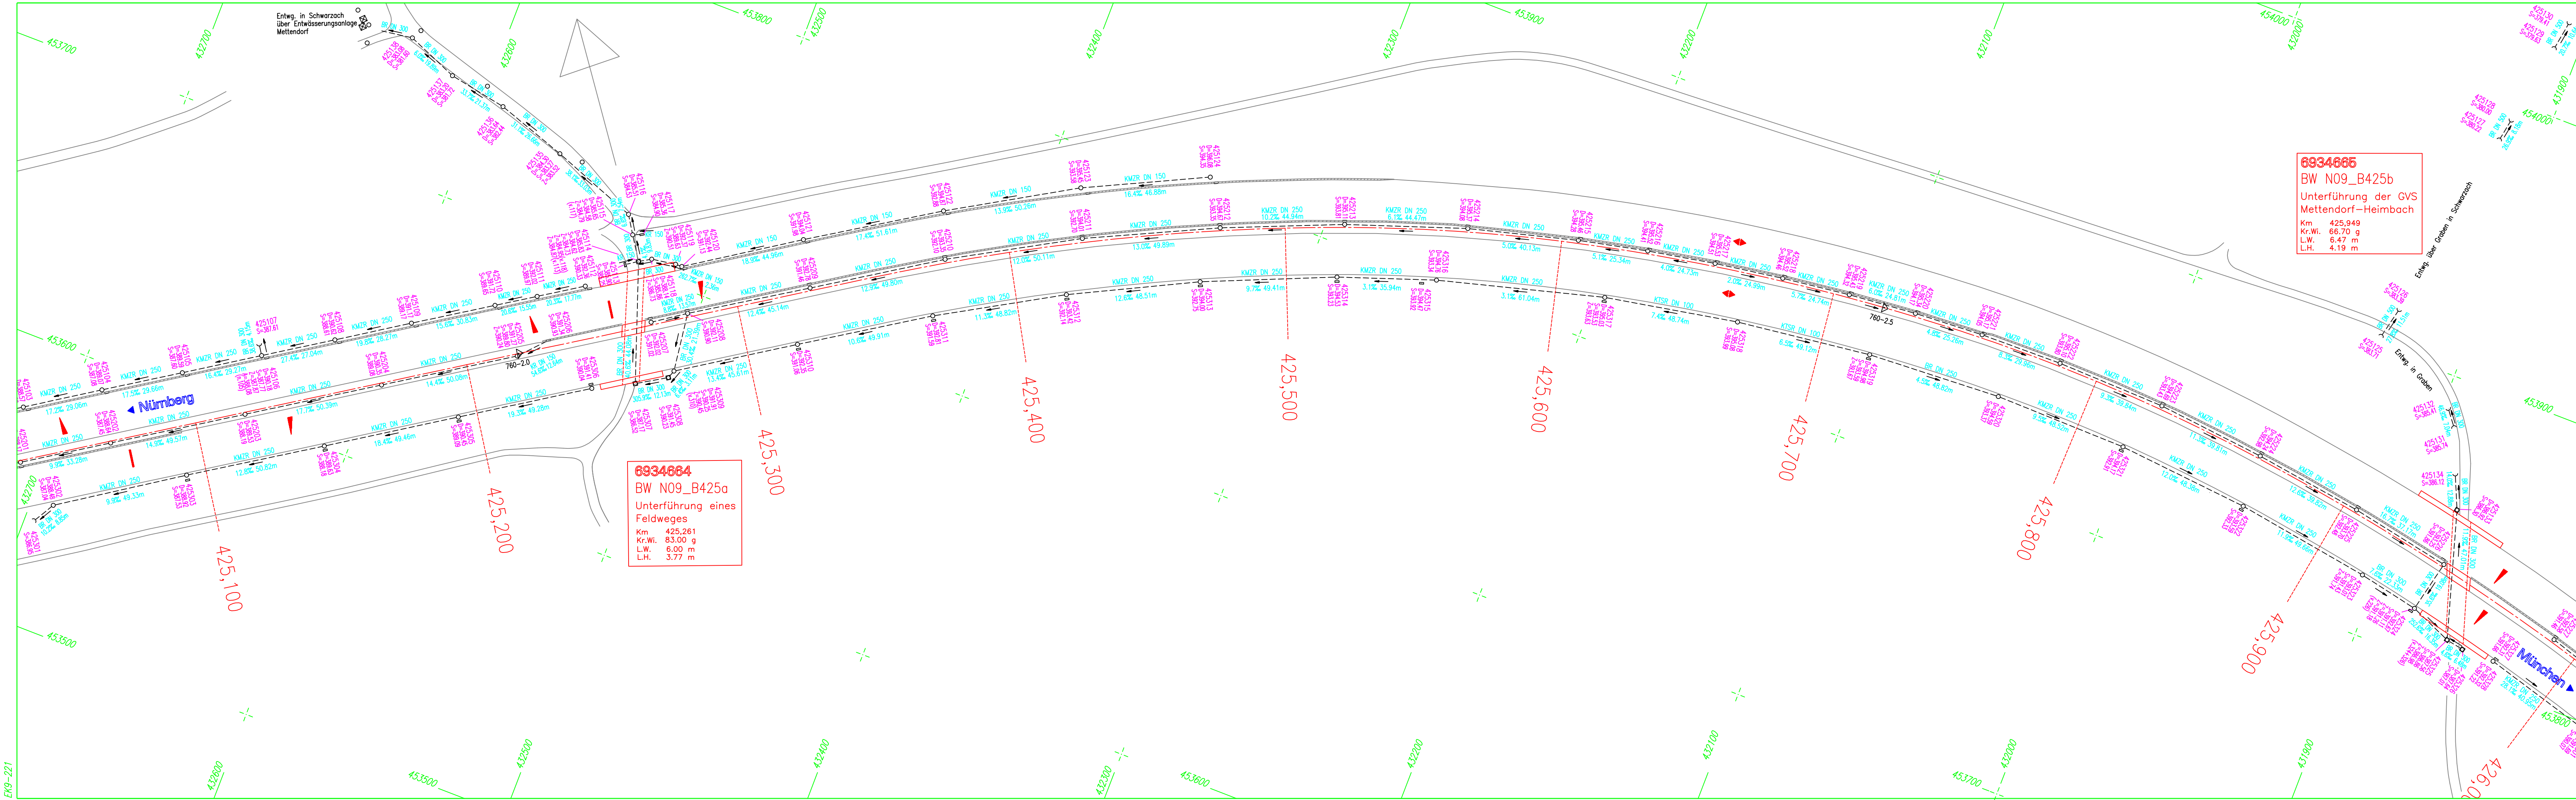

6934665
BW N09_B425b
Unterführung der GVS
Mettendorf-Heimbach
Km 425,949
Kr.Wi. 66.70 g
L.W. 6.47 m
L.H. 4.19 m

6934664
Unterführung eines
Feldweges
Km 425,261
Kr.Wi. 83.00 g
L.W. 6.00 m
L.H. 3.77 m

ZEICHENERKLÄRUNG:

- SCHACHTSIGNATUREN:
- Prüfschacht (rund)
 - Muldeneinlaufschacht
 - ▬ Straßen-/Muldeneinlauf
 - ~ Rohrein-/Auslauf
 - ▣ Prüfschacht (eckig)
- LEITUNGSSIGNATUREN:
- BR Betonrohr
 - KMZR Kunststoffmehrzweckrohr
 - KR Kunststoffrohr
 - KTSR Kunst.-Teilsickerrohr

Schützrinne/Bordrinne

BAB-Achse Fahrbahn-Rand

Fließrichtung

KR DN 250 10.82% 14.82m
KR DN 250 10.82% 14.82m
Gefälle 10.82%
Schachtabstand 14.82m

Schachtnummer
344102
D=461.14
S=459.86
Z=459.39 (v.101)
A=459.00 (n.103)

Schachthöhe ü. NN
D=461.14
S=459.86
Sohlhöhe ü. NN
Z=459.39 (v.101)
A=459.00 (n.103)
Zulaufhöhe von Schacht 101
Ablaufhöhe nach Schacht 103

Fahrbahtiefpunkt
Fahrbahtiefpunkt
Fahrbahtiefpunkt

380,000 Betr.-Kilometer
6833028 Netzknotenbezeichnung
740-6.0 Abschnitt mit Station

Nürnberg		München	
BAB A9 NÜRNBERG-MÜNCHEN		Entwässerungskatasterplan Nr. 221	
von Betr.-Km 425,1 bis 426,0		Maßstab = 1 : 1000	
bearbeitet		gezeichnet	
geprüft		Reg.-Nr.	
Datum		Vollzogen durch	
12.10		12.10	
05.11		www.vermessung-kustner.de	
Planbearbeitung:		Ing.-Büro Lars Kustner	
91235 Velden		10.06.2011	
Autobahndirektion Nordbayern		Dienststelle Fürth	
T.W.I., B.Q.R.			