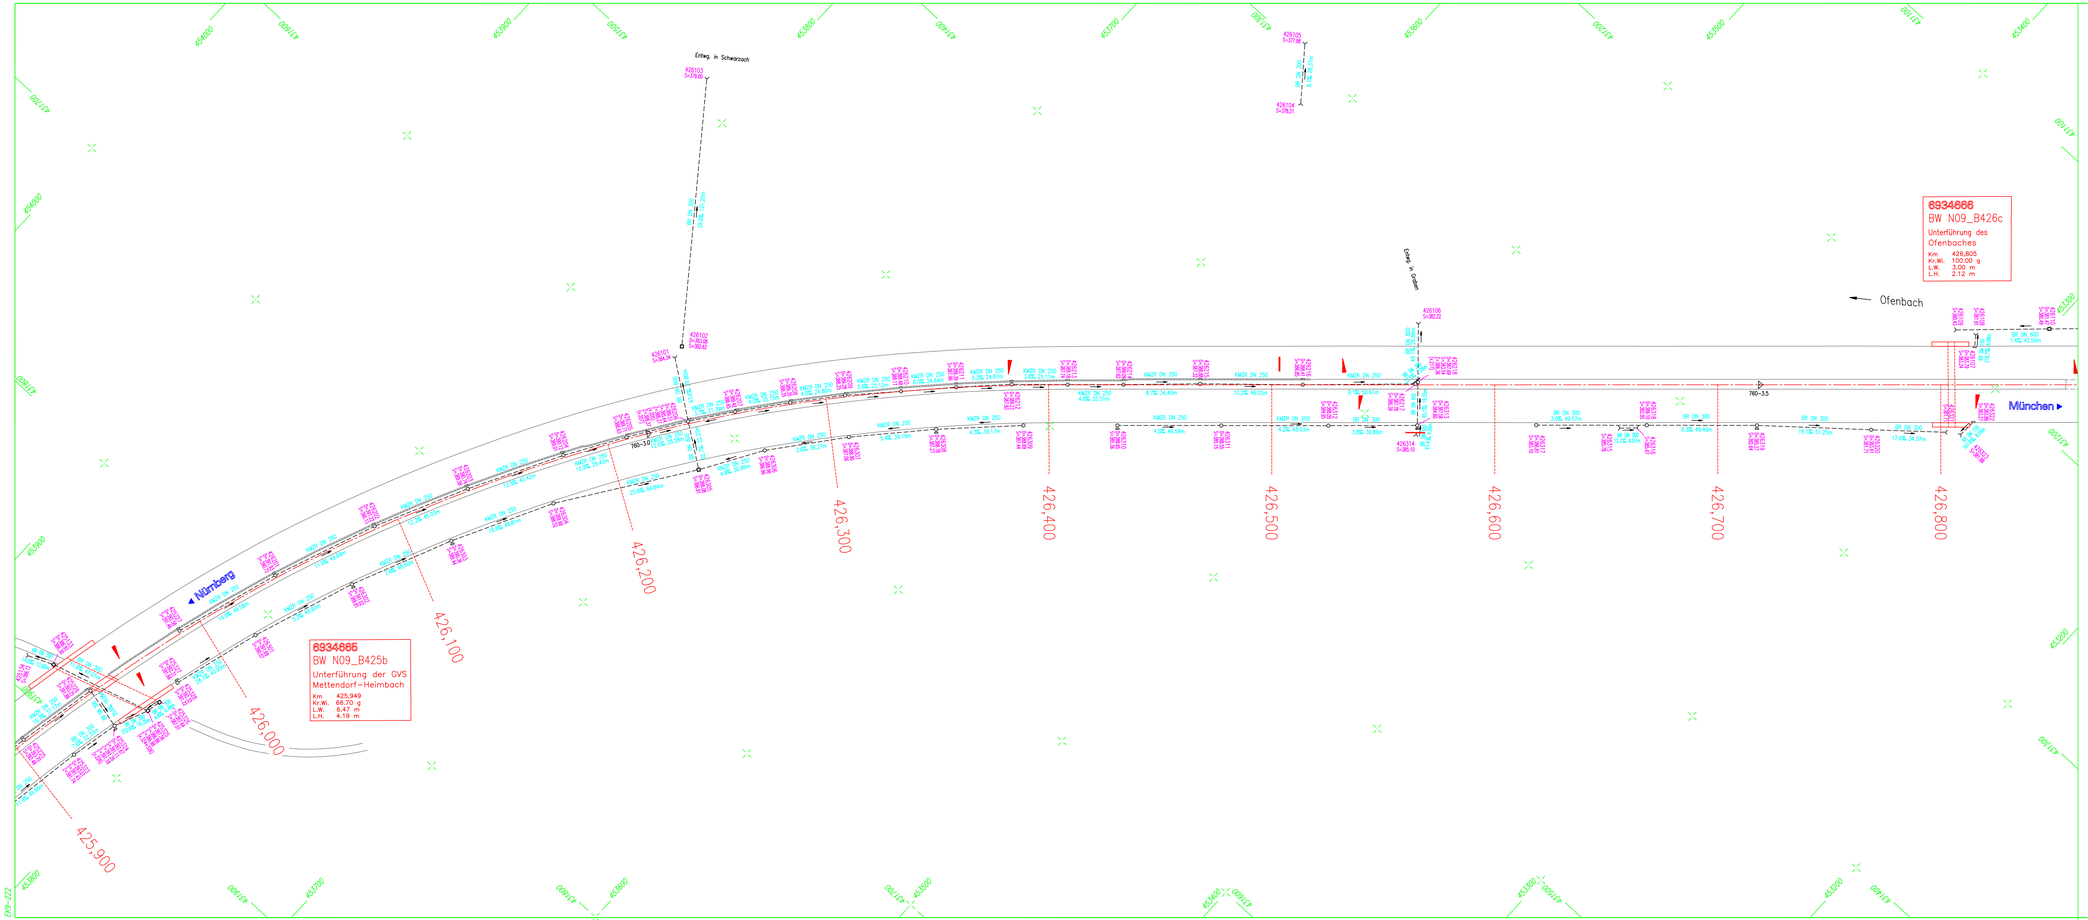


ZEICHENERKLÄRUNG:

SCHACHTSIGNATUREN:

- Prüfschacht (rund)
- Prüfschacht (eckig)
- Muldeneinlaufschacht
- Straßen–/Muldeneinlauf
- Rohrein–/auslauf

LEITUNGSSIGNATUREN:

- BR Betonrohr
- KR Kunststoffrohr
- KMZR Kunststoffmehrzweckrohr
- KTSR Kunstst.–Telskierrohr
- Schlitzrinne/Bordrinne
- BAB–Achse
- Fahrbahn–Rand
- Fließrichtung
- Kunststoffrohr DN=250mm
- Gefälle 10.8%
- Schachtabstand 14.82m
- Schachtnummer
- Deckelhöhe ü. NN
- Sohlhöhe ü. NN
- Zulaufhöhe von Schacht 101
- Ablaufhöhe nach Schacht 103
- Fahrbahnteilerpunkt
- Fahrbahnhochpunkt
- Fahrbahnquerneigung
- 380,000 Betr.–Kilometer
- 6833028 Netzknotenbezeichnung
- 740–6.0 Abschnitt mit Station

| Nr. | Art der Änderung | Datum | Name | gepr. |
|---|---|---|---|---|
| | | | | |

# BAB A9 NÜRNBERG-MÜNCHEN

**Entwässerungskatasterplan Nr. 222**

von Betr.-Km 425,9 bis 426,8

Maßstab = 1 : 1000

B

| | Datum | Vollzogen durch |
|---|---|---|
| bearbeitet | 12.10 | |
| gezeichnet | 12.10 | |
| geprüft | 05.11 | |
| Reg.–Nr. | | |

KUSTNER Vermessung
Gartenstraße 7 91235 Velden
www.vermessung-kustner.de

**Planbearbeitung:**
Ing.-Büro Lars Kustner
91235 Velden
10.06.2011 Kustner

**Autobahndirektion Nordbayern**
Dienststelle Fürth

TRI. BOR