


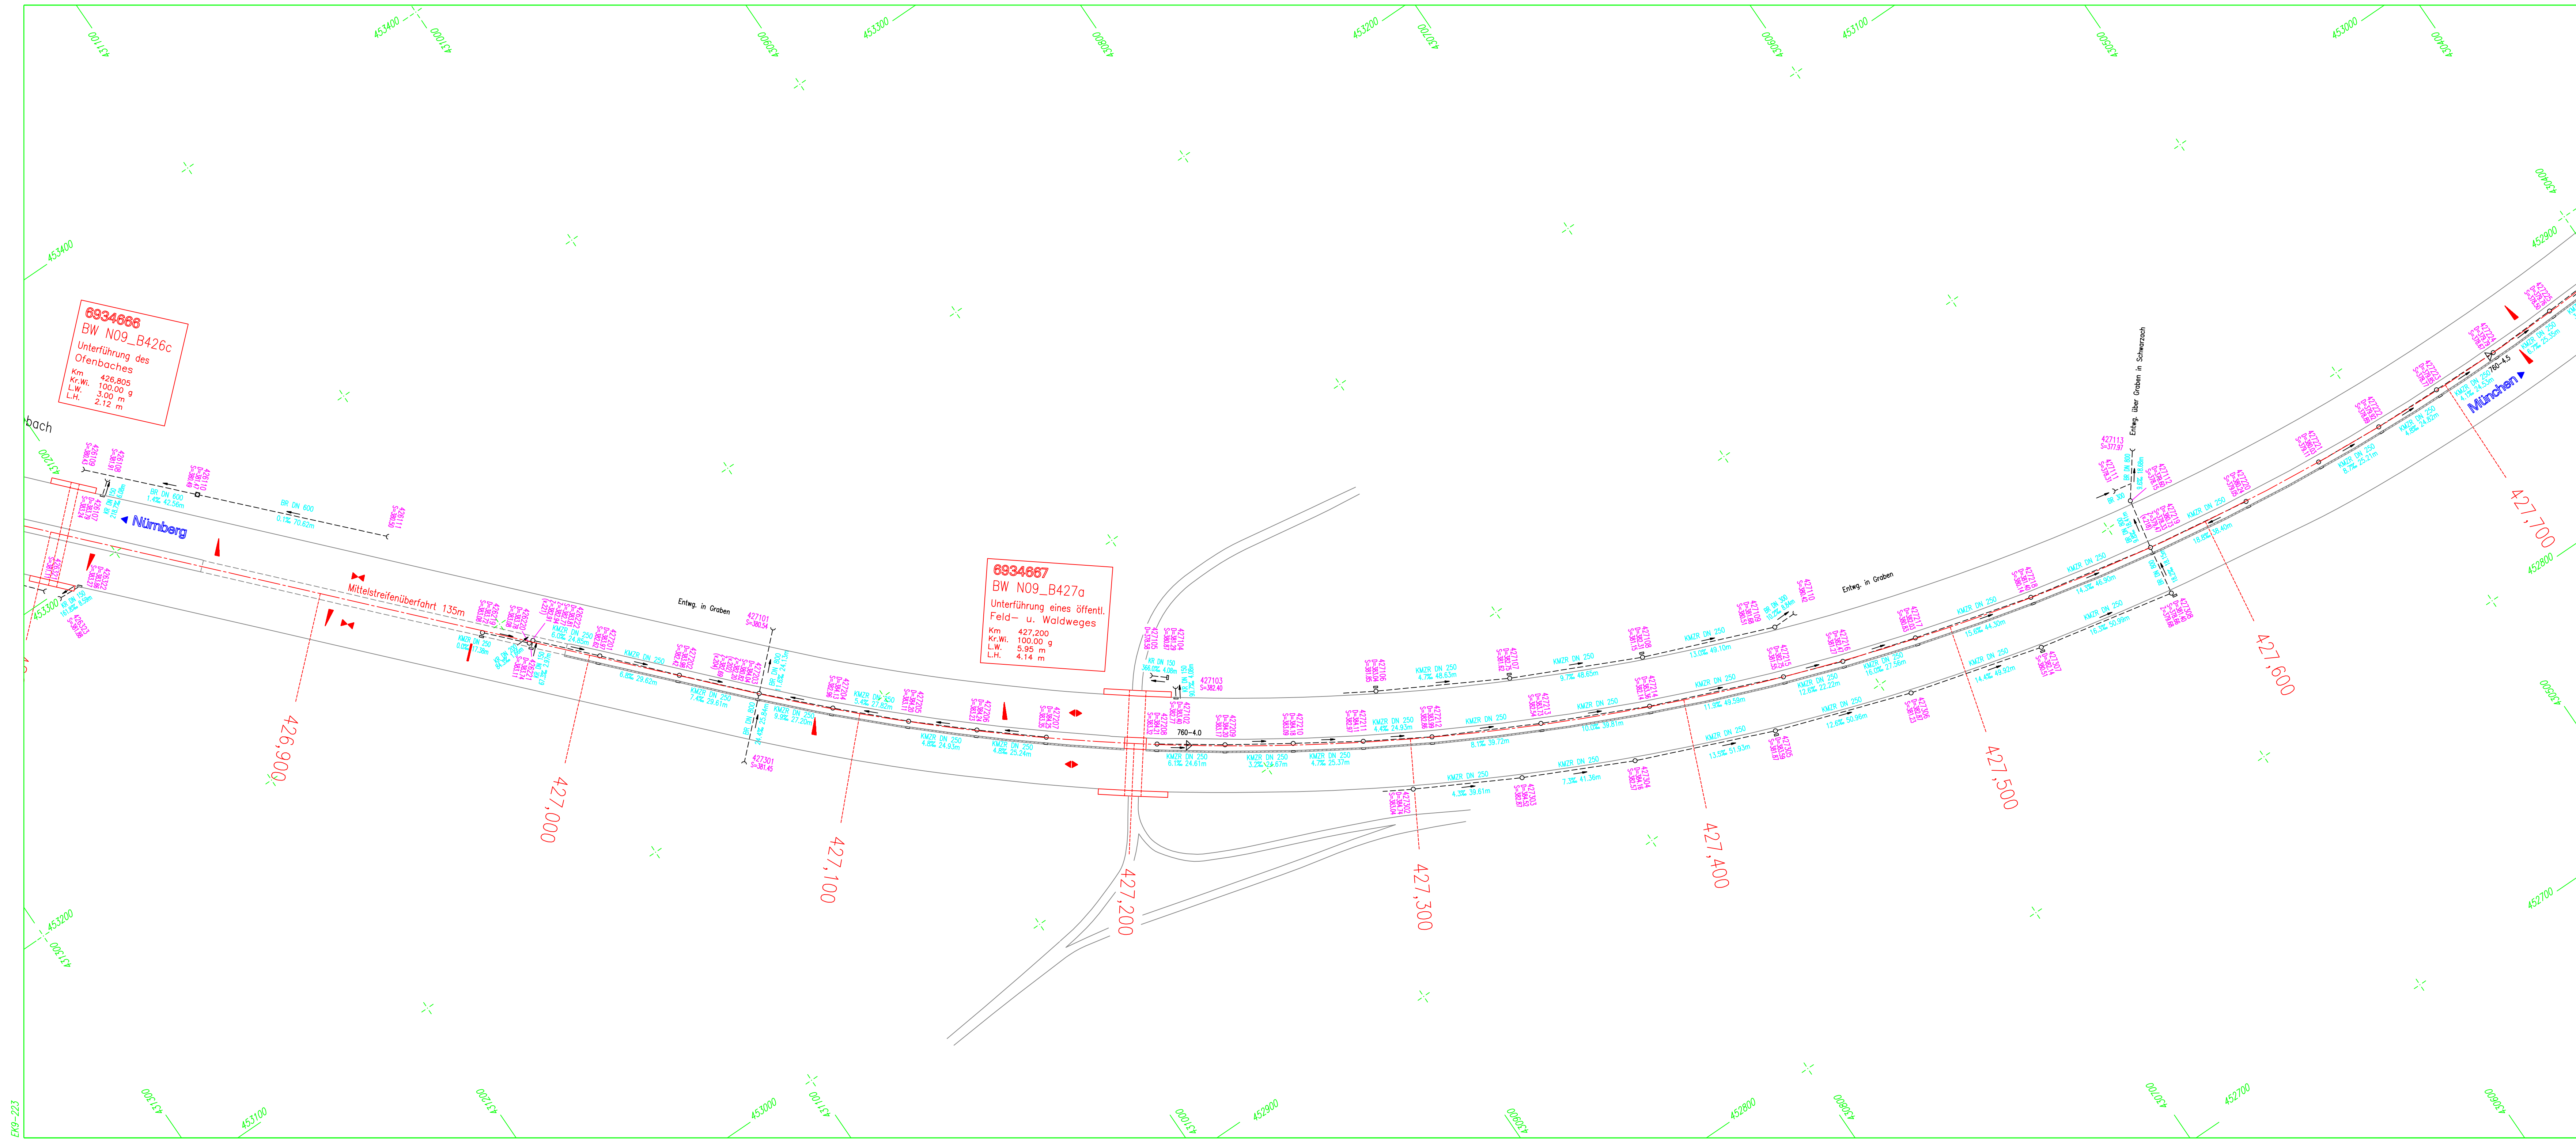

ZEICHENERKLÄRUNG:

SCHACHTSIGNATUREN:

- Prüfschacht (rund)
- Muldeneinlaufschacht
- Straßen-/Muldeneinlauf
- Rohrleit-/Auslauf
- ⊠ Prüfschacht (eckig)

LEITUNGSSIGNATUREN:

- BR Betonrohr
- KMZR Kunststoffmehrzweckrohr
- KR Kunststoffrohr
- KTSR Kunstst.-Teilsickerrohr

Schlitzzinne/Bordrinne

— BAB-Achse **— Fahrbahn-Rand**

Fließrichtung

10.8% 14.82m **10.8% 14.82m**

344102 **344102**

D=461.14 **D=461.14**

S=458.98 **S=458.98**

Z=459.39 **Z=459.39**

A=459.00 **A=459.00**

Schachtnummer

Schachthöhe ü. NN

Schachthöhe ü. NN

Zulaufhöhe von Schacht 101

Ablaufhöhe nach Schacht 101

Fahrbahntiefpunkt

Fahrbahnhochpunkt

Fahrbahnquerneigung

380,000 **Betr.-Kilometer**

6833028 **Netzknotenbezeichnung**

▷ 740-6.0 **Abschnitt mit Station**

Nürnberg		München		A9	
Entwässerungskatasterplan Nr. 223		Planbearbeitung:		Ing.-Büro Lars Kustner	
von Betr.-Km 426,8 bis 427,7		91235 Velden		10.06.2011	
Maßstab = 1 : 1000		B		Autobahndirektion	
bearbeitet		Datum		Vollzogen durch	
gezeichnet		12.10		12.10	
geprüft		05.11		05.11	
Reg.-Nr.		Gartenstraße 7 91235 Velden		www.vermessung-kustner.de	
		Nordbayern		Dienststelle Fürth	
		TÜV.BOR			