


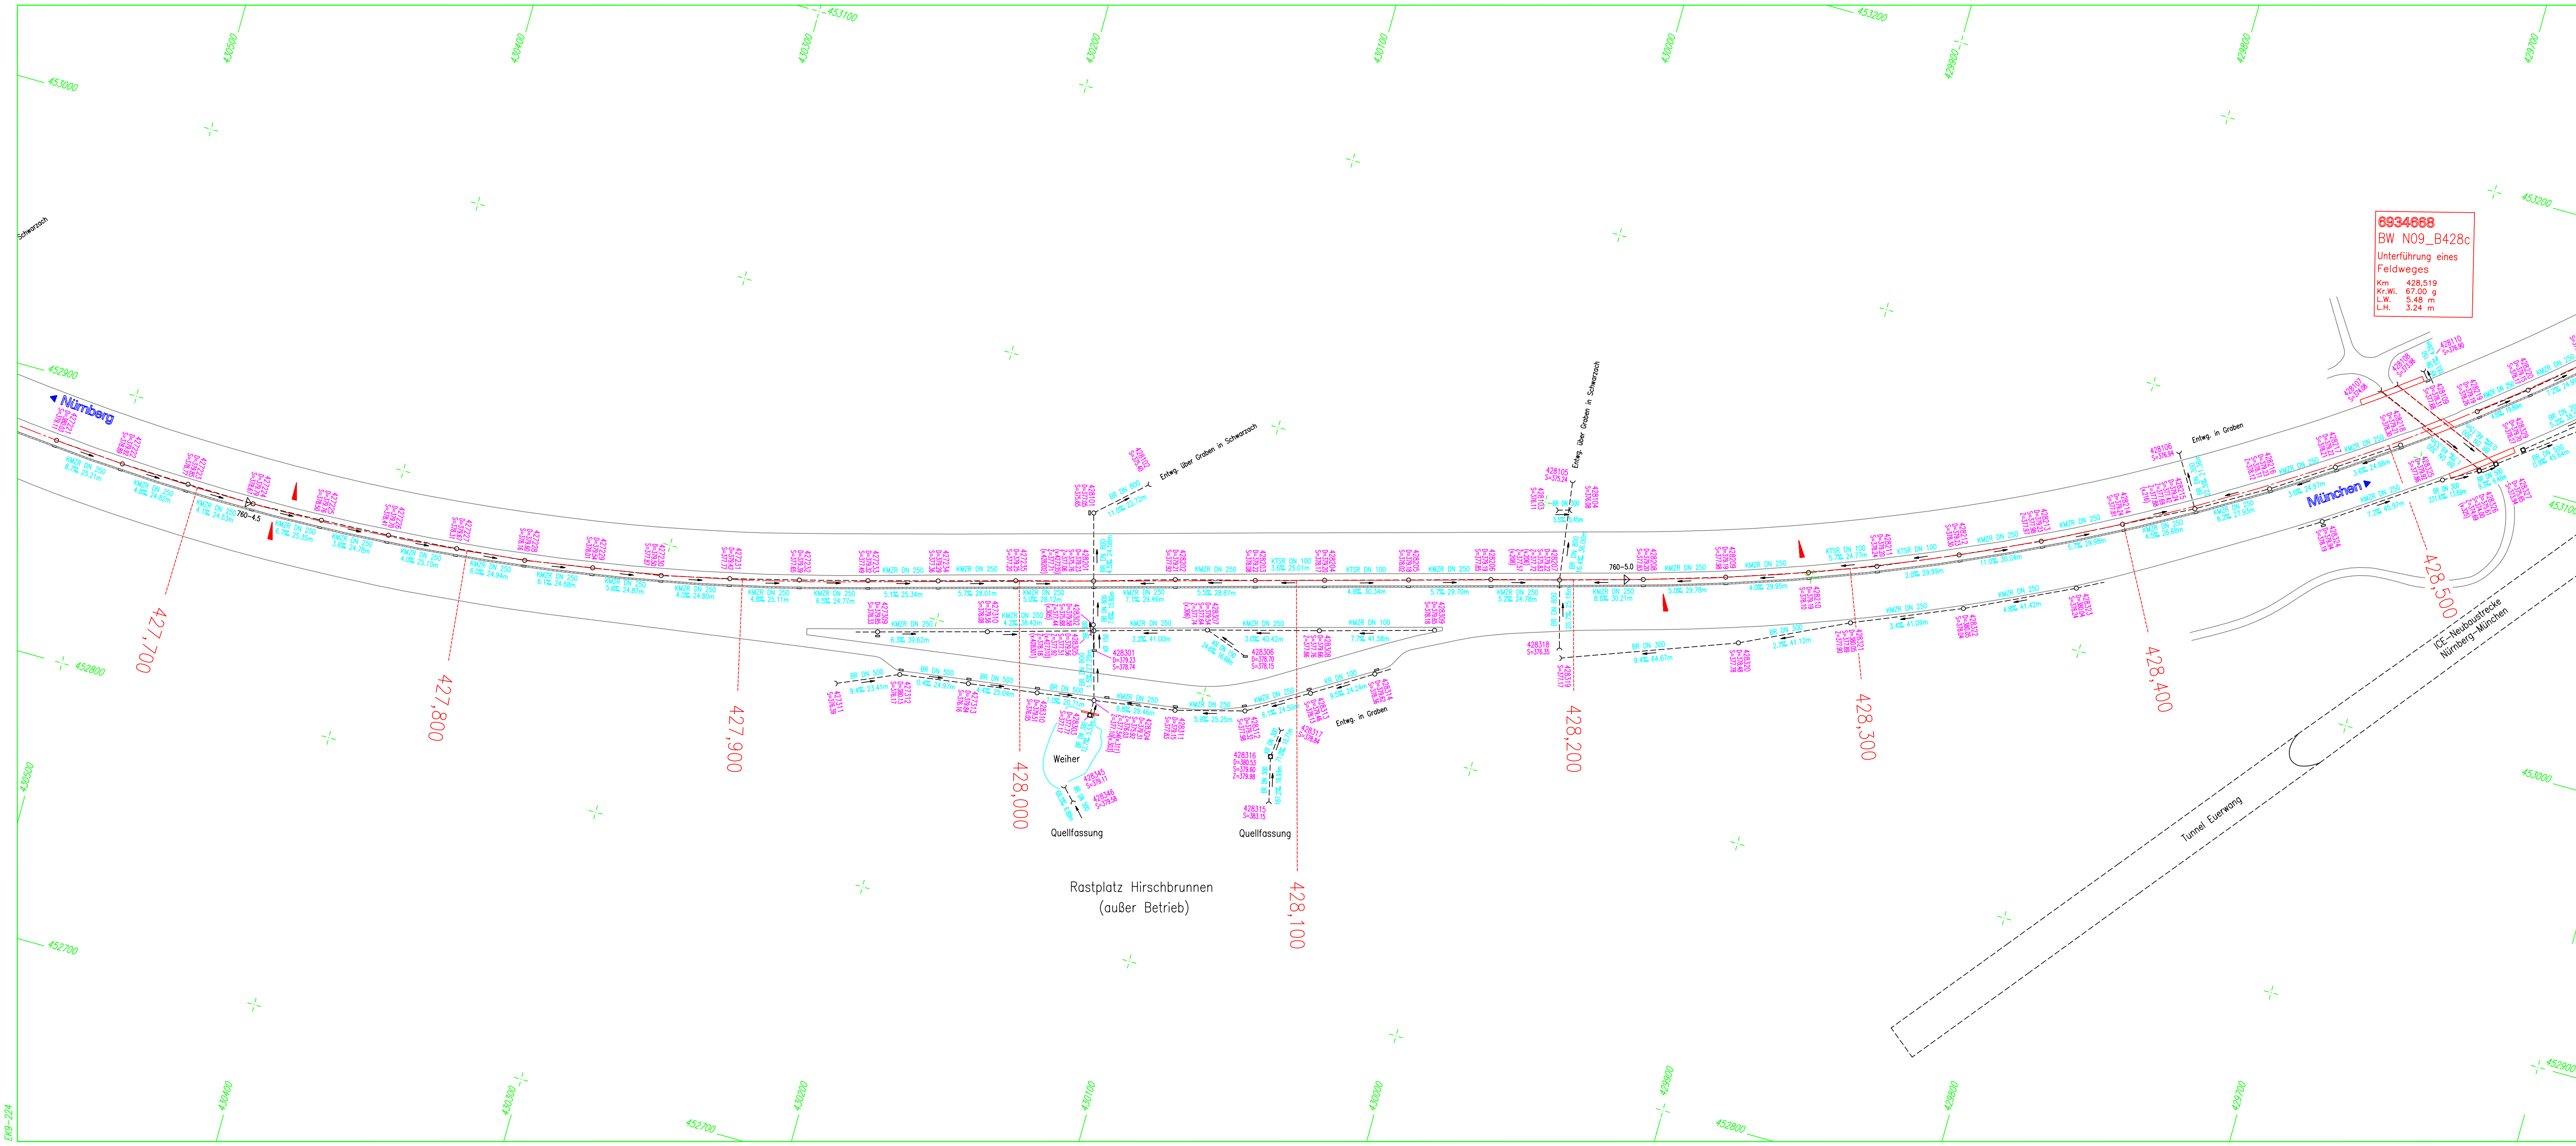

ZEICHENERKLÄRUNG:

SCHACHTSIGNATUREN:


- Prüfschacht (rund)
- ◻ Mäuleneinfachschacht
- Straßen-/Mäuleneinfach
- Rohrstr./Auslauf
- ◻ Prüfschacht (eckig)

LEITUNGSSIGNATUREN:

- BR Betonrohr
- KMZR Kunststoffmehrzweckrohr
- KR Kunststoffrohr
- KTSR Kunstst.-Teileckerrohr

Legende:

- BAB-Achse
- Fahrbahn-Rand
- Fließrichtung
- KTSR DN 250
- Gefälle 10.8%
- Schachtabstand 14.82m
- Schachtnummer
- D=461.14
- S=458.88
- Z=459.39 (x101)
- A=459.00 (x103)
- Zulaufhöhe von Schacht 101
- Ablaufhöhe nach Schacht 103
- Fahrbahntiefpunkt
- Fahrbahnhochpunkt
- Fahrbahnquerneigung
- 380,000 Betr.-Kilometer
- 6833028 Netzknotenbezeichnung
- > 740-6.0 Abschnitt mit Station

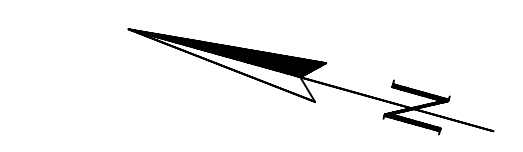

Nr.		Art der Änderung		Datum	Name	gepr.
BAB A9 NÜRNBERG-MÜNCHEN		Entwässerungskatasterplan Nr. 224		Planbearbeitung:		
von Betr.-Km 427,7 bis 428,5		Maßstab = 1 : 1000		Ing.-Büro Lars Kustner		
bearbeitet		Datum	Vollzogen durch	91235 Velden		
gezeichnet		12.10	12.10	10.06.2011		
geprüft		05.11	05.11	Autobahndirektion		
Reg.-Nr.				Nordbayern		
				Dienststelle Fürth		
				TUL BOR		