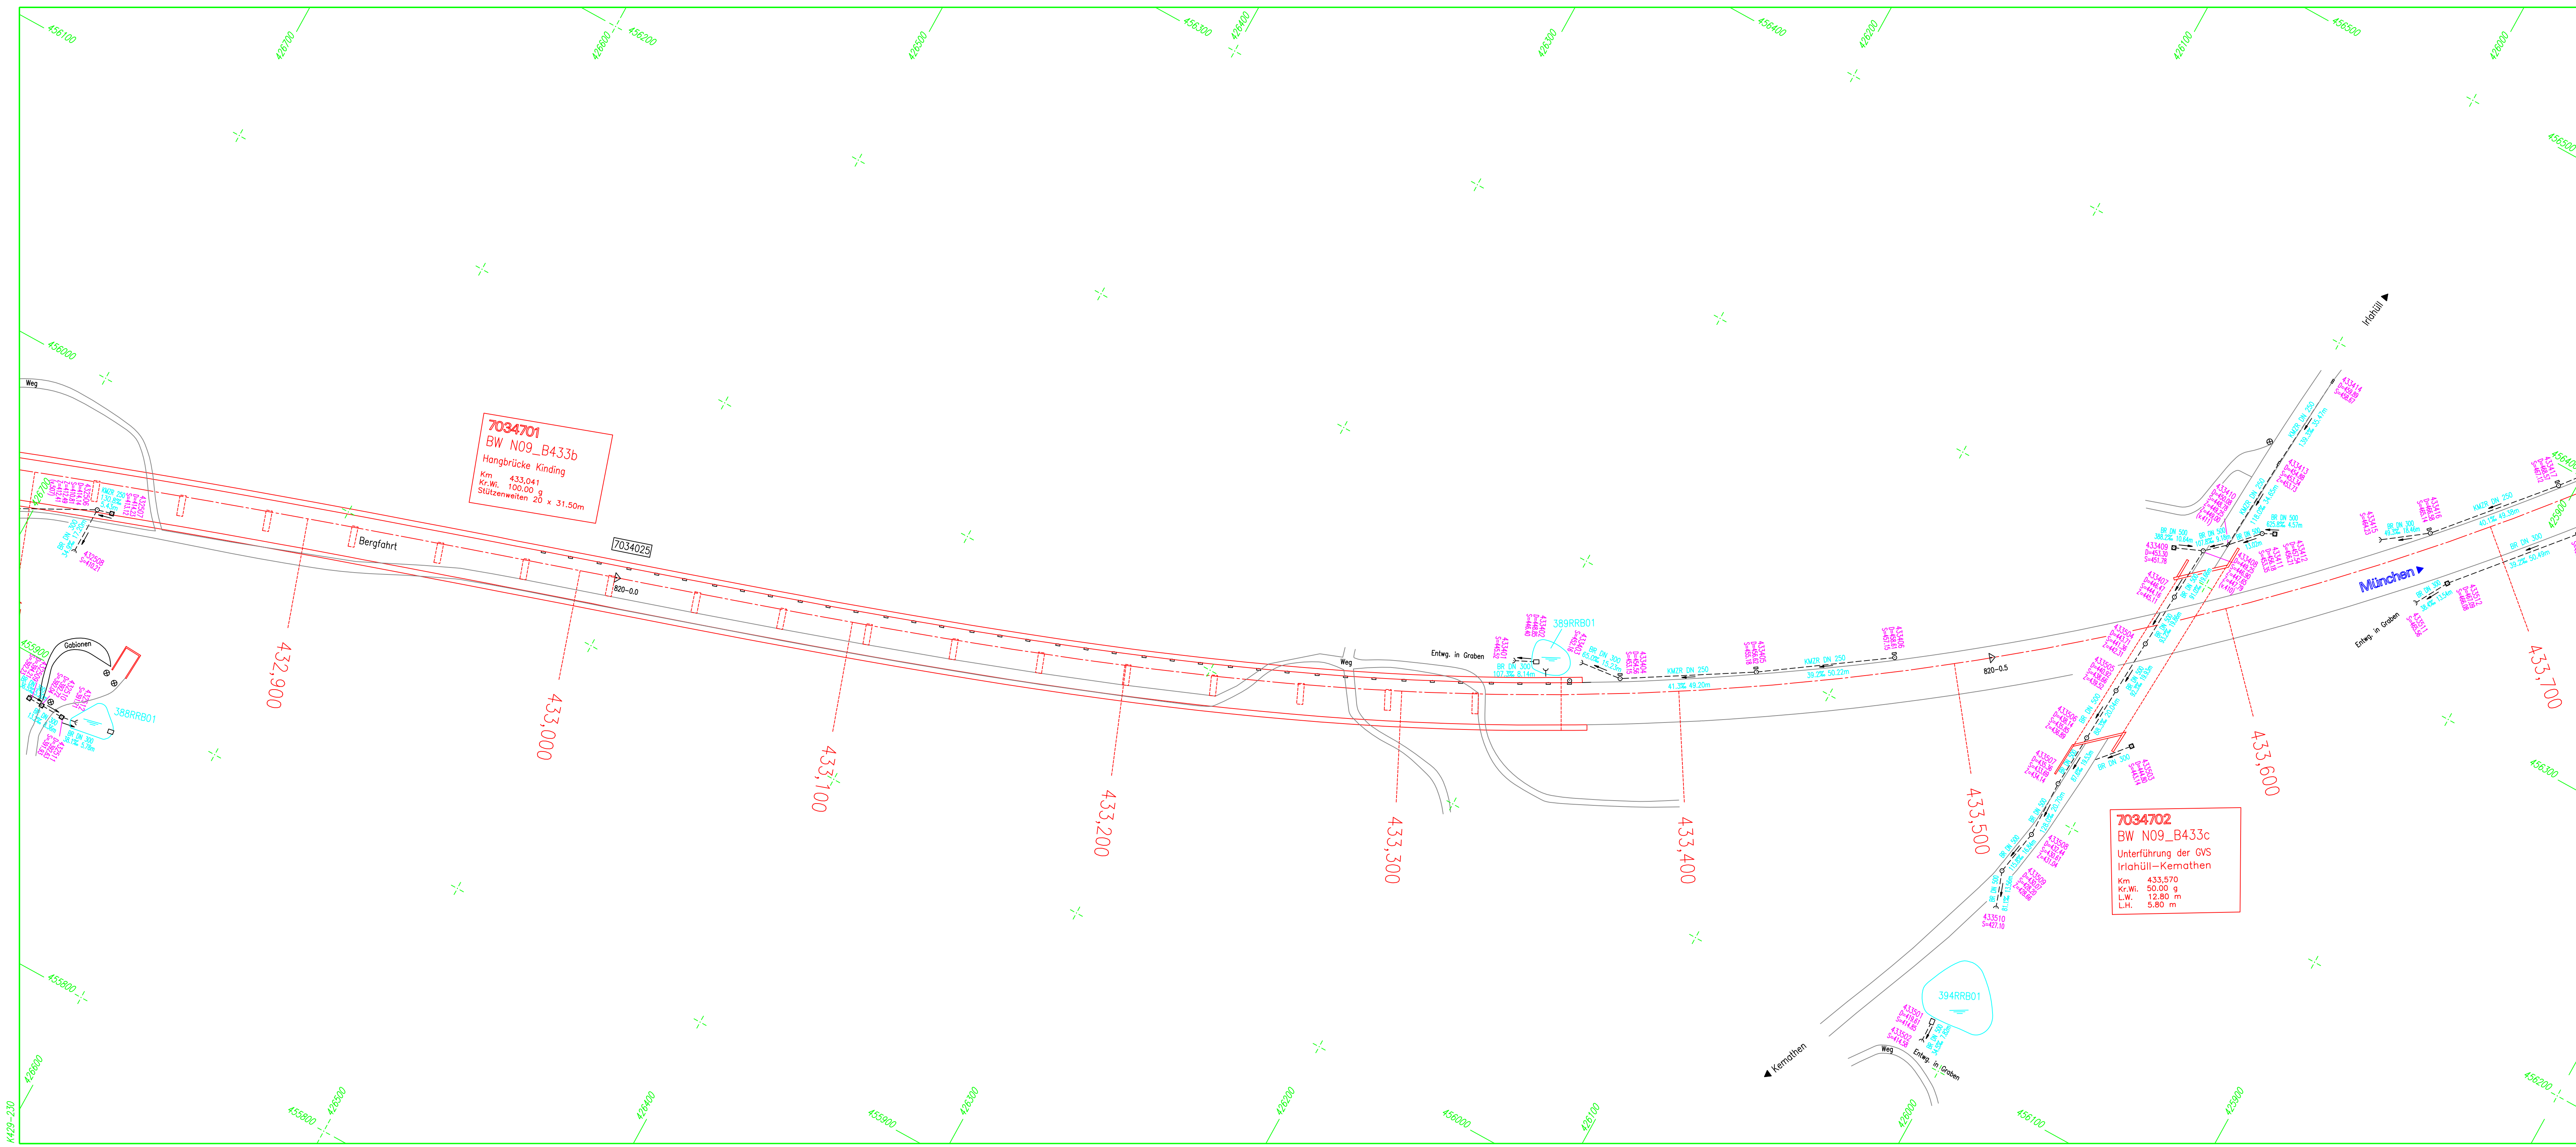


ZEICHENERKLÄRUNG:

SCHACHTSIGNATUREN:

- Prüfschacht (rund)
- ◻ Muldeneinlaufschacht
- ≡ Straßen-/Muldeneinlauf
- ≡ Rohrein-/Gutlauf
- ⊠ Prüfschacht (eckig)

LEITUNGSSIGNATUREN:

- BR Betonrohr
- KR Kunststoffrohr
- KMZR Kunststoffmehrzweckrohr
- KTSR Kunststoff-Telchickrohr

--- Schützrinne/Bordrinne

--- BAB-Achse --- Fahrbahn-Rand

--- Fließrichtung

KS DN 250 KS DN 250

10,8% 14,82m 10,8% 14,82m

344102 344102

D=461.14 D=461.14

S=458.86 S=458.86

Z=459.39 (n101) Z=459.39 (n101)

A=459.00 (n103) A=459.00 (n103)

Schachtnummer Schachtnummer

D=461.14 D=461.14

S=458.86 S=458.86

Z=459.39 (n101) Z=459.39 (n101)

A=459.00 (n103) A=459.00 (n103)

Schachthöhe ü. NN Schachthöhe ü. NN

Zulaufhöhe von Schacht 101 Zulaufhöhe von Schacht 101

Ablaufhöhe nach Schacht 101

↔ Fahrbahnhilfepunkt


↔ Fahrbahnhochpunkt

↔ Fahrbahnquerneigung

380,000 Betr.-Kilometer

6833028 Netzknotenbezeichnung

> 740-6.0 Abschnitt mit Station

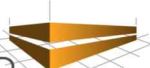Nr.	Art der Änderung			Datum	Name gepr.
BAB 9 NÜRNBERG-MÜNCHEN				Planbearbeitung: Ing.-Büro Lars Kustner 91235 Velden 30.07.2010 <i>Kustner</i>	
Entwässerungskatasterplan Nr. 230					
von Betr.-Km 432,8 bis 433,7					
Maßstab = 1 : 1000					
	Datum	Vollzogen durch	B	Autobahndirektion Nordbayern Dienststelle Fürth <i>Öfi</i> TUL. AOR.	
bearbeitet	12.09	 KUSTNER Vermessung Gartenstraße 7 91235 Velden www.vermessung-kustner.de			
gezeichnet	12.09				
geprüft	07.10				
Reg.-Nr.					