


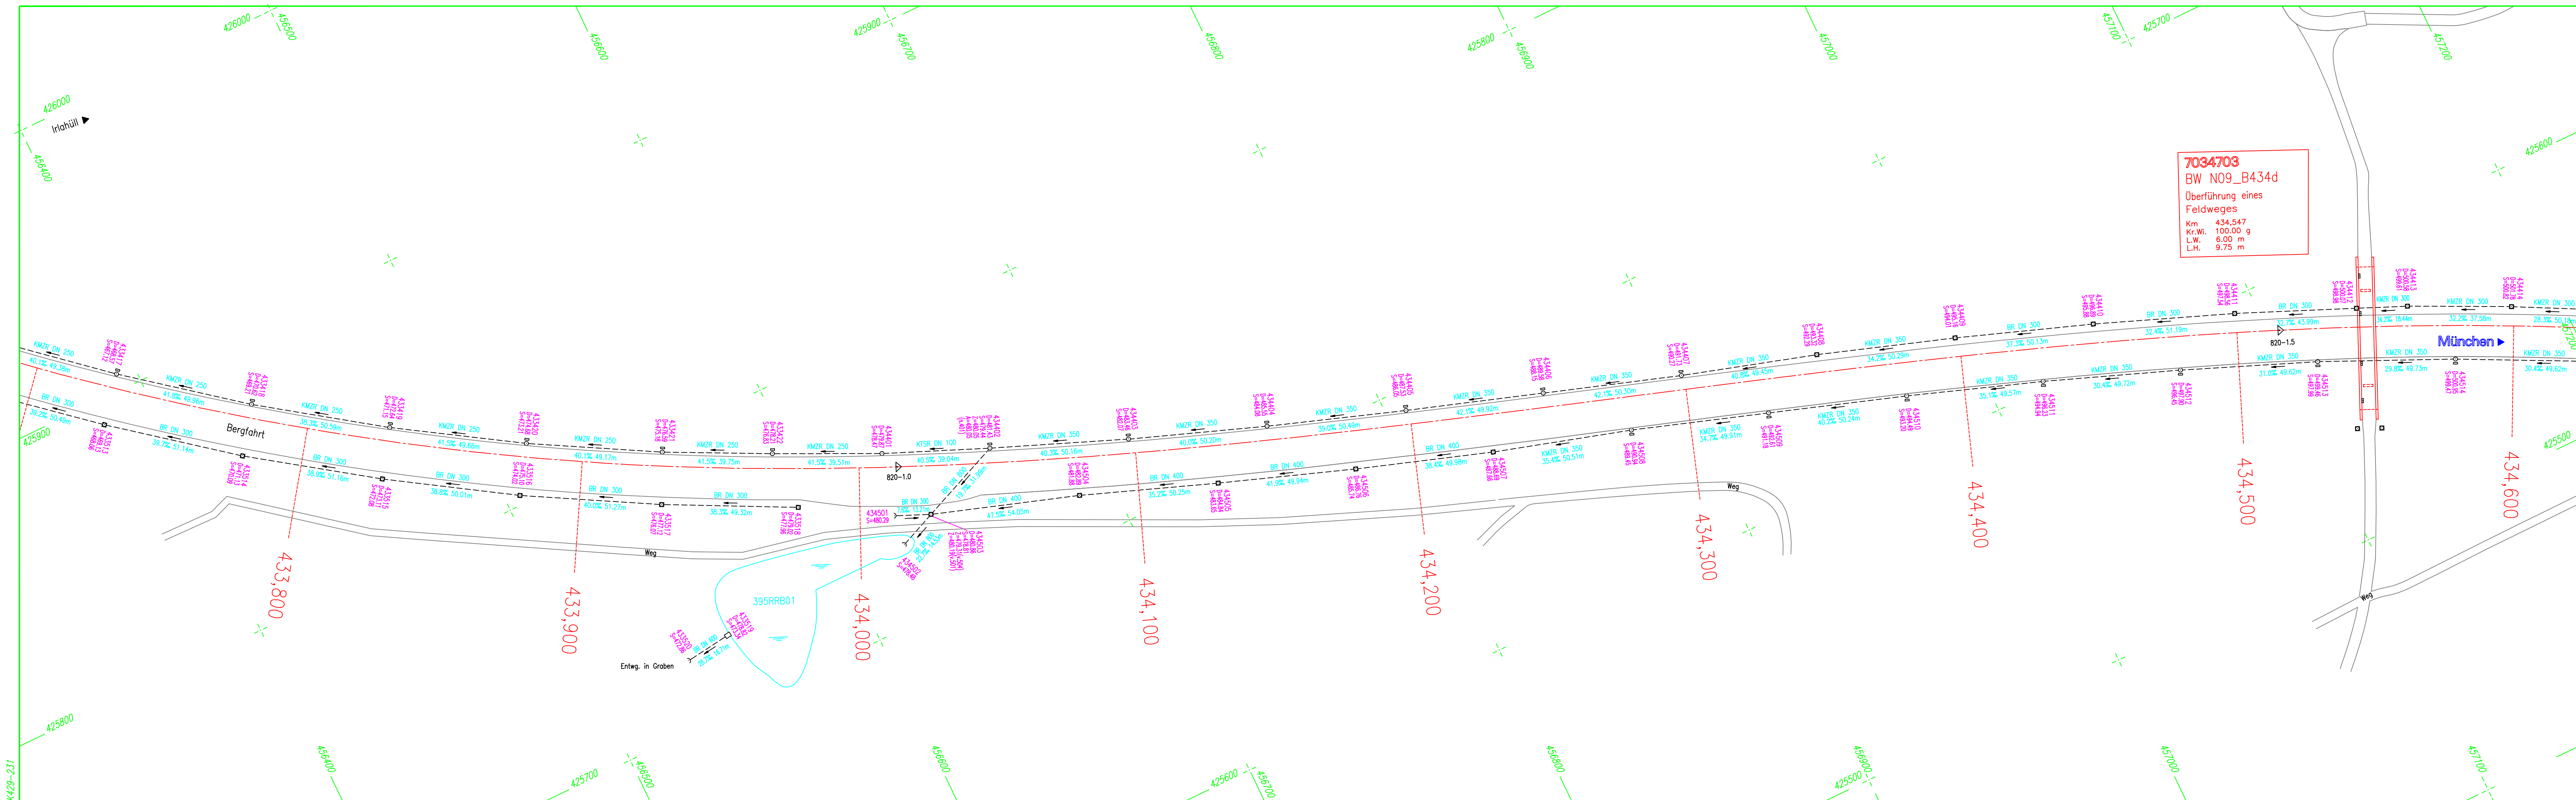

ZEICHENERKLÄRUNG:

SCHACHTSIGNATUREN:

- Prüfschacht (rund)
- Muldeneinlaufschacht
- Straßen-/Muldeneinlauf
- Rohrein-/auslauf

LEITUNGSSIGNATUREN:

BR Betonrohr KR Kunststoffrohr

KMZR Kunststoffmehrzweckrohr KTSR Kunstst.-Tüllsickerrohr

----- Schlitzrinne/Bordinne

BAB-Achse Fahrbahn-Rand

← Fileßrichtung

KR DN 250
 10,8% 14,82m
 3441.02
 D=461.14
 Z=458.36 (A=459.00)

KR DN 250
 10,8% 14,82m
 3441.02
 D=461.14
 Z=458.86
 Zulaufhöhe von Schacht 101
 A=459.00 (A=103)

Schachtnummer
 Deckelhöhe ü. NN
 Sohlhöhe ü. NN
 Zulaufhöhe von Schacht 101
 Ablaufhöhe nach Schacht 103

Fahrbahnmittepunkt


Fahrbahnhochpunkt

Fahrbahnquerneigung

380,000 Betr.-Kilometer

6833028 Netzknotenbezeichnung

▷ 140-6.0 Abschnitt mit Station

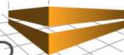Nr.	Art der Änderung					Datum	Name	gepr.	
BAB A9 NÜRNBERG-MÜNCHEN Entwässerungskatasterplan Nr. 231 von Betr.-Km 433,7 bis 434,6 Maßstab = 1 : 1000						Planbearbeitung: Ing.-Büro Lars Kustner 91235 Velden 30.07.2010 <i>Kustner</i>			
	Datum	Vollzogen durch			B	Autobahndirektion Nordbayern Dienststelle Fürth			
bearbeitet	12.09	 KUSTNER Vermessung Gartenstraße 7 91235 Velden www.vermessung-kustner.de							
gezeichnet	12.09								
geprüft	07.10								
Reg.-Nr.						<i>[Signature]</i> Ttl. BOR.....			