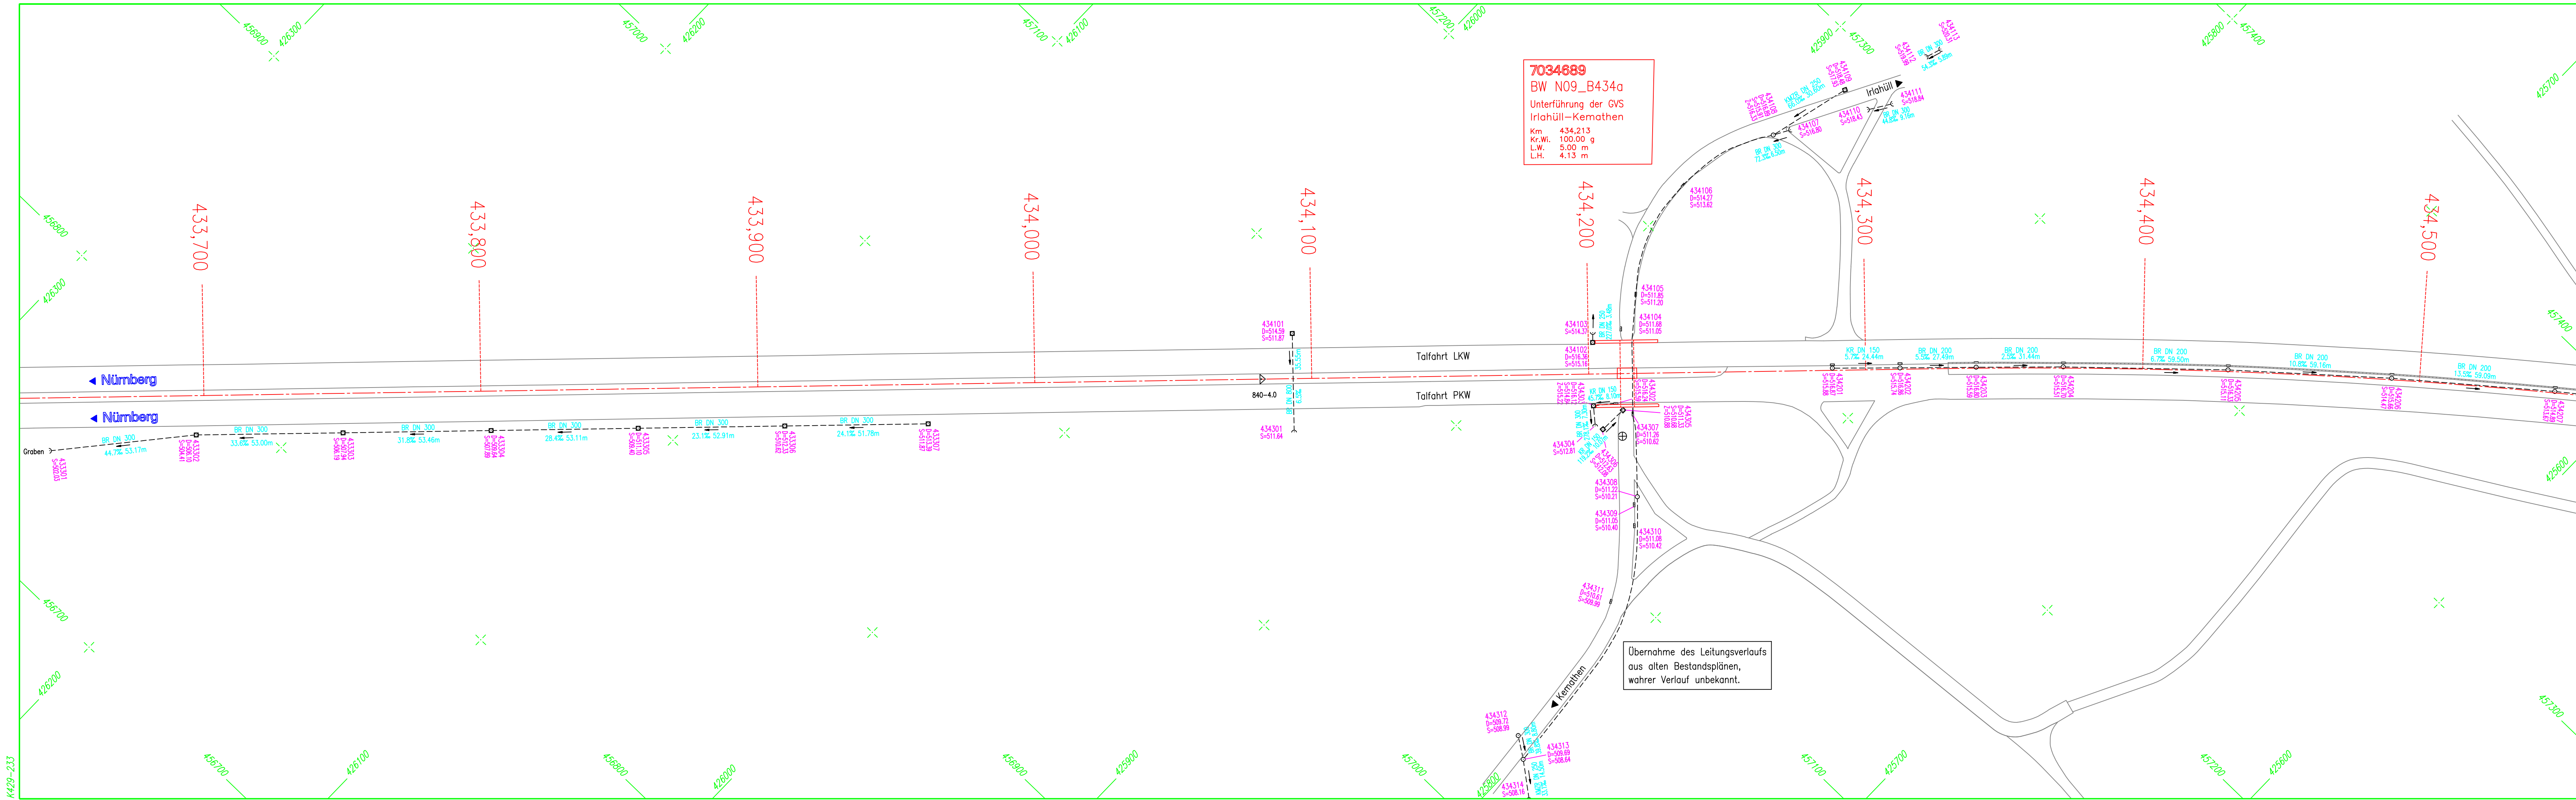


ZEICHENERKLÄRUNG:

SCHACHTSIGNATUREN:

- Prüfschacht (rund)
- Müldeineinfachschacht
- ▤ Straßen-/Müldeineinfachschacht
- ~ Rohrein-/Auslauf
- ▣ Prüfschacht (eckig)

LEITUNGSSIGNATUREN:

- BR Betonrohr
- KMZR Kunststoffmehrzweckrohr
- KR Kunststoffrohr
- KTSR Kunstst.-Teilsickerrohr

— Schützrinne/Bordrinne

— BAB-Achse

— Fahrbahn-Rand

— Fließrichtung

— Kunststoffschröb. DN=250mm

— Gefälle 10.8%

— Schachtabstand 14.82m

344102 D=461.14 S=458.86 Z=459.39 (v.101) A=459.00 (n.103)

344102 D=461.14 S=458.86 Z=459.39 (v.101) A=459.00 (n.103)

Schachtnummer

Deckelhöhe ü. NN

Sohlhöhe ü. NN

Zulaufhöhe von Schacht 101

Ablaufhöhe nach Schacht 103

— Fahrbahntiefpunkt

— Fahrbahnhochpunkt

— Fahrbahneigung

380,000 Betr.-Kilometer

6833028 Netzknotenbezeichnung

740-6.0 Abschnitt mit Station

Nr.	Art der Änderung			Datum	Name gepr.
BAB A9 NÜRNBERG-MÜNCHEN Entwässerungskatasterplan Nr. 233 von Betr.-Km 433,7 bis 434,5 Maßstab = 1 : 1000					
				B	Planbearbeitung: Ing.-Büro Lars Kustner 91235 Velden 30.07.2010 <i>Kustner</i>
	Datum	Vollzogen durch			
bearbeitet	12.09	 KUSTNER Vermessung Gartenstraße 7 91235 Velden www.vermessung-kustner.de			
gezeichnet	12.09				
geprüft	07.10				
Reg.-Nr.			Autobahndirektion Nordbayern Dienststelle Fürth		
			<i>[Signature]</i> TÜV. BDR		