


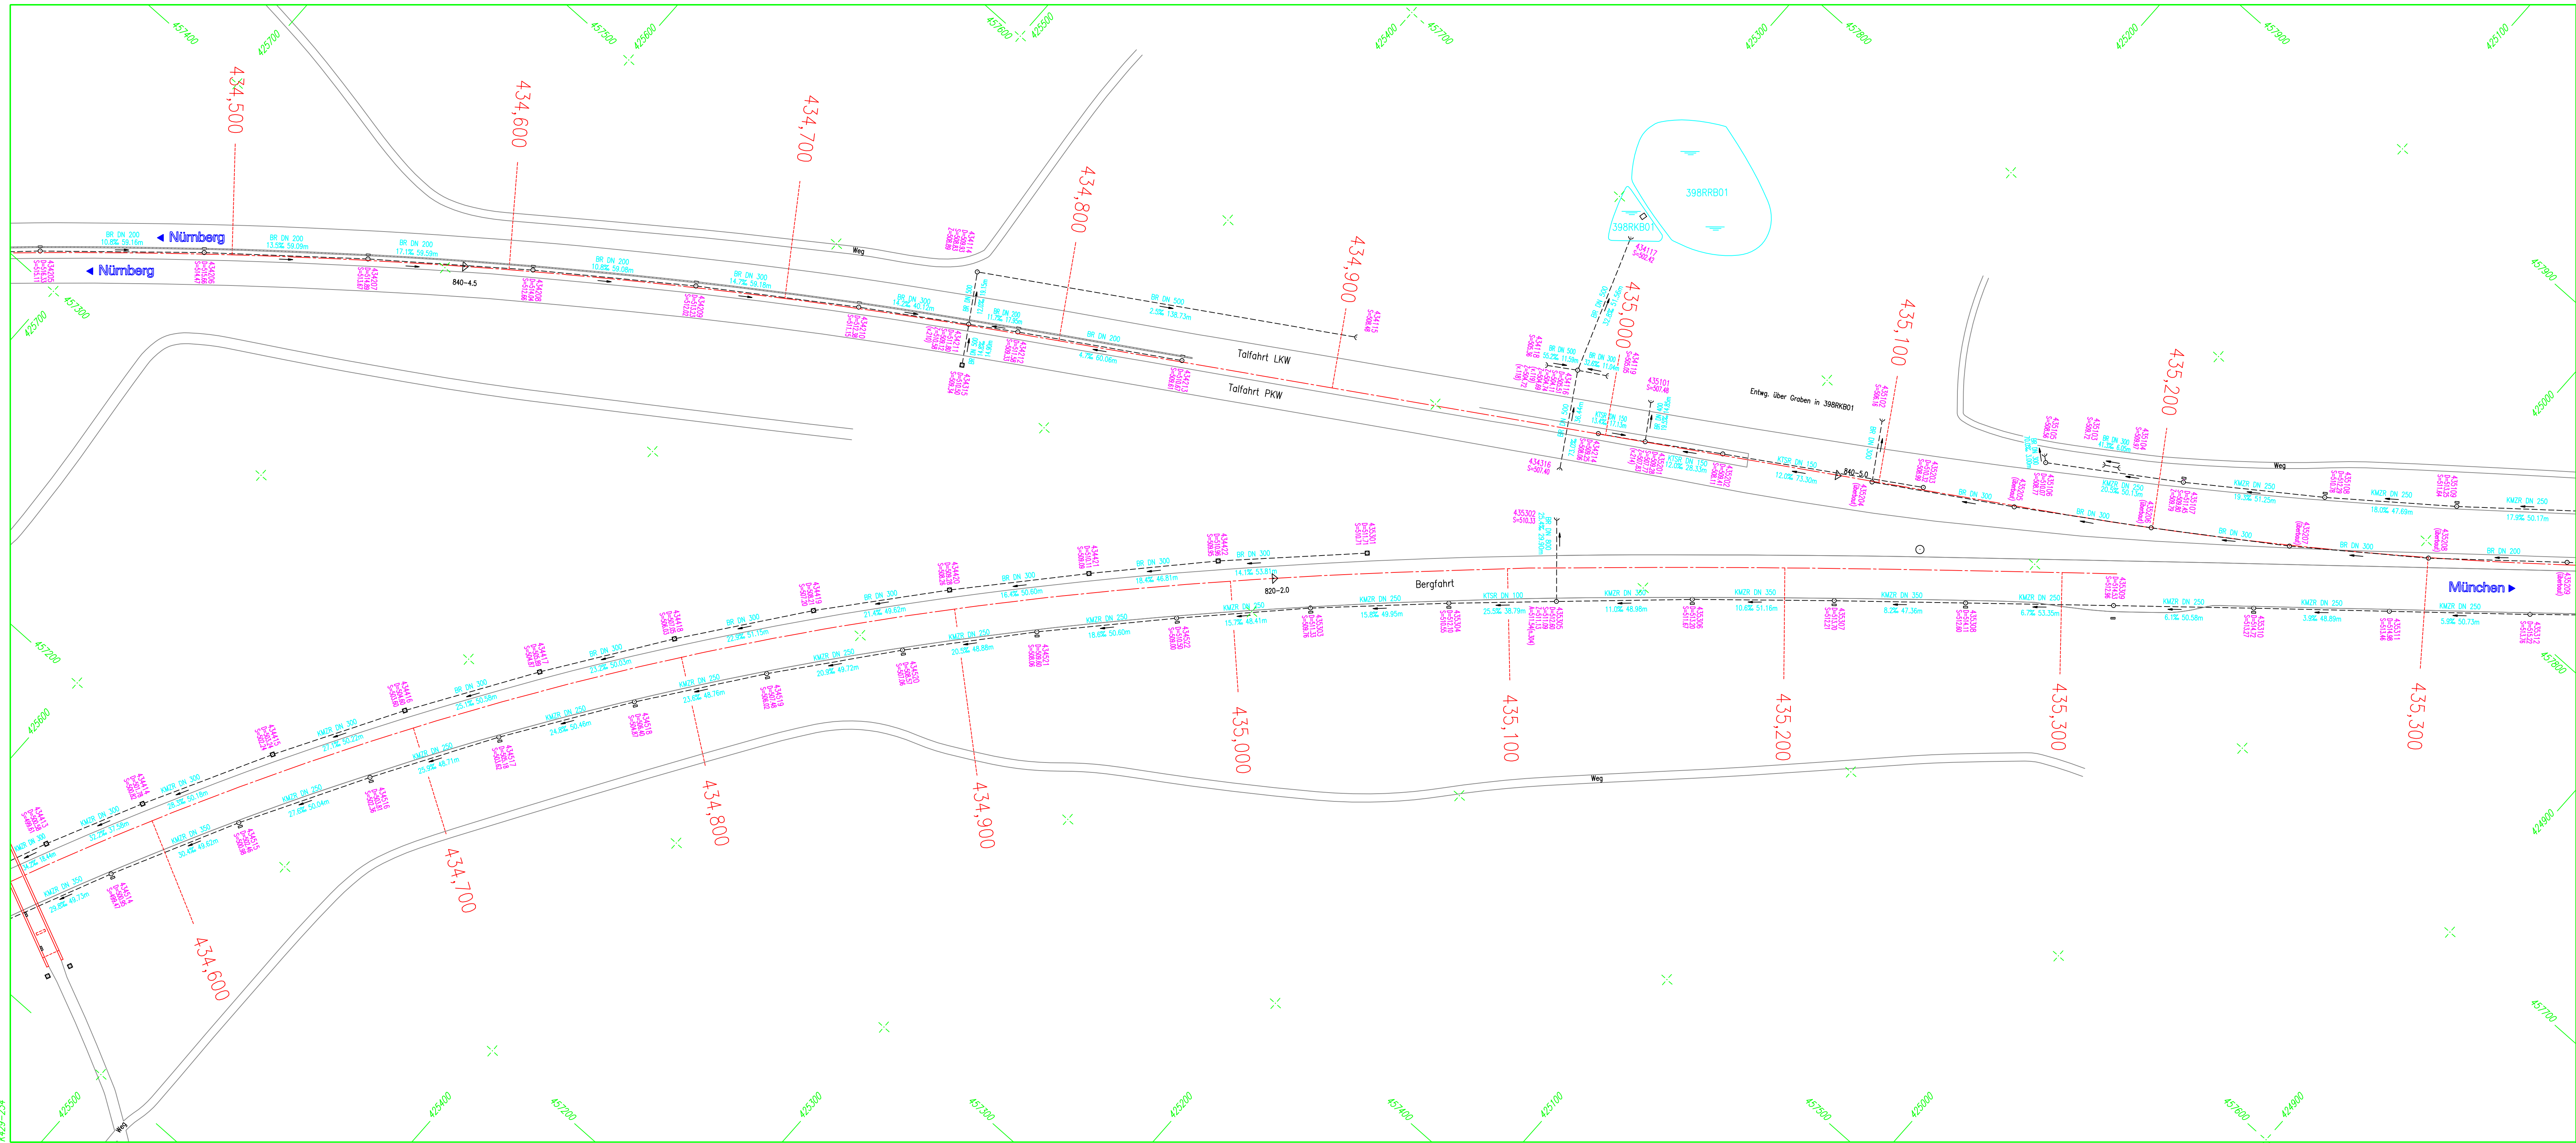

ZEICHENERKLÄRUNG:

SCHACHTSIGNATUREN:

- Prüfschacht (rund)
- Muldeneinlaufschacht
- ≡ Straßen-/Muldeneinlauf
- ~ Rohrein-/Auslauf
- ⊠ Prüfschacht (eckig)

LEITUNGSSIGNATUREN:

- BR Betonrohr
- KMZR Kunststoffmehrzweckrohr
- KR Kunststoffrohr
- KTSR Kunstst.-Teilsickerrohr

— Schützrinne/Bordrinne

— BAB-Achse

— Fahrbohr-Rand

— Fließrichtung

— Kunststoffschr. DN=250mm

— Gefälle 10.8%

— Schachtabstand 14.82m

— Schachtnummer

— Deckhöhe ü. NN

— Sohlhöhe ü. NN

— Zulußhöhe von Schacht 101

— Abflußhöhe nach Schacht 103

— Fahrbohrhelfpunkt

— Fahrbohrhochpunkt

— Fahrbohrquerneigung

380,000 Betr.-Kilometer

6833028 Netzknotenbezeichnung

> 740-6.0 Abschnitt mit Station

Nr.	Art der Änderung	Datum	Name	gepr.	
BAB A9 NÜRNBERG-MÜNCHEN					
Entwässerungskatasterplan Nr. 234					
von Betr.-Km 434,5 bis 435,3					
Maßstab = 1 : 1000					
bearbeitet	Datum	Vollzogen durch	B		
gezeichnet	12.09	KUSTNER	Gartenstraße 7 91235 Velden		
geprüft	07.10	www.vermessung-kustner.de	Autobahndirektion Nordbayern Dienststelle Fürth		
Reg.-Nr.			30.07.2010		