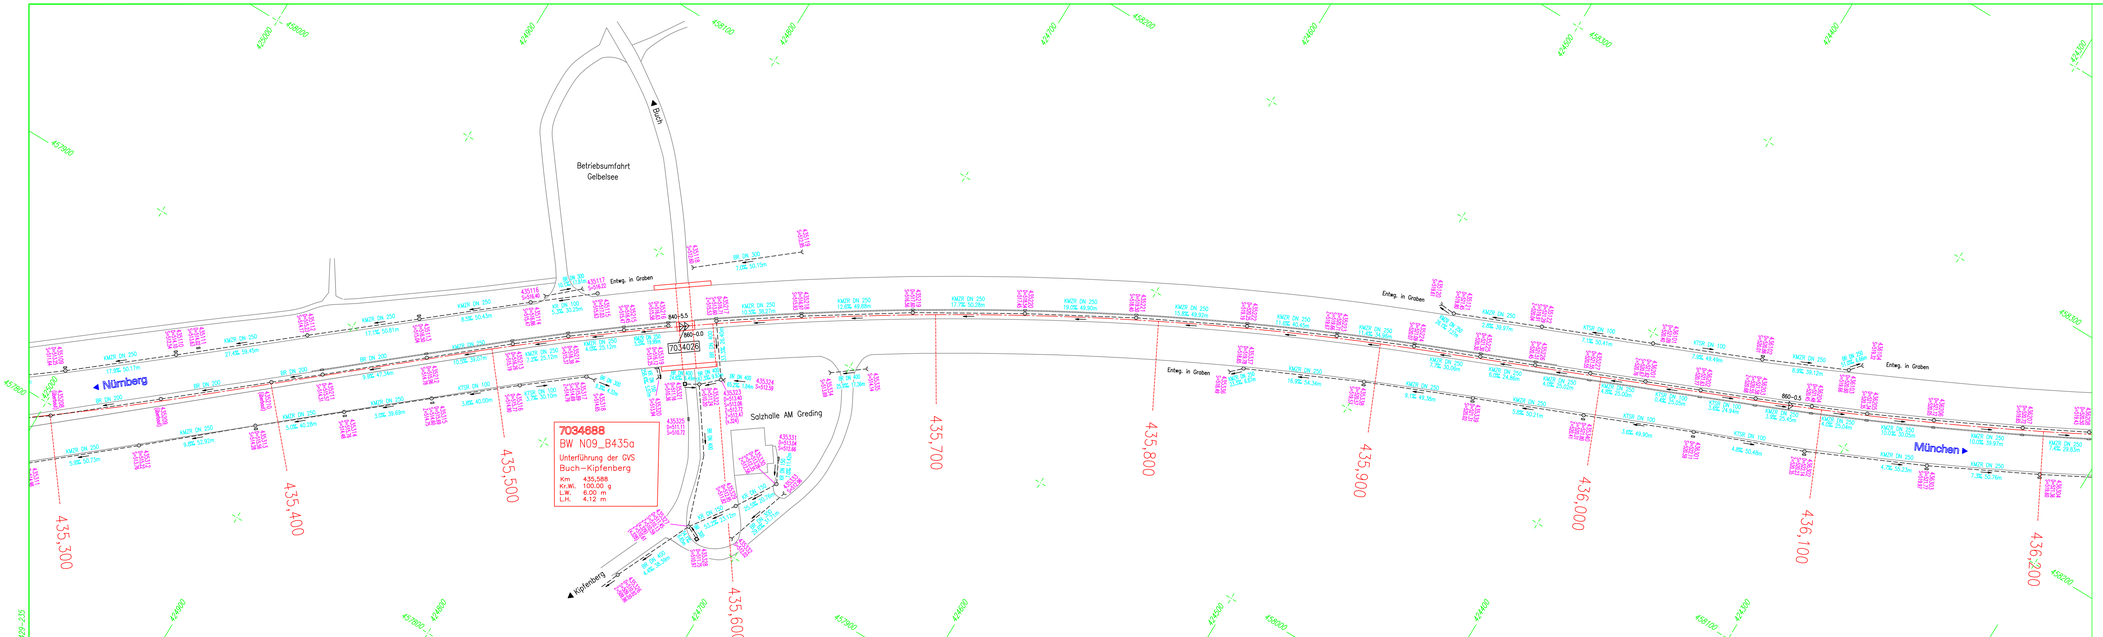

ZEICHENERKLÄRUNG:

SCHACHTSIGNATURENEN:

- Prüfschacht (rund)
- Mulden/Leitungsschacht
- Straßen–/Muldeneinlauf
- Rohren–/Gasteilauf
- Prüfschacht (eckig)

LEITUNGSSIGNATUREN:

BR	Betonrohr	KR	Kunststoffrohr
KMZR	Kunststoffmehrzweckrohr	KTSR	Kunstst.–Teilsickerrohr

Schlitzrinne/Bordrinne

BAB–Achse — Fahrbahn–Rand

KR DN 250 — 10.65L 14.82m

344102 — 344102
H=461.14
S=458.88
I=458.39 (k 102)
A=458.88 (k 103)

Fließrichtung
Kunststoffrohr DN=250mm
Gefälle 10.8‰
Schachtabstand 14.82m
Schachtnummer
Deckelhöhe ü. NN
Sohlhöhe ü. NN
Zulaufhöhe von Schacht 101
Ablaufhöhe nach Schacht 103

Fahrbahntiefpunkt
Fahrbahnhochpunkt
Fahrbahnquerneigung

380,000 — Betr.–Kilometer

6833028 — Netzknotenbezeichnung

740–6.0 — Abschnitt mit Station

Nr.	Art der Änderung	Datum	Name	gepr.

BAB A9 NÜRNBERG-MÜNCHEN

Entwässerungskatasterplan Nr. 235

von Betr.-Km 435,3 bis 436,2

Maßstab = 1 : 1000

B

	Datum	Vollzogen durch
bearbeitet	12.09	KUSTNER Vermessung
gezeichnet	12.09	Gartenstraße 7 91235 Velden
geprüft	07.10	www.vermessung-kustner.de
Reg.–Nr.		

Planbearbeitung:
Ing.-Büro Lars Kustner
91235 Velden
30.07.2010 .....Kustner.....

Autobahndirektion Nordbayern
Dienststelle Fürth

.....Till. BOR.....