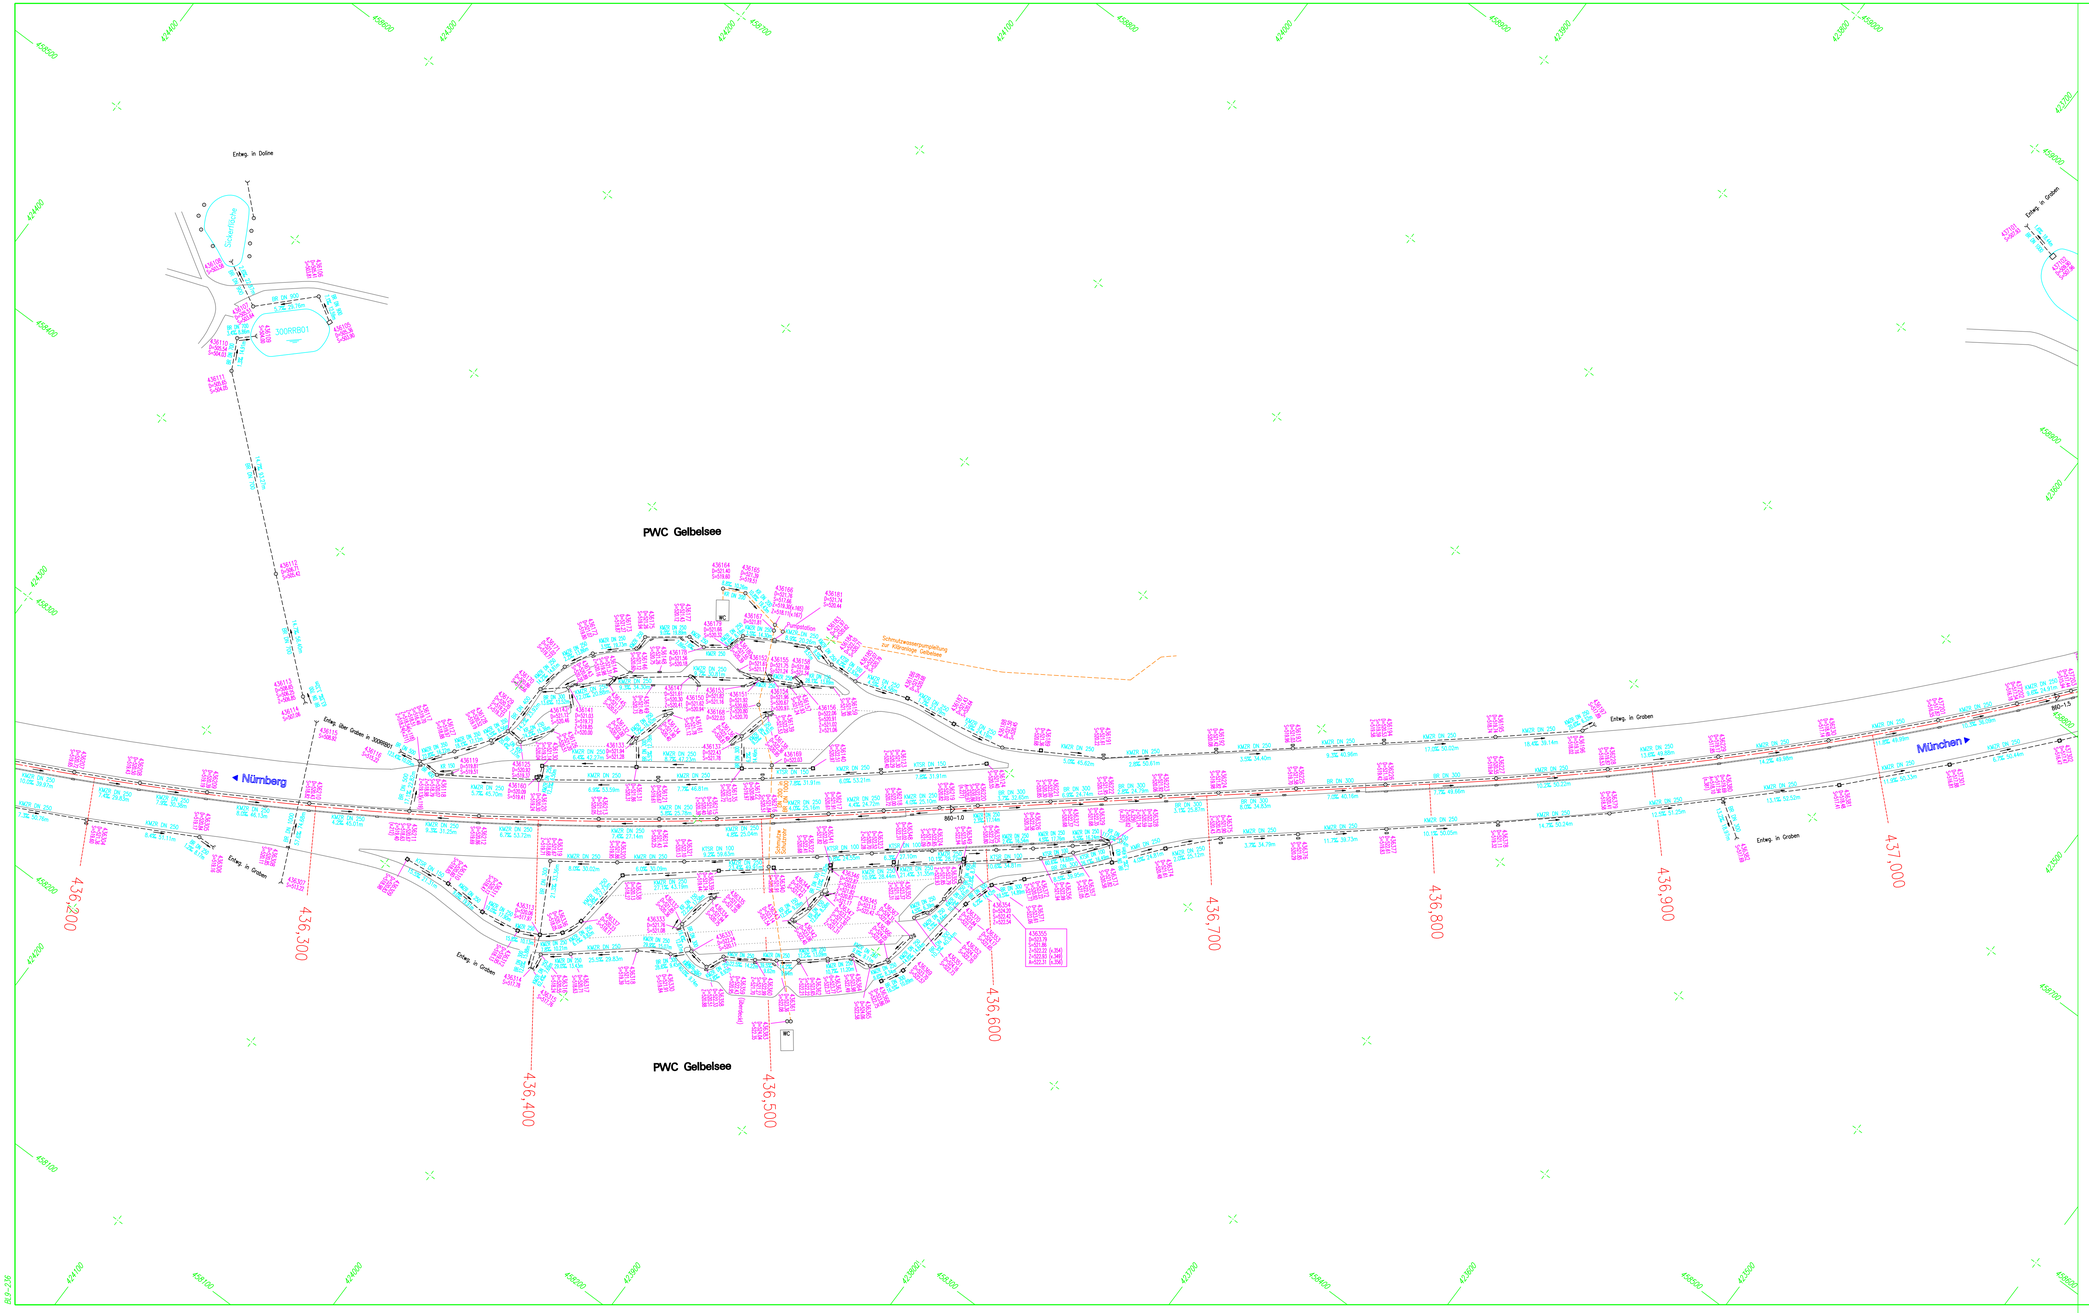

ZEICHENERKLÄRUNG:

SCHACHTSIGNATUREN:

- Prüfschacht (rund)
- Muldeneinlaufschacht
- Straßen-/Muldeneinlauf
- Rohrein-/auslauf
- Prüfschacht (eckig)

LEITUNGSSIGNATUREN:

- BR Betonrohr
- KR Kunststoffrohr
- KMZR Kunststoffmehrzweckrohr
- KTSR Kunstst.-Teilsickerrohr
- Schlitzrinne/Bordrinne
- BAB-Achse
- Fahrbahn-Rand
- Fließrichtung
- KR DN 250 — Kunststoffrohr DN=250mm
- 10.0% — Gefälle 10.0%
- 14.82m — Schachtabstand 14.82m
- 344102 — Schachtnummer
- 344102 / 7=60.14 / 5=458.88 — Deckelhöhe ü. NN / Sohlhöhe ü. NN
- 7=459.39 (k101) — Zulaufhöhe von Schacht 101
- 8=458.00 (k103) — Ablaufhöhe nach Schacht 103
- Fahrbahntiefpunkt
- Fahrbahnhochpunkt
- Fahrbahnquergefälle
- 380,000 — Betr.-Kilometer
- 6833028 — Netzknotenbezeichnung
- 740+6.0 — Abschnitt mit Station

Nr.	Art der Änderung	Datum	Name	gepr.

BAB A9 NÜRNBERG-MÜNCHEN

Entwässerungskatasterplan Nr. 236

von Betr.-Km 436,2 bis 437,1

Maßstab = 1 : 1000

B

	Datum	Vollzogen durch
bearbeitet	10.13	KUSTNER Vermessung
gezeichnet	10.13	Gartenstraße 7 91235 Velden www.vermessung-kustner.de
geprüft	10.13	
Reg.-Nr.		

Planbearbeitung:
Ing.-Büro Lars Kustner
91235 Velden
04.11.2013 .....Kustner.....

Autobahndirektion Nordbayern
Dienststelle Fürth

.....Ott, BOR.....