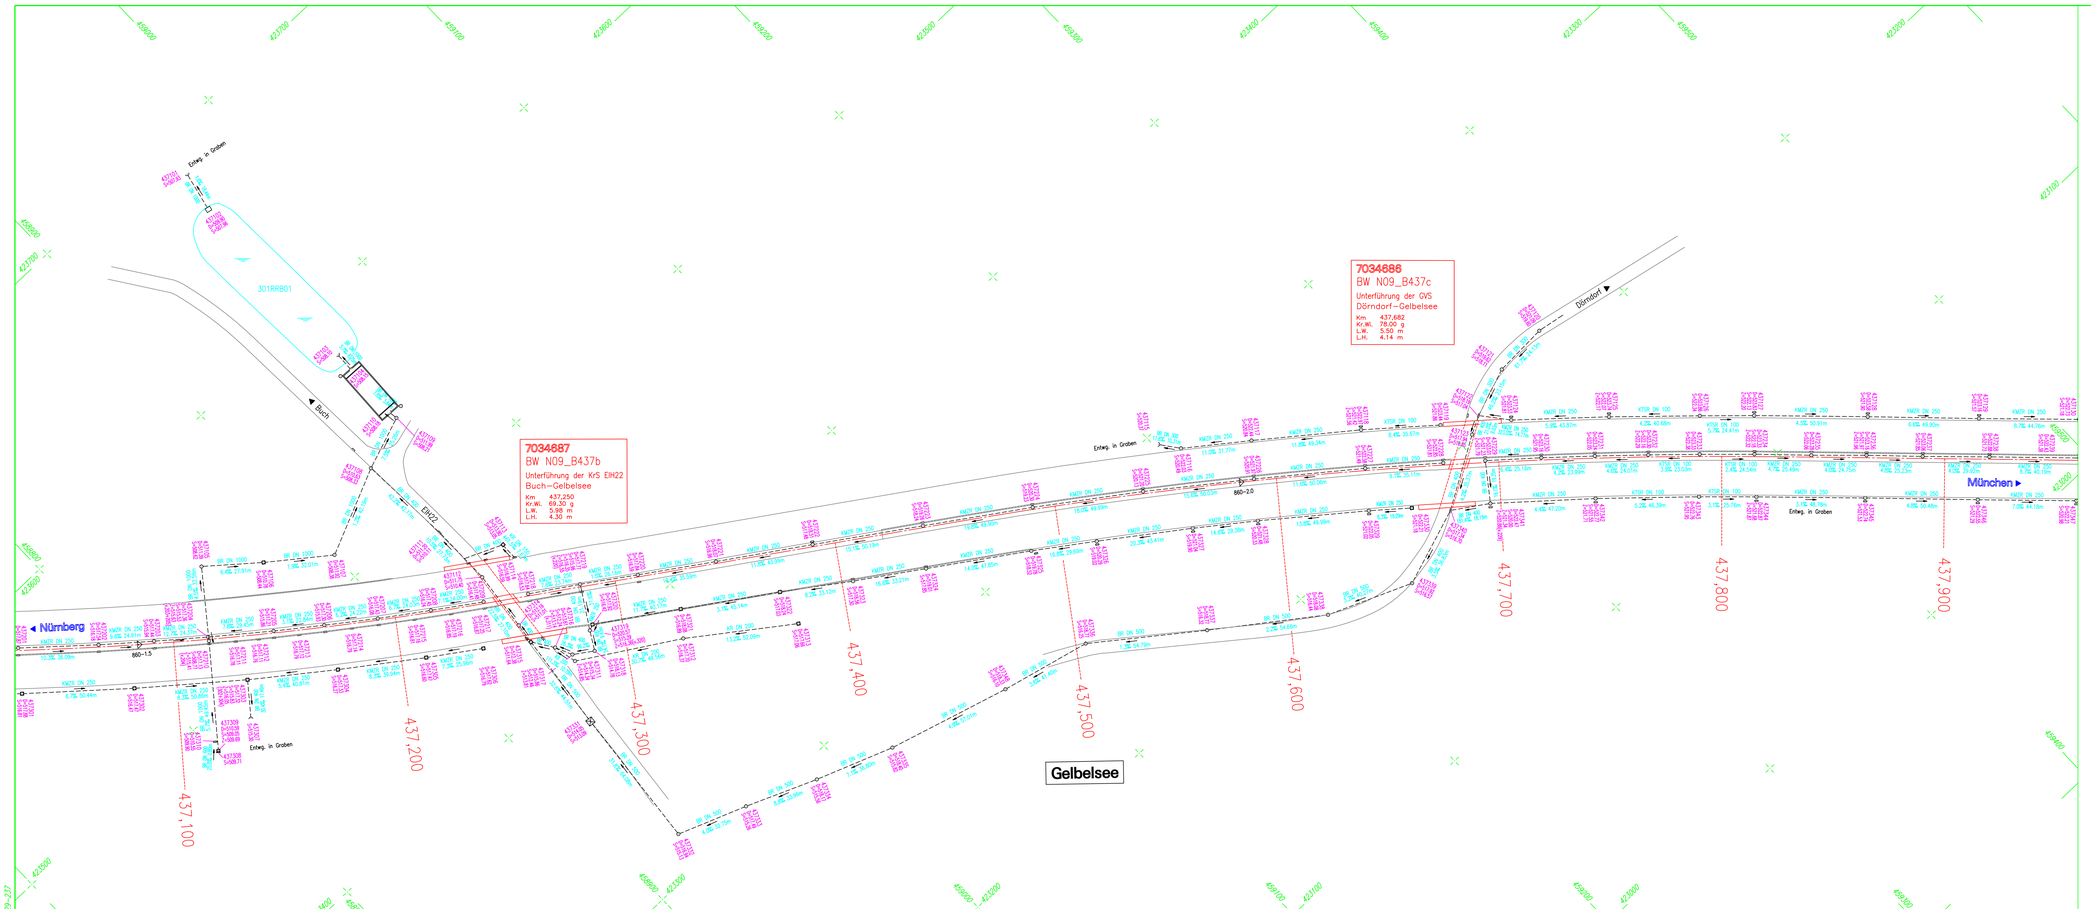

ZEICHENERKLÄRUNG:

SCHACHTSIGNATUREN:
- Prüfschacht (rund)
- Muldeneinlaufschacht
- Straßen-/Muldeneinlauf
- Rohren-/Auslauf
- Prüfschacht (eckig)

LEITUNGSSIGNATUREN:
- BR Betonrohr
- KR Kunststoffrohr
- KMZR Kunststoffmehrzweckrohr
- KTSR Kunstst.-Teilsickerrohr
- Schlitzrinne/Bordrinne
- BAB-Achse
- Fahrbahn-Rand
- Fließrichtung
- KR DN 200 Kunststoffrohr DN=250mm
- 10.0‰ Gefälle 10.0‰
- 14.82m Schachtabstand 14.82m
- 344102 Schachtnummer
- D=461.14 Deckelhöhe ü. NN
- S=458.88 Sohlhöhe ü. NN
- D=459.39 (s.101) Zulaufhöhe von Schacht 101
- A=459.05 (s.103) Ablaufhöhe nach Schacht 103
- Fahrbahnteilerpunkt
- Fahrbahnhochpunkt
- Fahrbahnquerneigung
- 380,000 Betr.-Kilometer
- 6833028 Netzknotenbezeichnung
- 740-6.0 Abschnitt mit Station

Nr.	Art der Änderung	Datum	Name	gepr.

BAB A9 NÜRNBERG-MÜNCHEN
Entwässerungskatasterplan Nr. 237
von Betr.-Km 437,1 bis 437,9
Maßstab = 1 : 1000

B

	Datum	Vollzogen durch
bearbeitet	12.09	KUSTNER Vermessung
gezeichnet	12.09	Gartenstraße 7 91235 Velden
geprüft	07.10	www.vermessung-kustner.de
Reg.-Nr.		

Planbearbeitung:
Ing.-Büro Lars Kustner
91235 Velden
30.07.2010 Kustner

Autobahndirektion Nordbayern
Dienststelle Fürth
Tit., BOR