


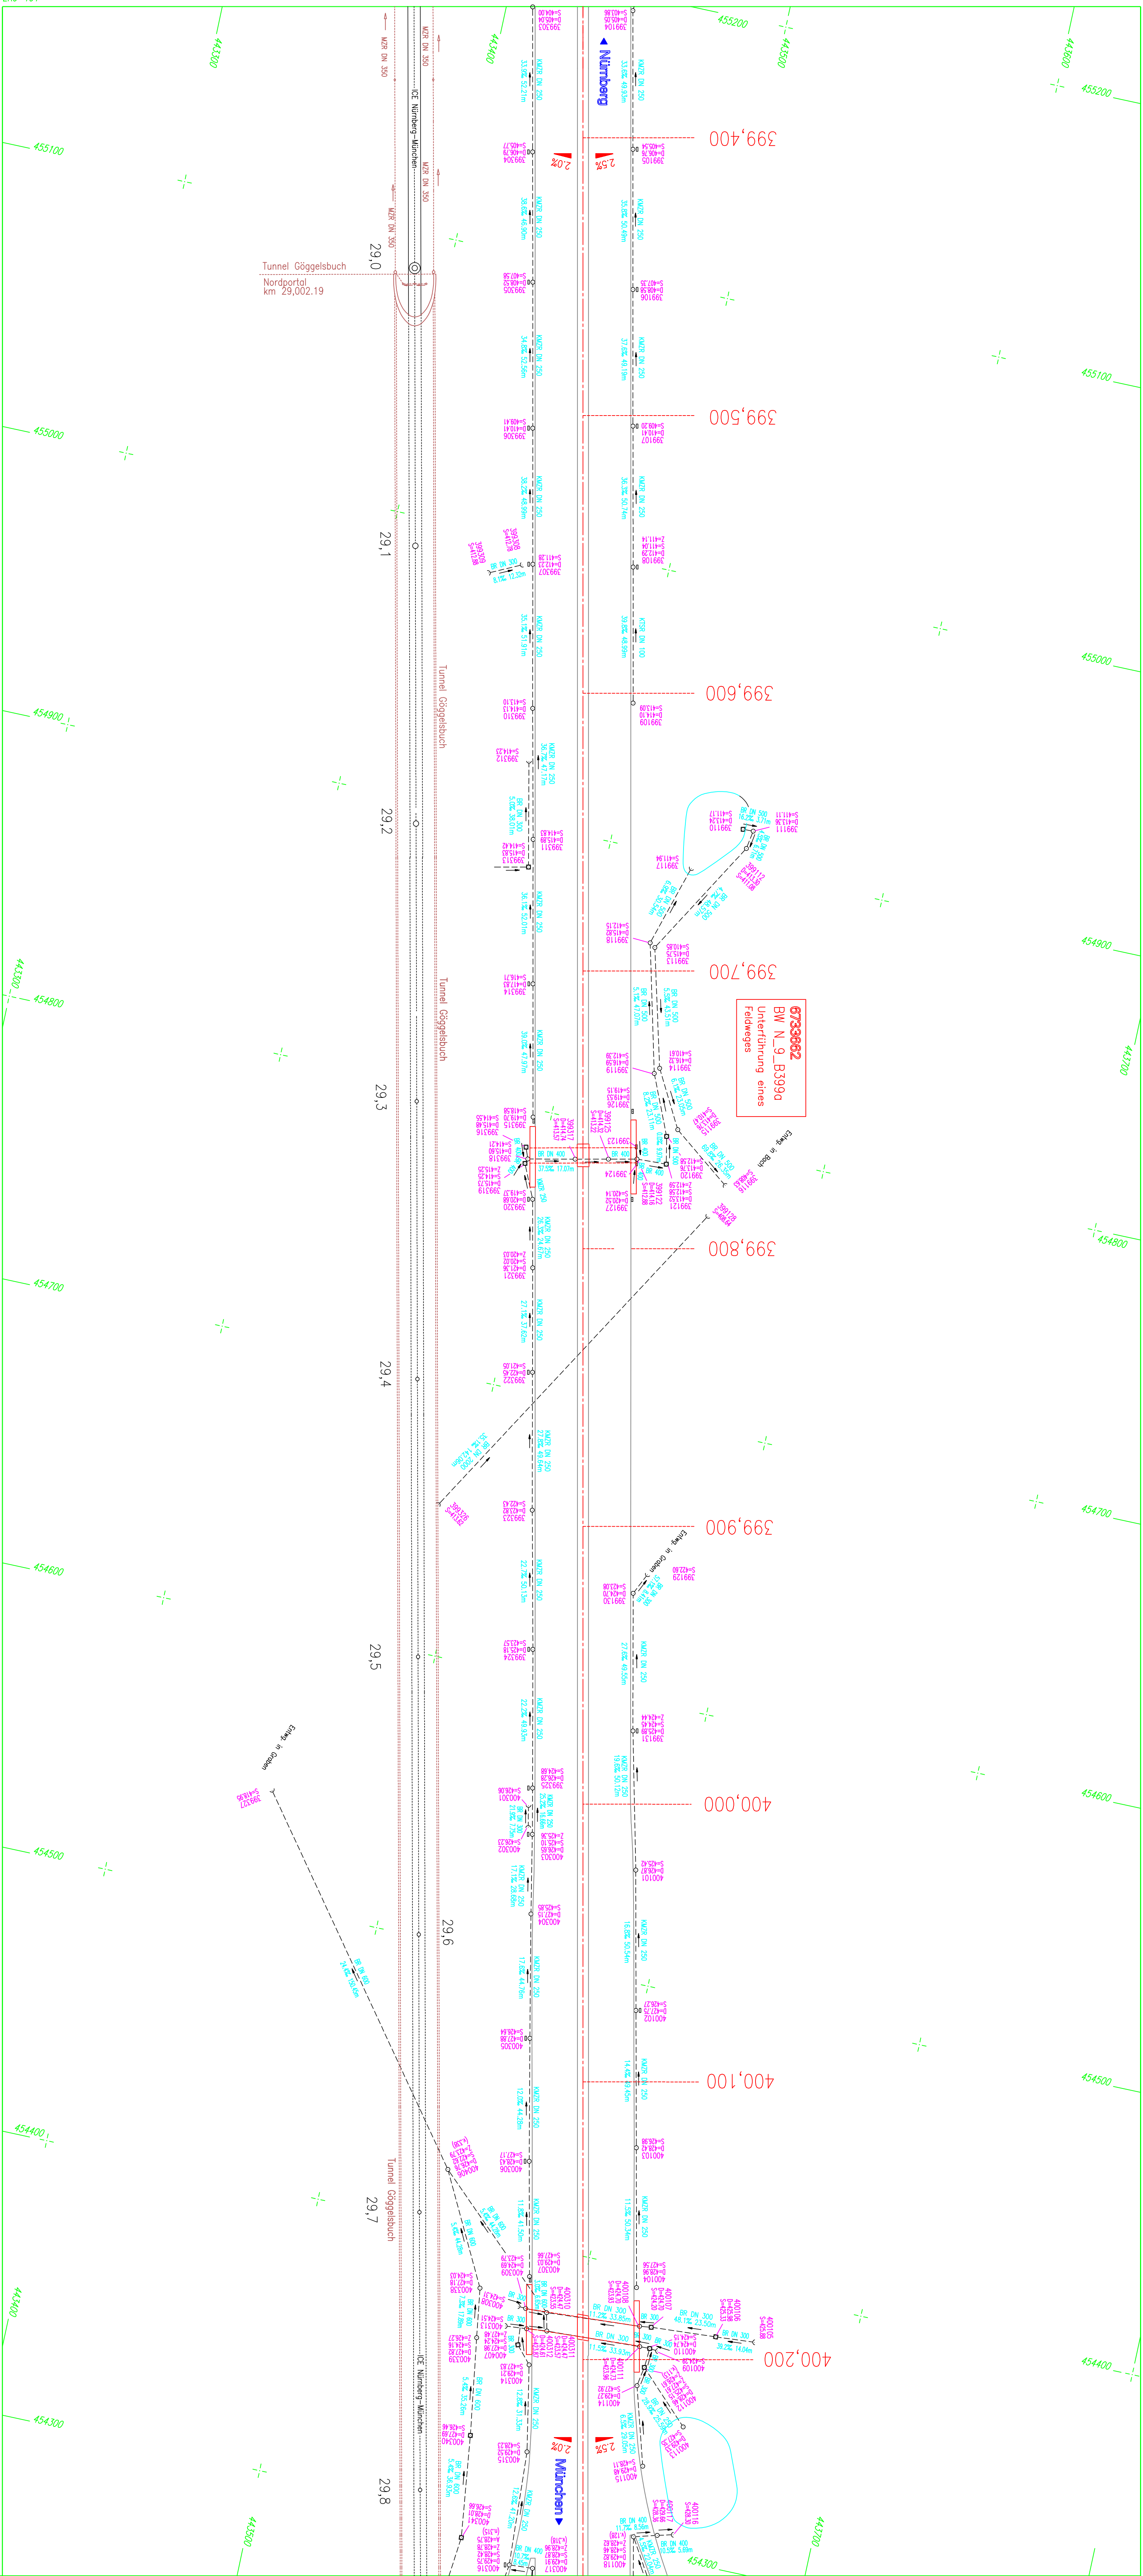


Im Bereich der ICE-Trasse Nürnberg – Ingolstadt wurden die Bestandspläne der ARGE Los Nord eingefügt !

- ZEICHENERKLÄRUNG:
- SCHACHSIGNATUREN:**

- | | |
|------------------------------|------------------------------|
| BR Betonrohr | KR Kunststoffrohr |
| KMZR Kunststoffmehrzweckrohr | KTSR Kunstst.-Teilschwerrohr |
| | |
| | Schiltzrinne |

- [illegible]

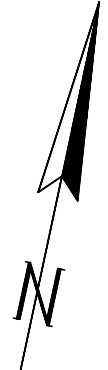[illegible]