


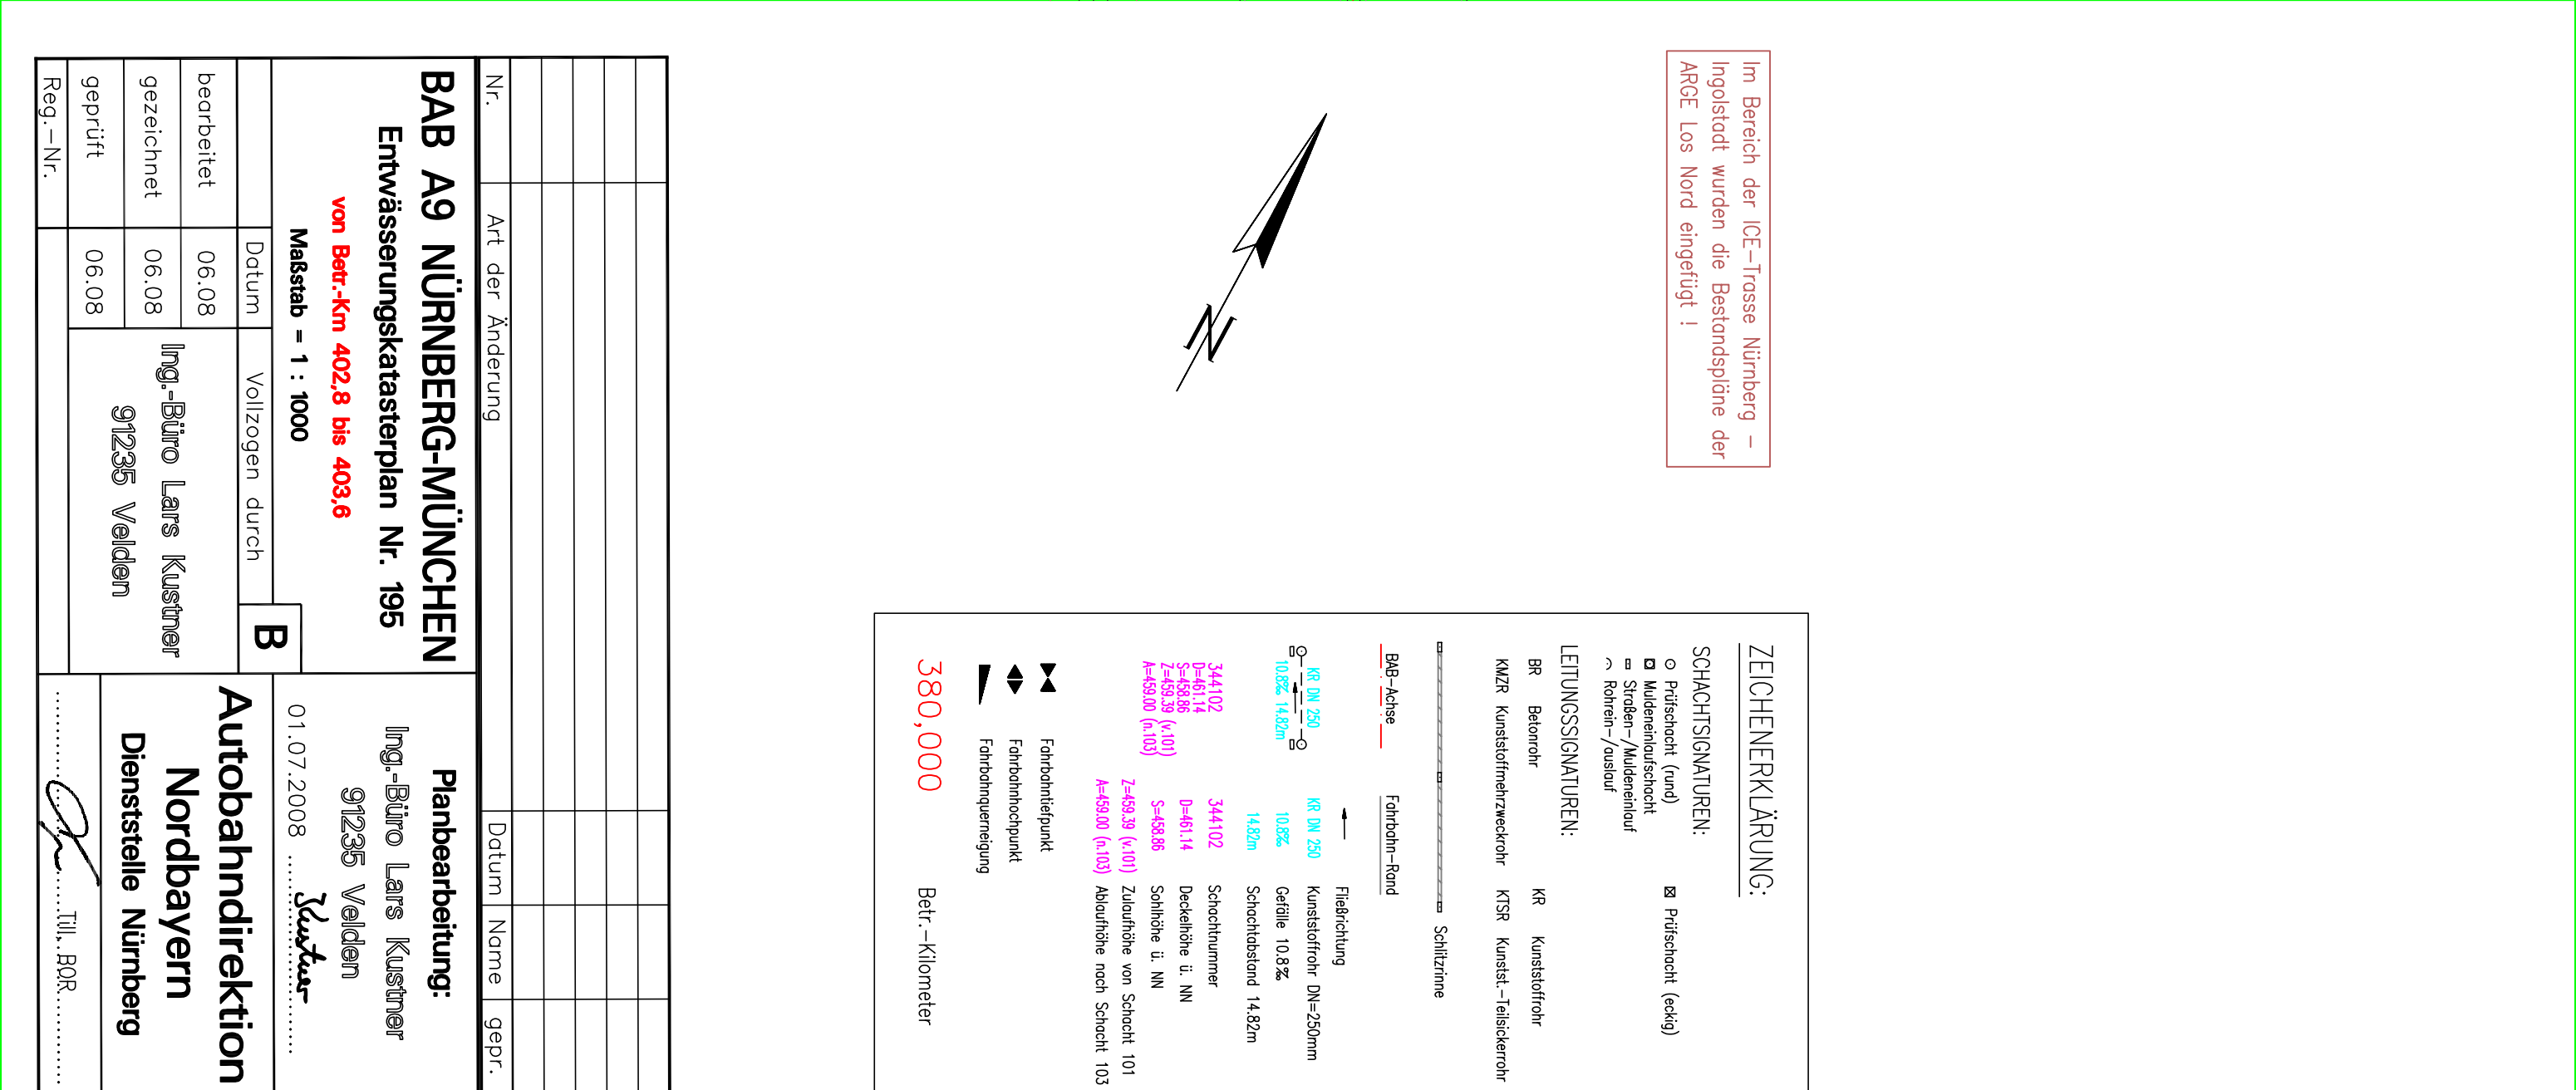

ZEICHENERKLÄRUNG:

