


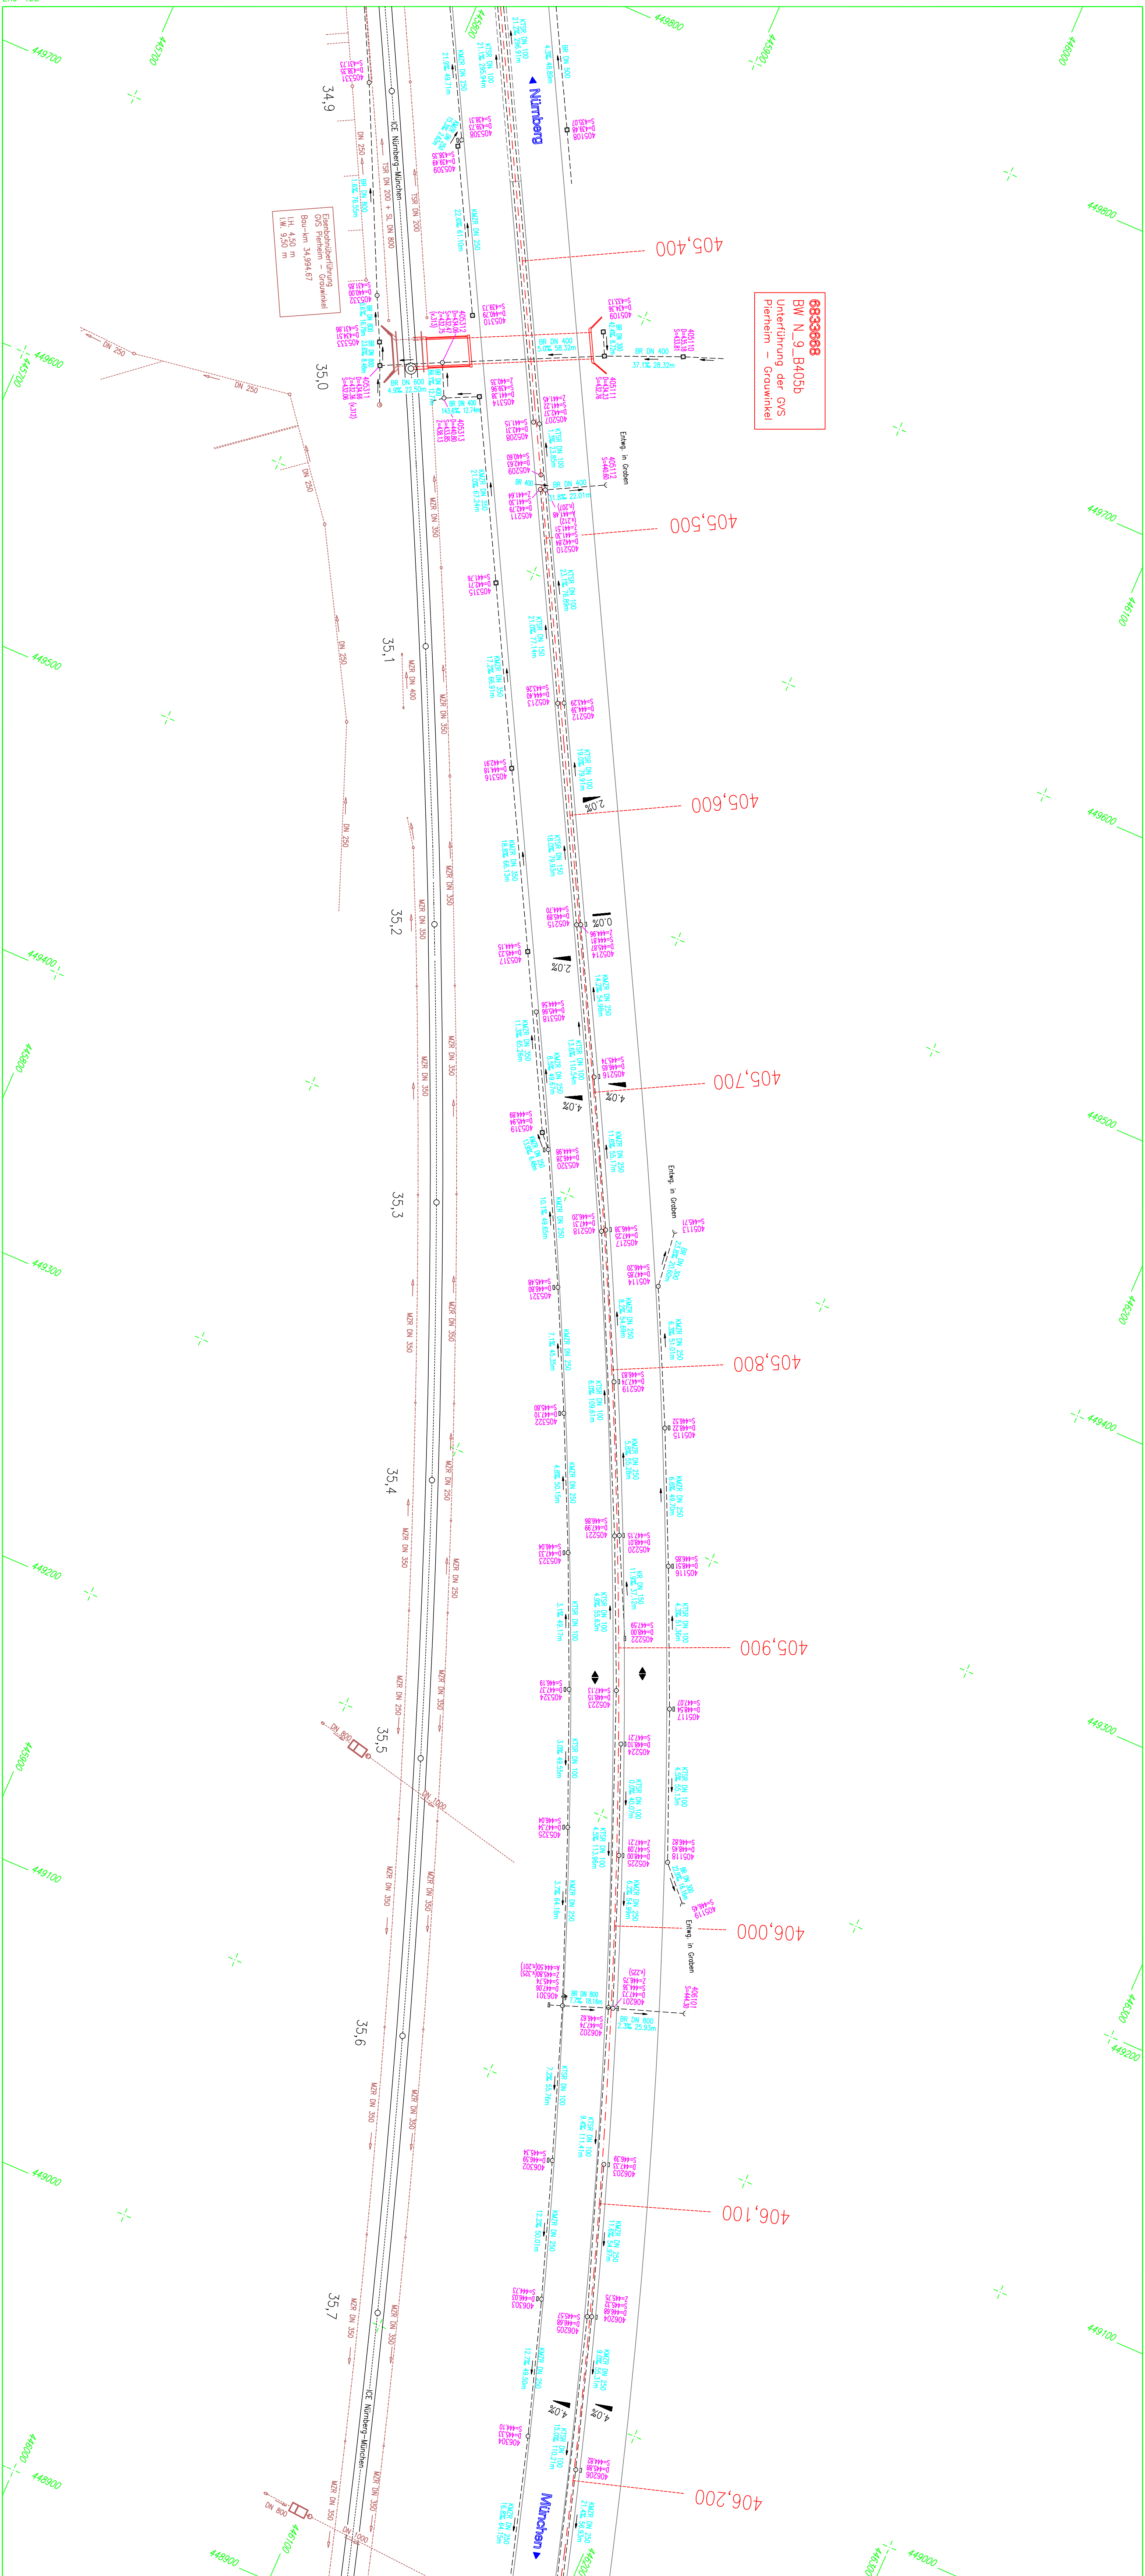

Im Bereich der ICE-Trasse Nürnberg – Ingolstadt wurden die Bestandspläne der ARGE Los Nord eingefügt !

ZEICHENERKLÄRUNG:		SCHACHTSITUATIONEN:	
LEITUNGSSITUATIONEN:			
BR	Betonrohr	KR	Kunststoffrohr

[illegible]