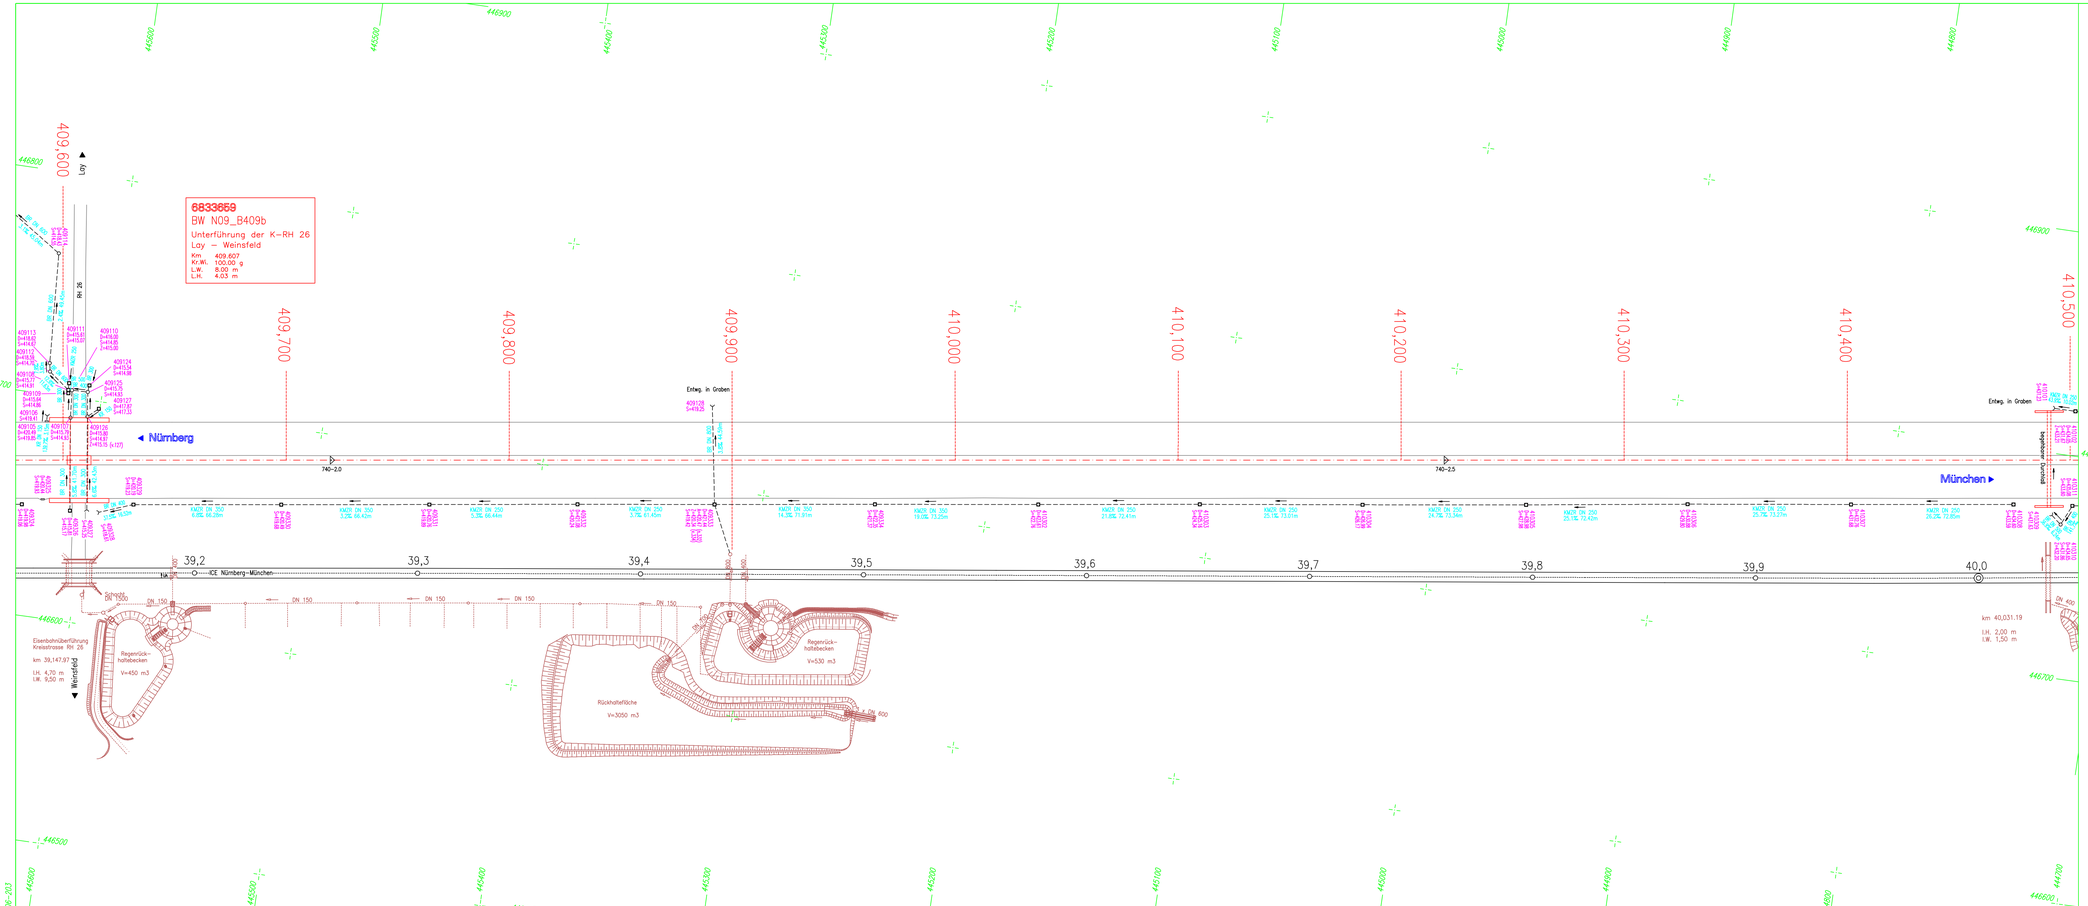

Im Bereich der ICE-Trasse Nürnberg – Ingolstadt wurden die Bestandspläne der ARGE Los Nord eingefügt !

ZEICHENERKLÄRUNG:

SCHACHTSIGNATUREN:

- Prüfschacht (rund)
- Mulden/Rohrschacht
- Straßen-/Muldenablauf
- Rohrein-/-auslauf
- Prüfschacht (eckig)

LEITUNGSSIGNATUREN:

- BR Betonrohr
- KW2R Kunststoffmehrzweckrohr
- KR Kunststoffrohr
- KTSR Kunstst.-Teilsickerrohr
- Schlitzrinne/Bordrinne
- BAB-Achse
- Fahrbahn-Rand
- Fließrichtung
- KR DN 250 — Kunststoffrohr DN=250mm
- 10,0% — Gefälle 10.0%
- 14.82m — Schachtabstand 14.82m
- 344102 — Schachtnummer
- S=461.14 — Deckelhöhe ü. NN
- S=458.96 — Sohlhöhe ü. NN
- Z=459.39 (a.101) — Zulaufhöhe von Schacht 101
- A=458.99 (a.103) — Ablaufhöhe nach Schacht 103
- Fahrbahnbeginnpunkt
- Fahrbahnhochpunkt
- Fahrbahnquerneigung
- 380,000 — Betr.-Kilometer
- 6833028 — Netzknotenbezeichnung
- 740-6,0 — Abschnitt mit Station

Nr.	Art der Änderung	Datum	Name	gepr.

BAB A9 NÜRNBERG-MÜNCHEN

Entwässerungskatasterplan Nr. 203

von Betr.-Km 409,8 bis 410,5

Maßstab = 1 : 1000

B

	Datum	Vollzogen durch
bearbeitet	12.09	Ing.-Büro Lars Kustner 91235 Velden
gezeichnet	12.09	
geprüft	07.10	
Reg.-Nr.		

Planbearbeitung:
Ing.-Büro Lars Kustner
91235 Velden
30.07.2010 .....Kustner.....

Autobahndirektion Nordbayern
Dienststelle Fürth

.....TRL..BOR.....