
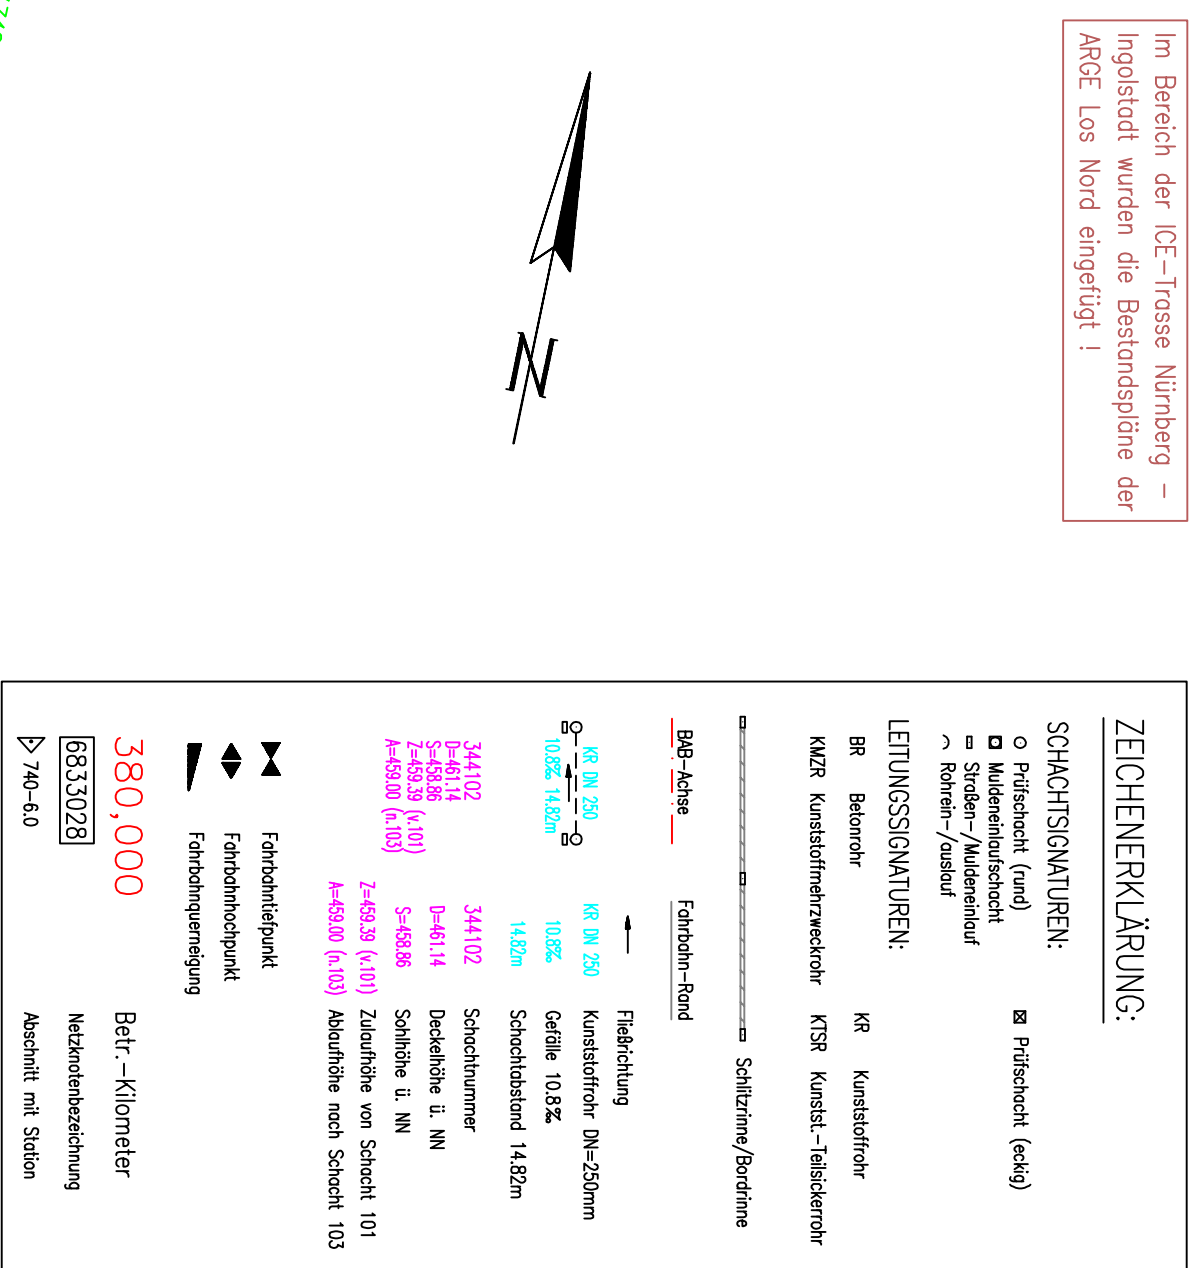


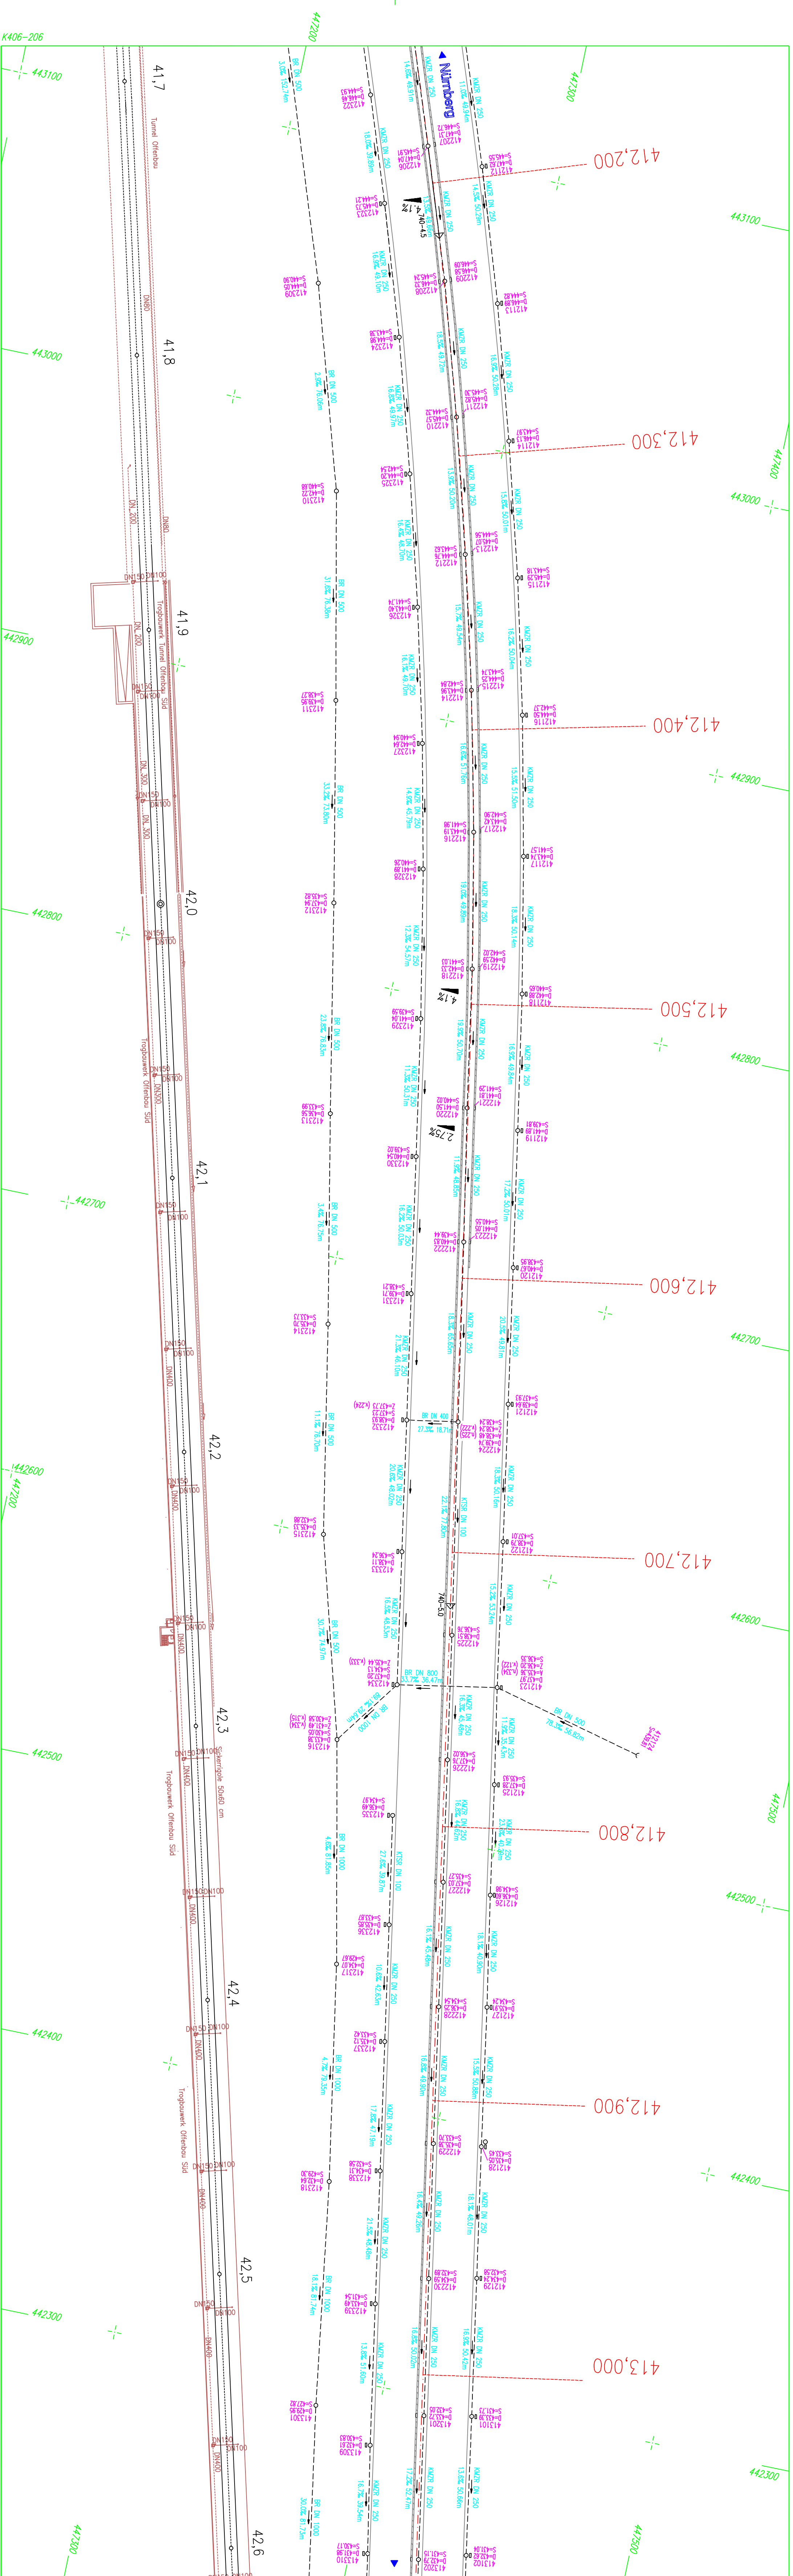

Nr.	Art der Änderung	Datum	Name	gepr.							
BAB A9 NÜRNBERG-MÜNCHEN Entwässerungskatasterplan Nr. 206 <i>vom Blatt-Km 412,2 bis 413,0</i> Maststab = 1 : 1000	Planbearbeitung: Ing.-Büro Lars Kustner 91235 Velden 30.07.2010 <i>Schäfer-</i>										
bearbeitet	12.09										
gezeichnet	12.09										
geprüft	07.10										
Reg.—Nr.											