


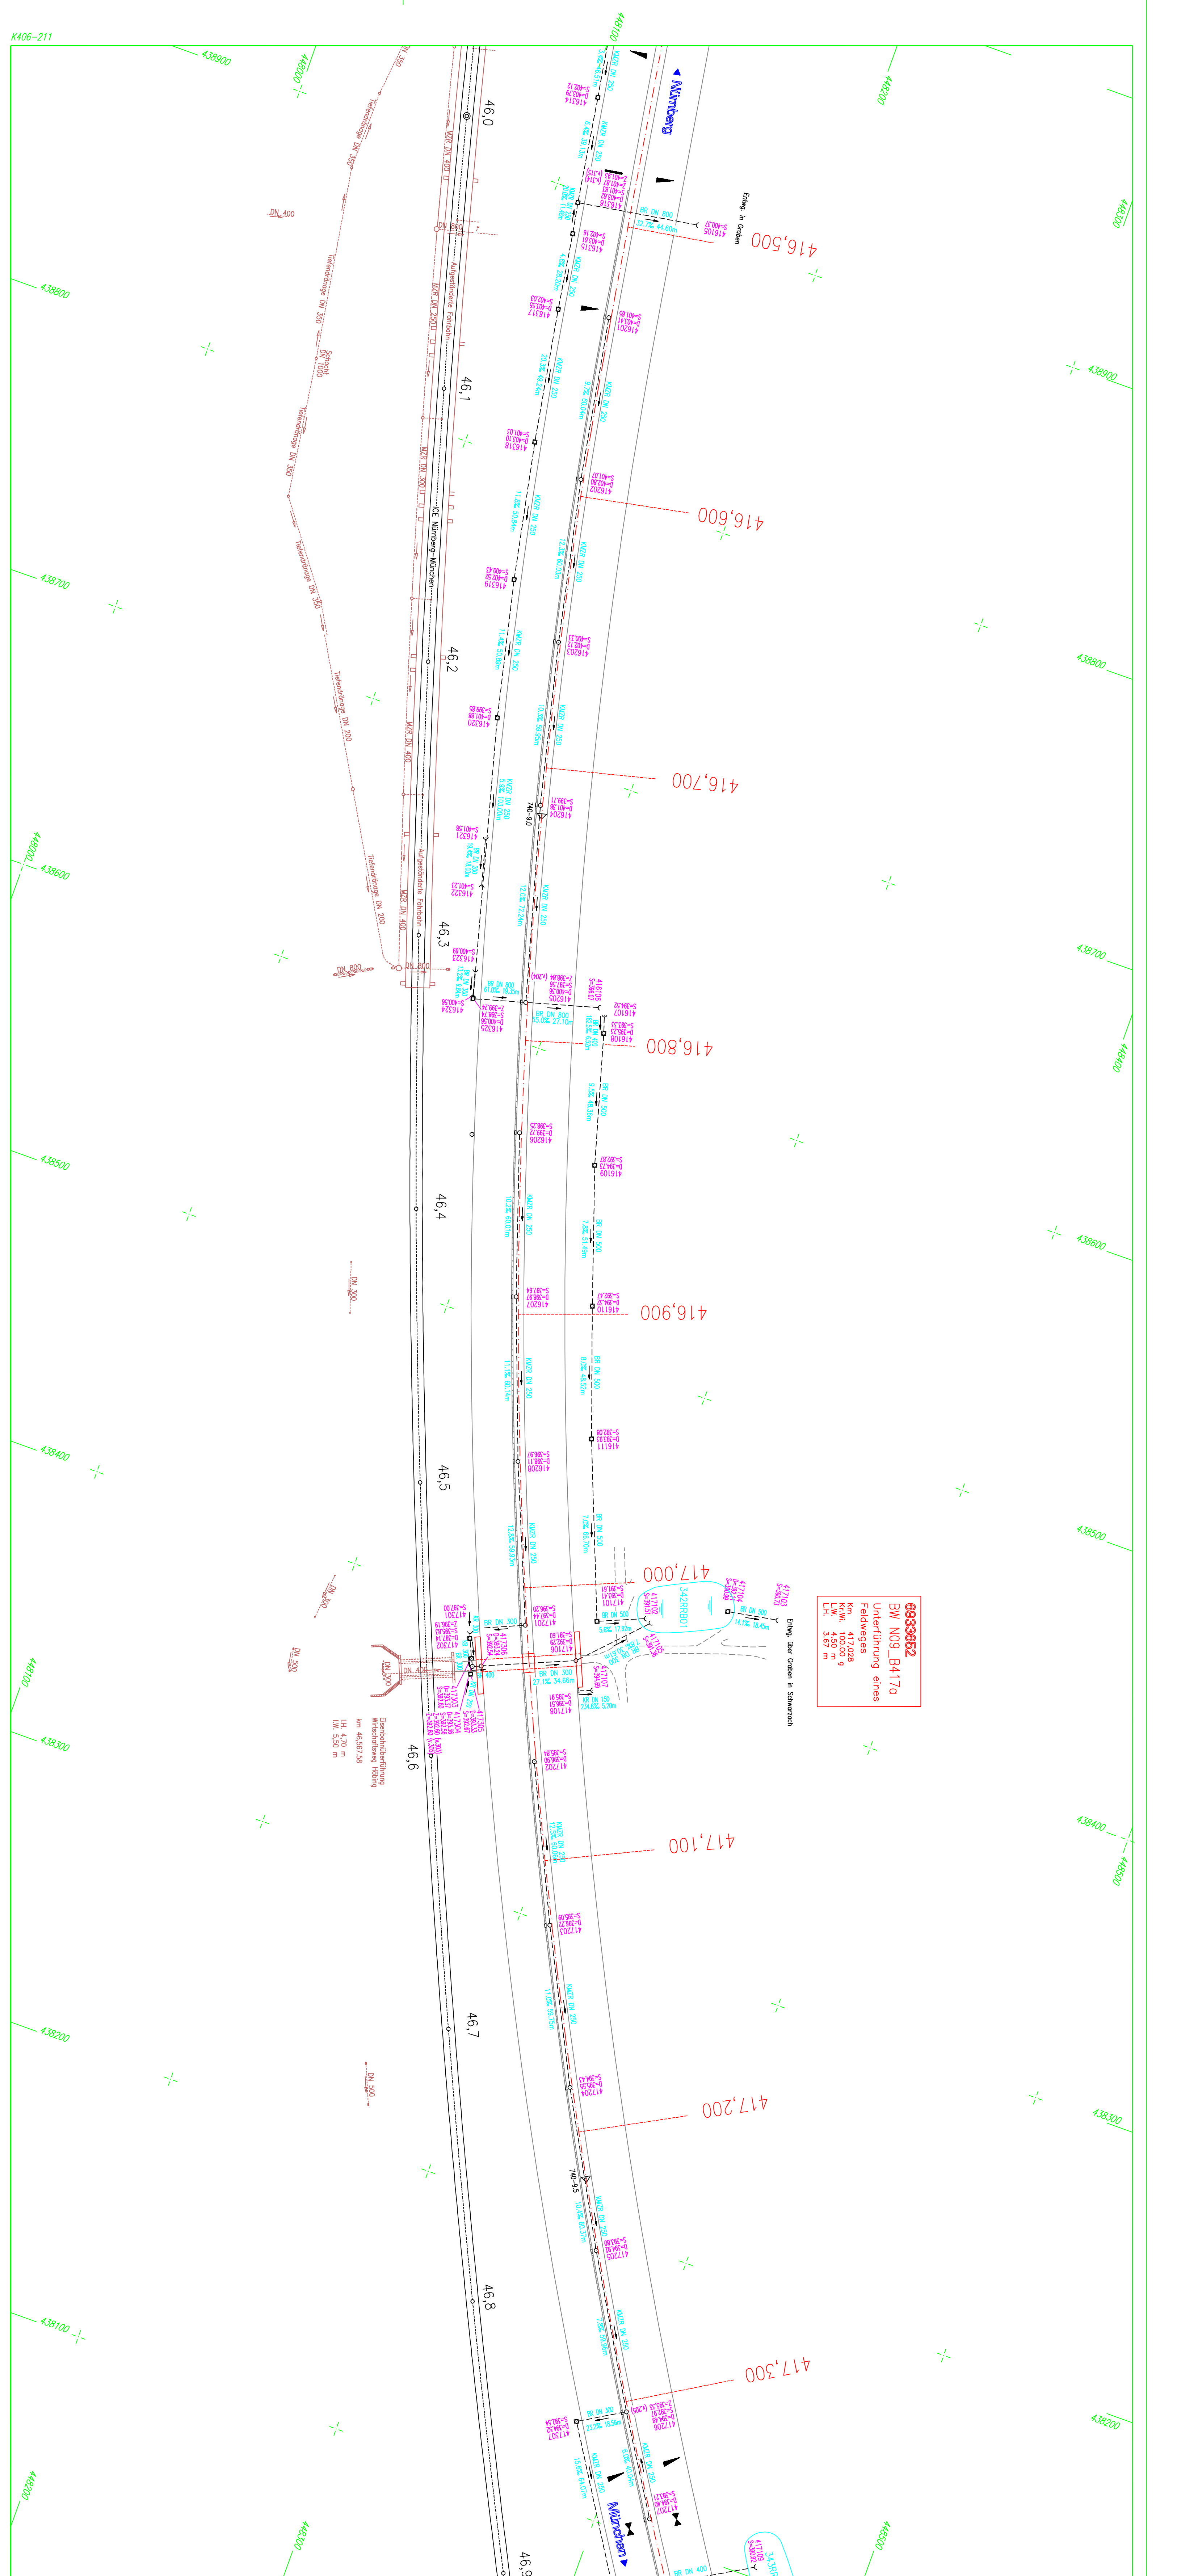

Im Bereich der ICE-Trasse Nürnberg – Ingolstadt wurden die Bestandspläne der ARGE Los Nord eingefügt !

**ZEICHENERKLÄRUNG:**

**SCHACHTSIGNATUREN:**

- o Maßpunkt (vert.)
- o Maßpunkt (horiz.)
- o Stützpunkt / Ausmaßpunkt
- o Rohr / Auslauf

**LEITUNGSSIGNATUREN:**

- BE Betonrohr
- KR Kunststoffrohr
- KRZ Kunststoffrohr
- KRZF Kunststoffrohr

**BEZUGS- und**

- Einbau- und











| |
|---|
| |
|---|