


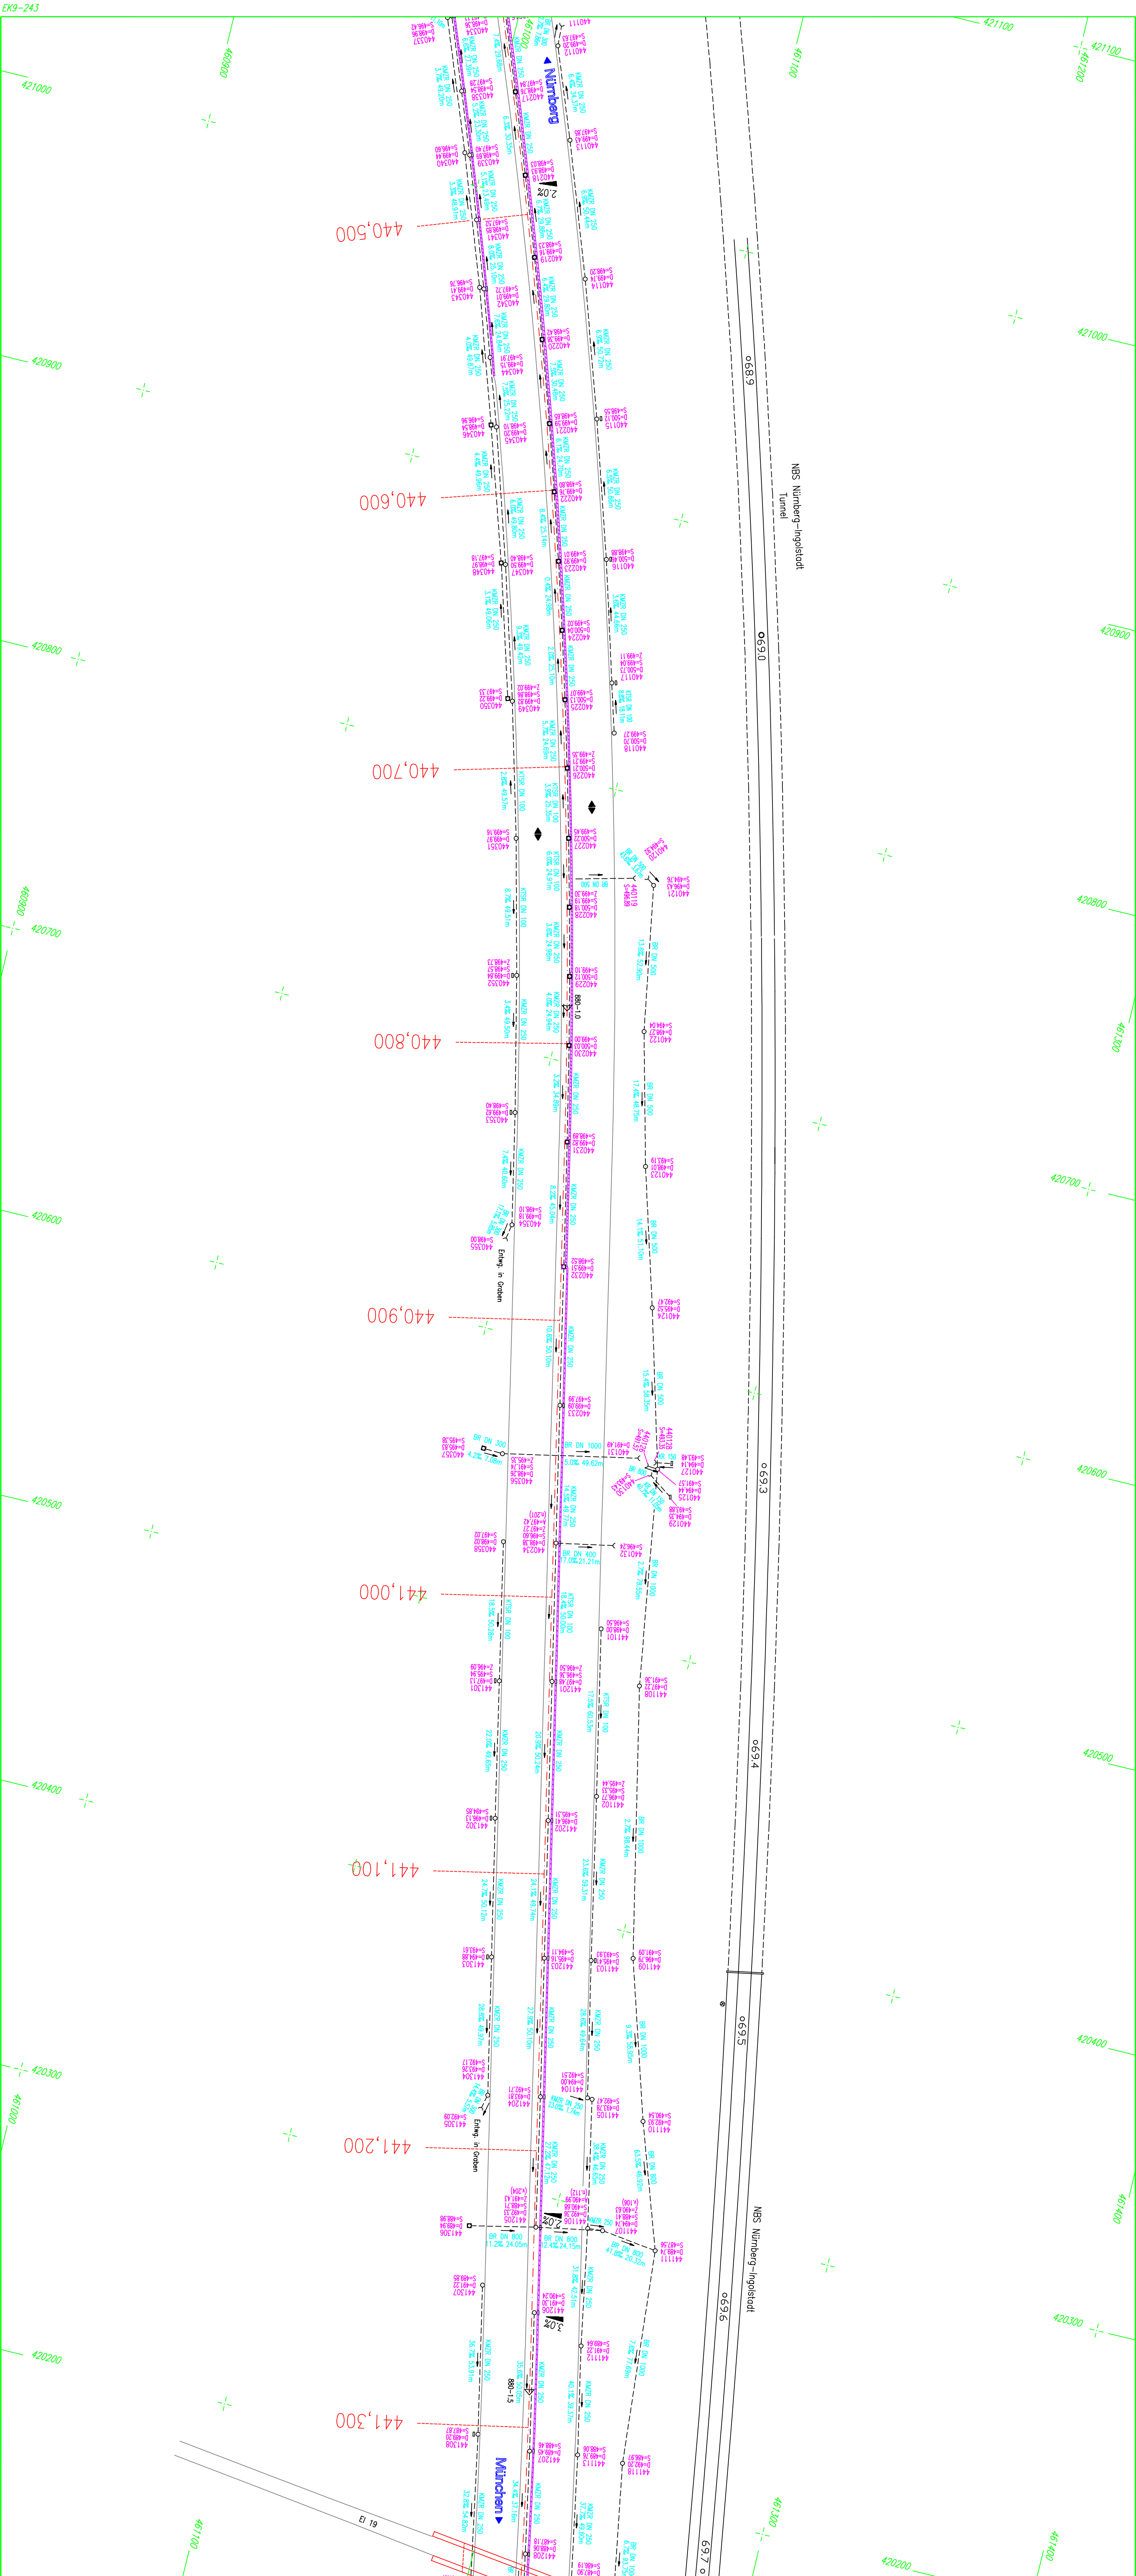

Im Bereich der ICE-Trasse Nürnberg – Ingolstadt wurden die Bestandspläne der AGC Los Nord eingetragt !

ZEICHENERKLÄRUNG:

SCHACHTSIGNATUREN:





LEITUNGSSIGNATUREN:




