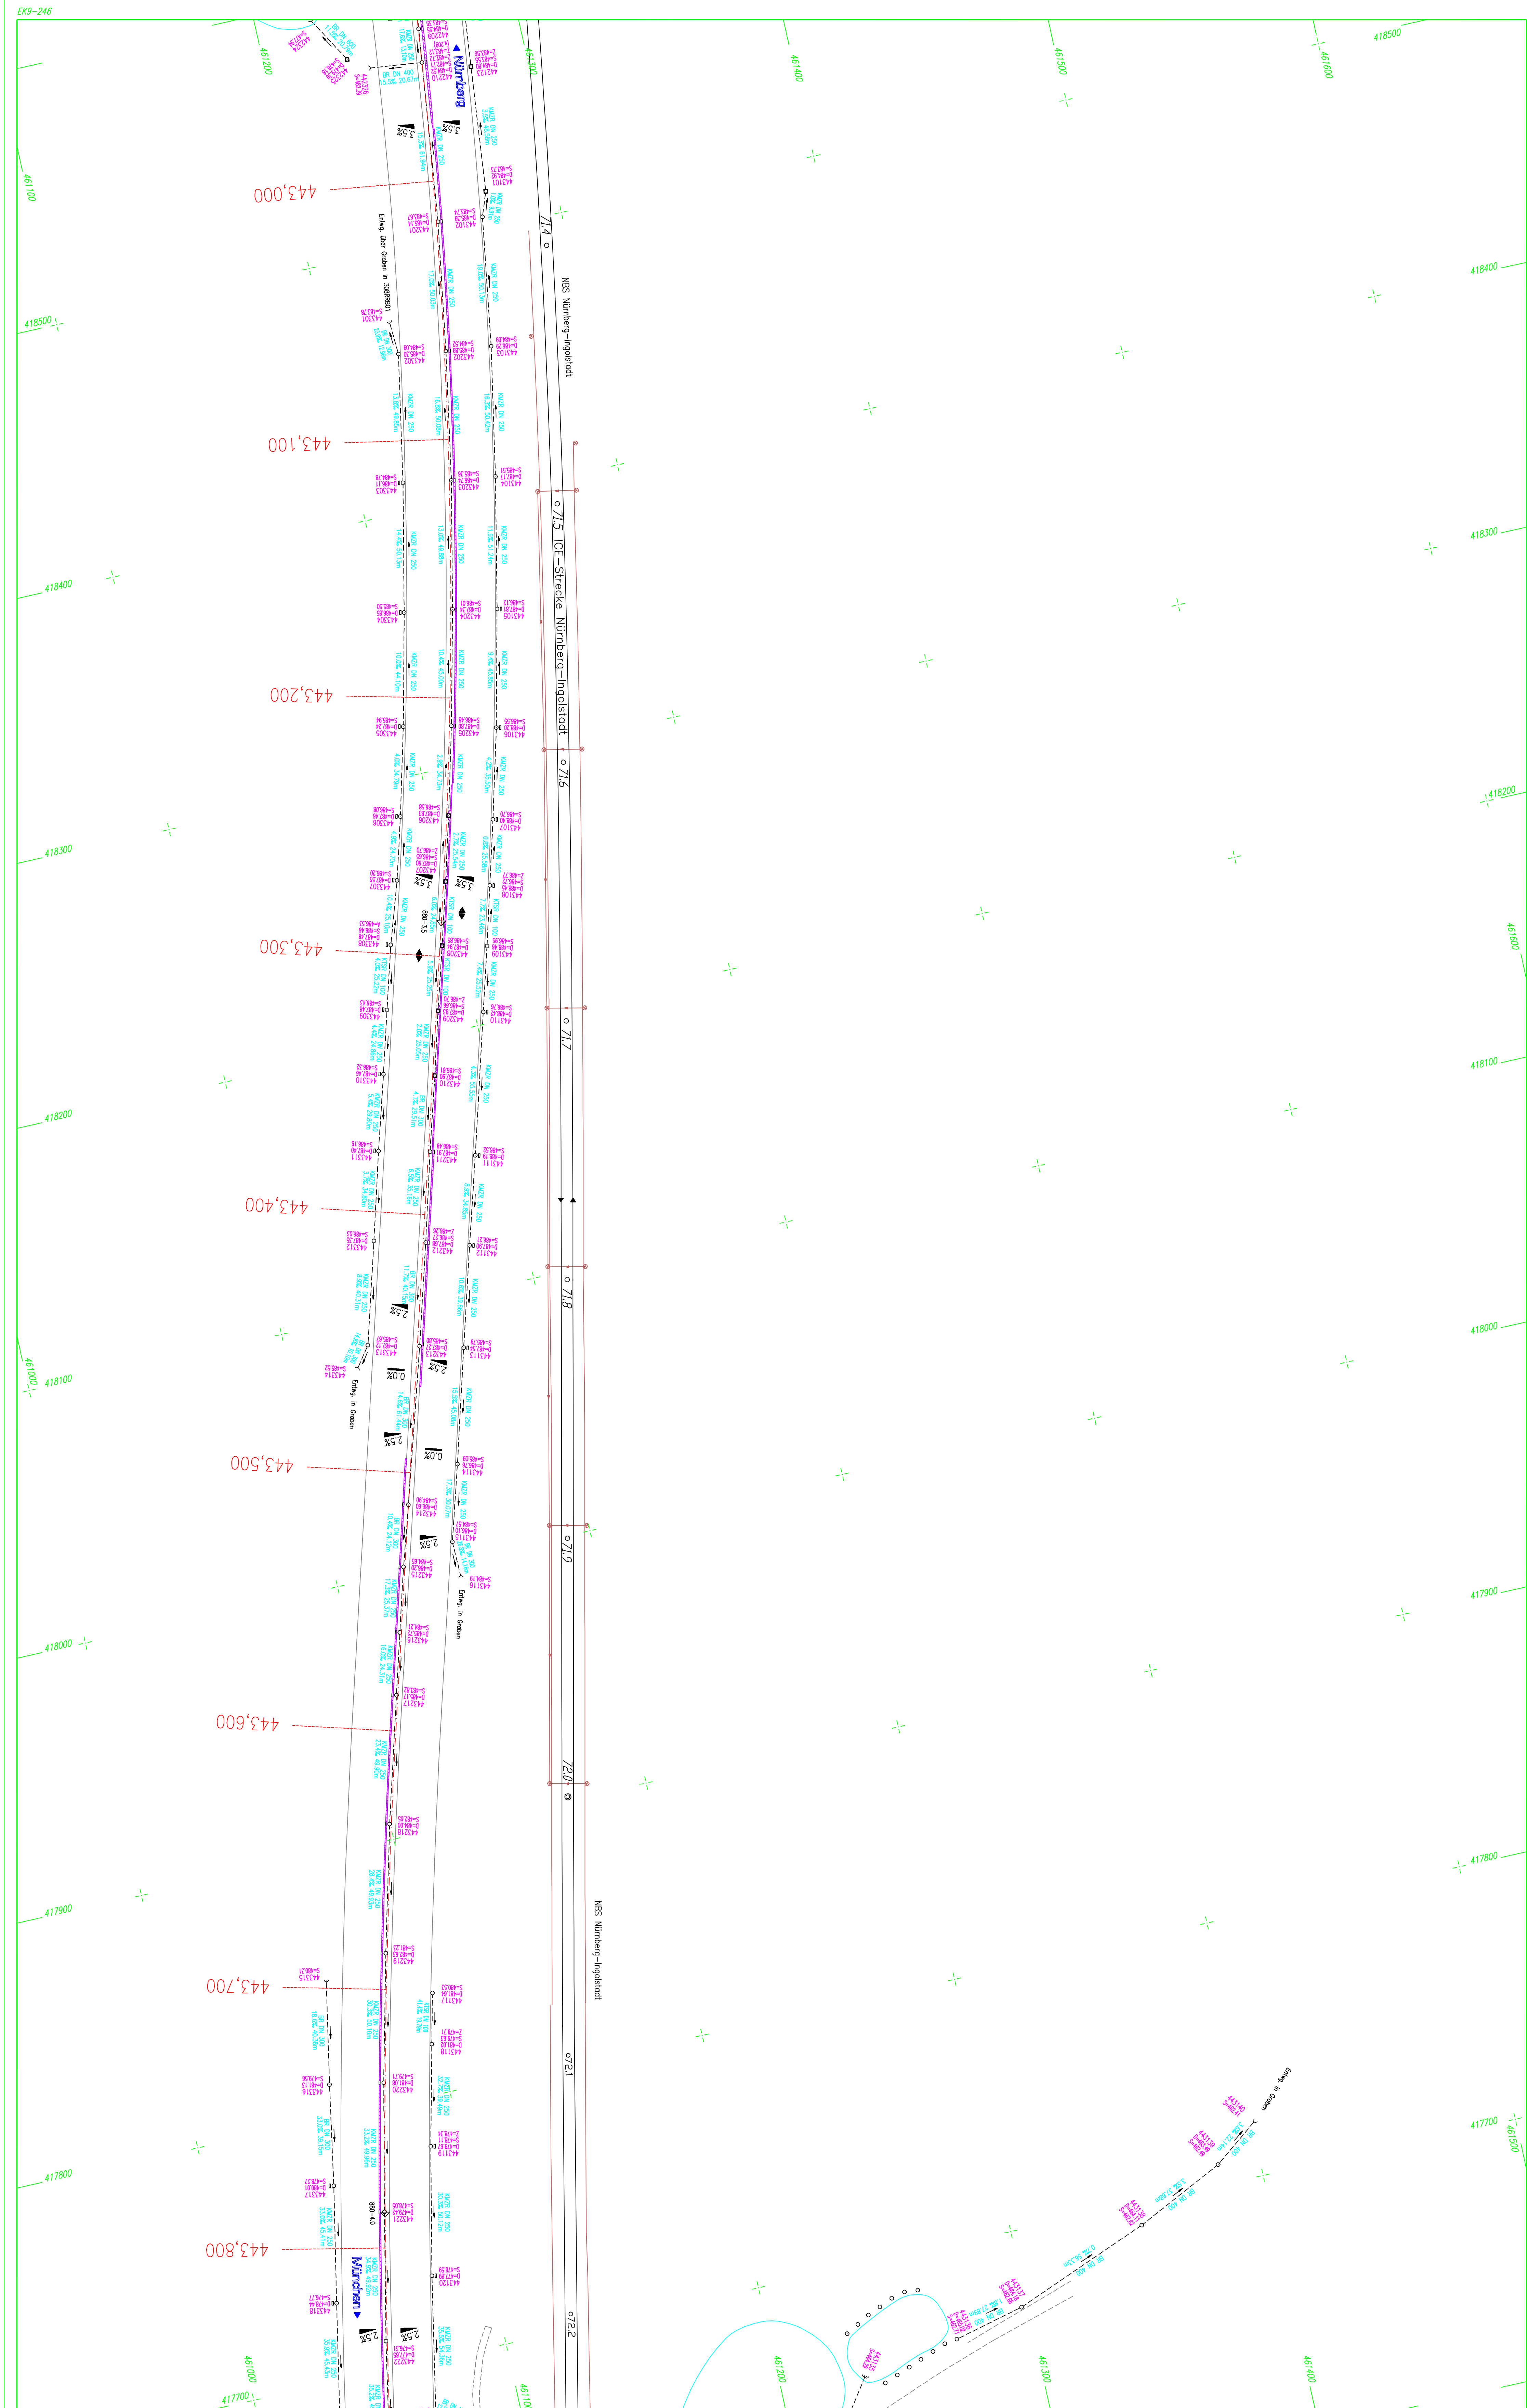


Im Bereich der ICE-Trasse Nürnberg - Ingolstadt wurden die Bestandspläne der ARGE Los Nord eingefügt !

[illegible]

Nr.		Art. der Änderung		Datum		Name, gepr.	
BAB A9 Nürnberg-München Entwässerungskatasterplan Nr. 246 <i>von Ber.-Km 443,0 bis 443,8</i> Mästab = 1 : 1000							
bezeichnet		Datum		Verzogen durch		B	
gerechnet		07.09		Ing.-Büro Lars Küster			
geprüft		10.10		97235 Velden			
Reg.-Nr.							
Autobahndirektion Nordbayern Dienststelle Furtch <i>29.10.2010</i> <i>W. Kuster</i>							
Planbearbeitung: Ing.-Büro Lars Küster 97235 Velden							
.....Titl. BDK							