


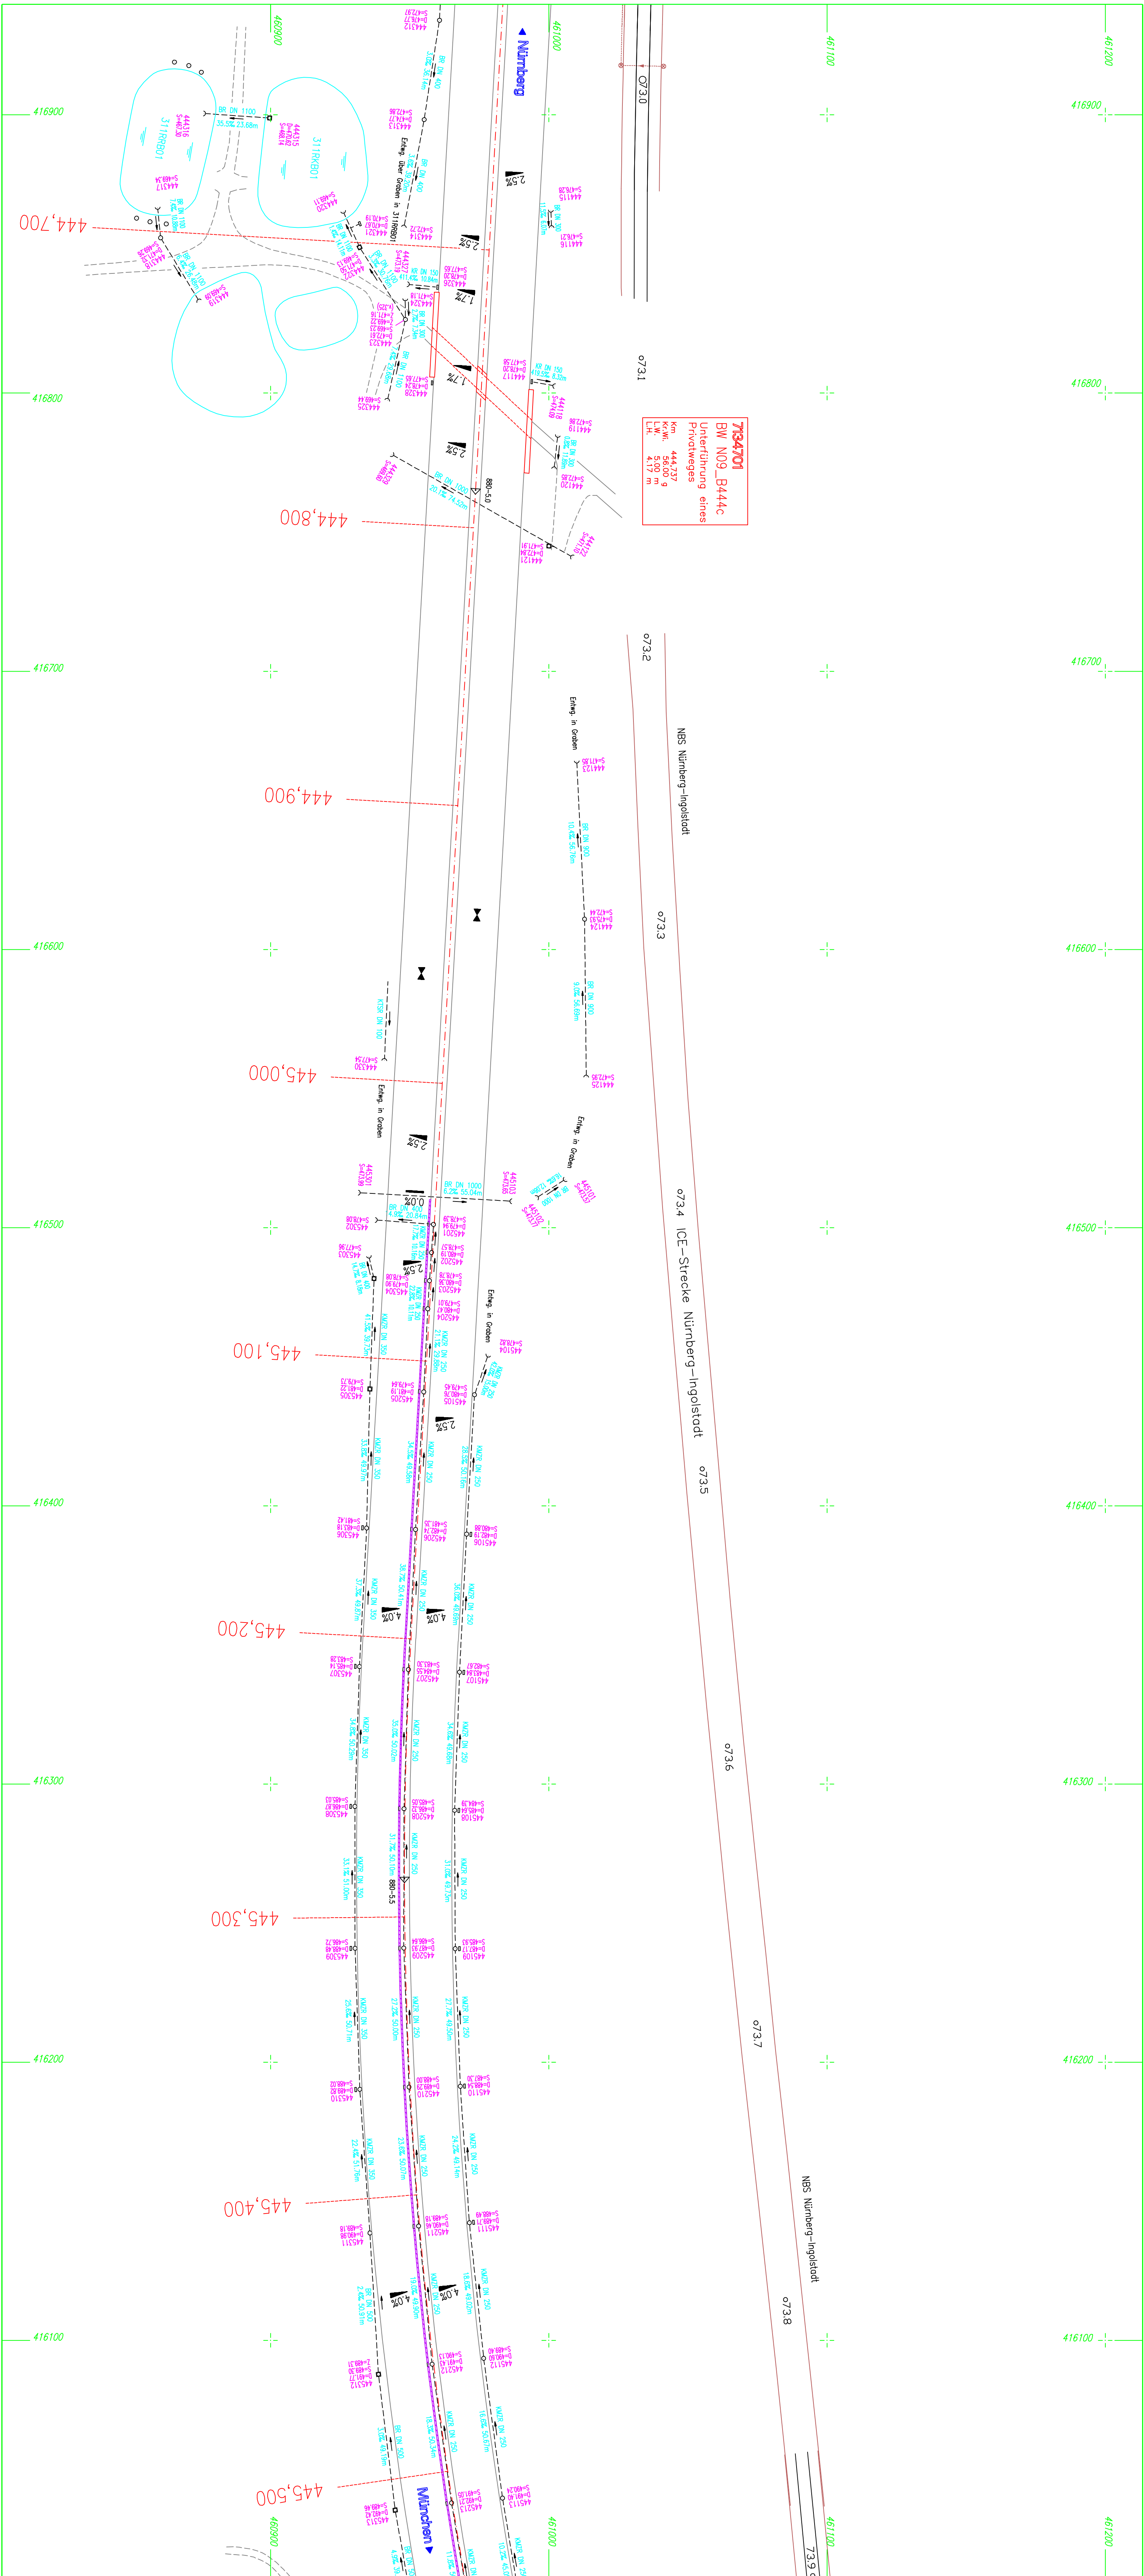

Im Bereich der ICE-Trasse Nürnberg – Ingolstadt wurden die Bestandspläne der ARGE Los Nord eingefügt !

ZEICHENERKLÄRUNG:	
SCHACHTSIGNATUREN:	88 Pfandloch (eckig)
	88 Pfandloch (rund)
	88 Stufen-/Ausdehnung
	88 Rollen-/Auslauf
LEITUNGSSIGNATUREN:	
	BR Betonrohr
	KMZ Kunststoffmehrzwecker
	KPS Kunstst.-Plattendröhr
	Schützrohr/Bordrinne
	
	</

Nr.	Art der Änderung	Datum	Name	gepr.
BAB A9 Nürnberg-München Entwässerungskatasterplan Nr. 248 <i>von Blatt-Km 444,7 bis 446,5</i>			Pflanzenbearbeitung: Ing.-Bilro Lars Kustner 91236 Velden	
Masstab = 1 : 1000	Datum	Vollzogen durch		
bearbeitet	07.09		B	
gezeichnet	07.09	Ing.-Bilro Lars Kustner 91236 Velden		
geprüft	10.10			
Reg.-Nr.				
		Autobahndirektion Nordbayern Dienststelle Fürth		
		29.10.2010 <i>Schäfer</i>		
		<i>Di. Till, BOR</i>		