


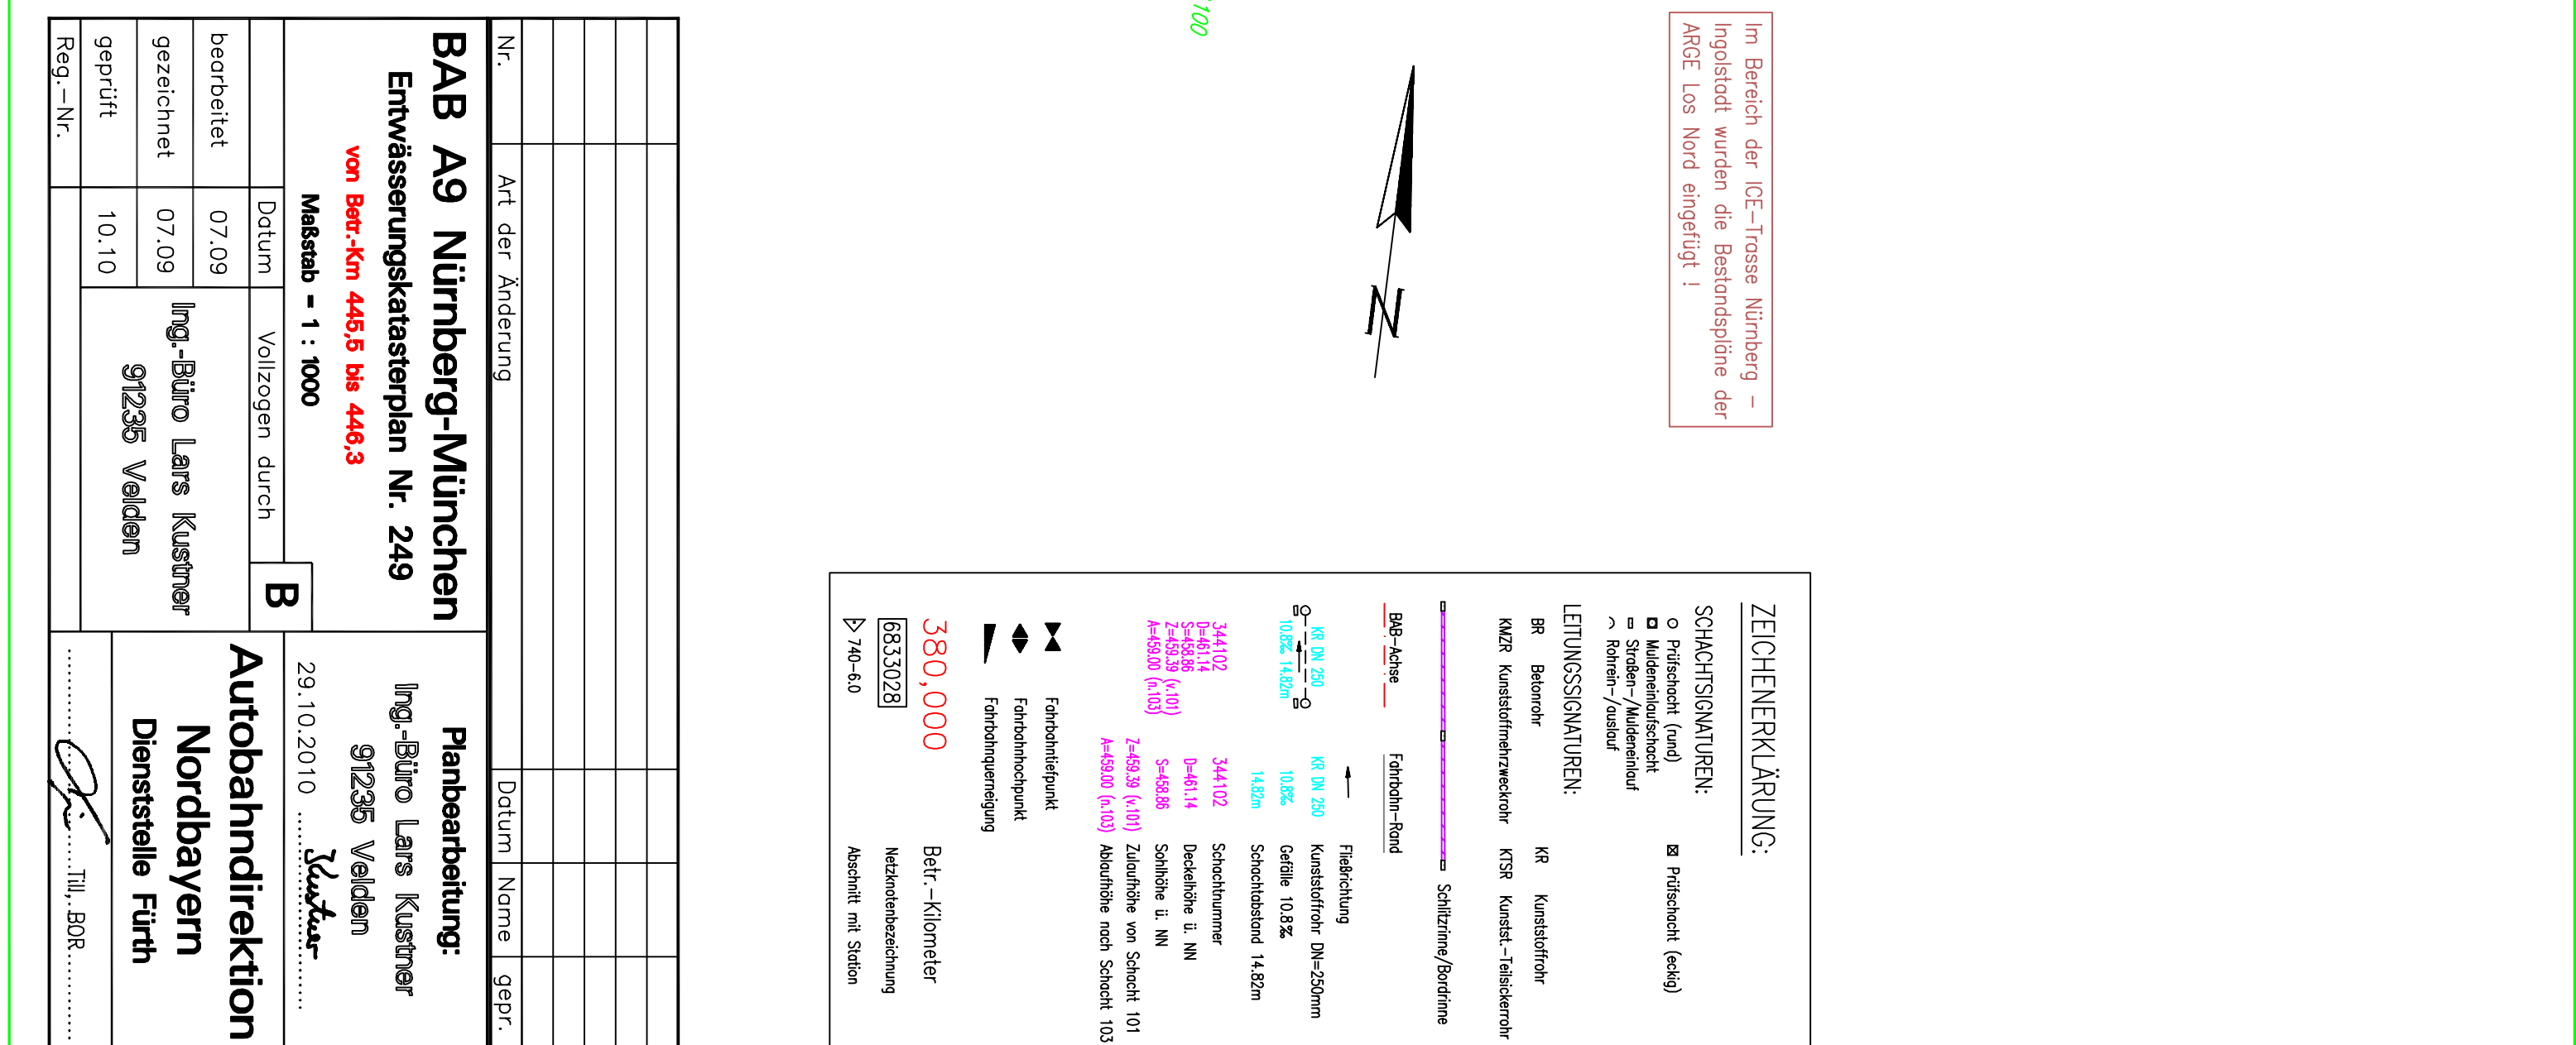

ZEICHENERKLÄRUNG:

SCHACHTSIGNATUREN:


