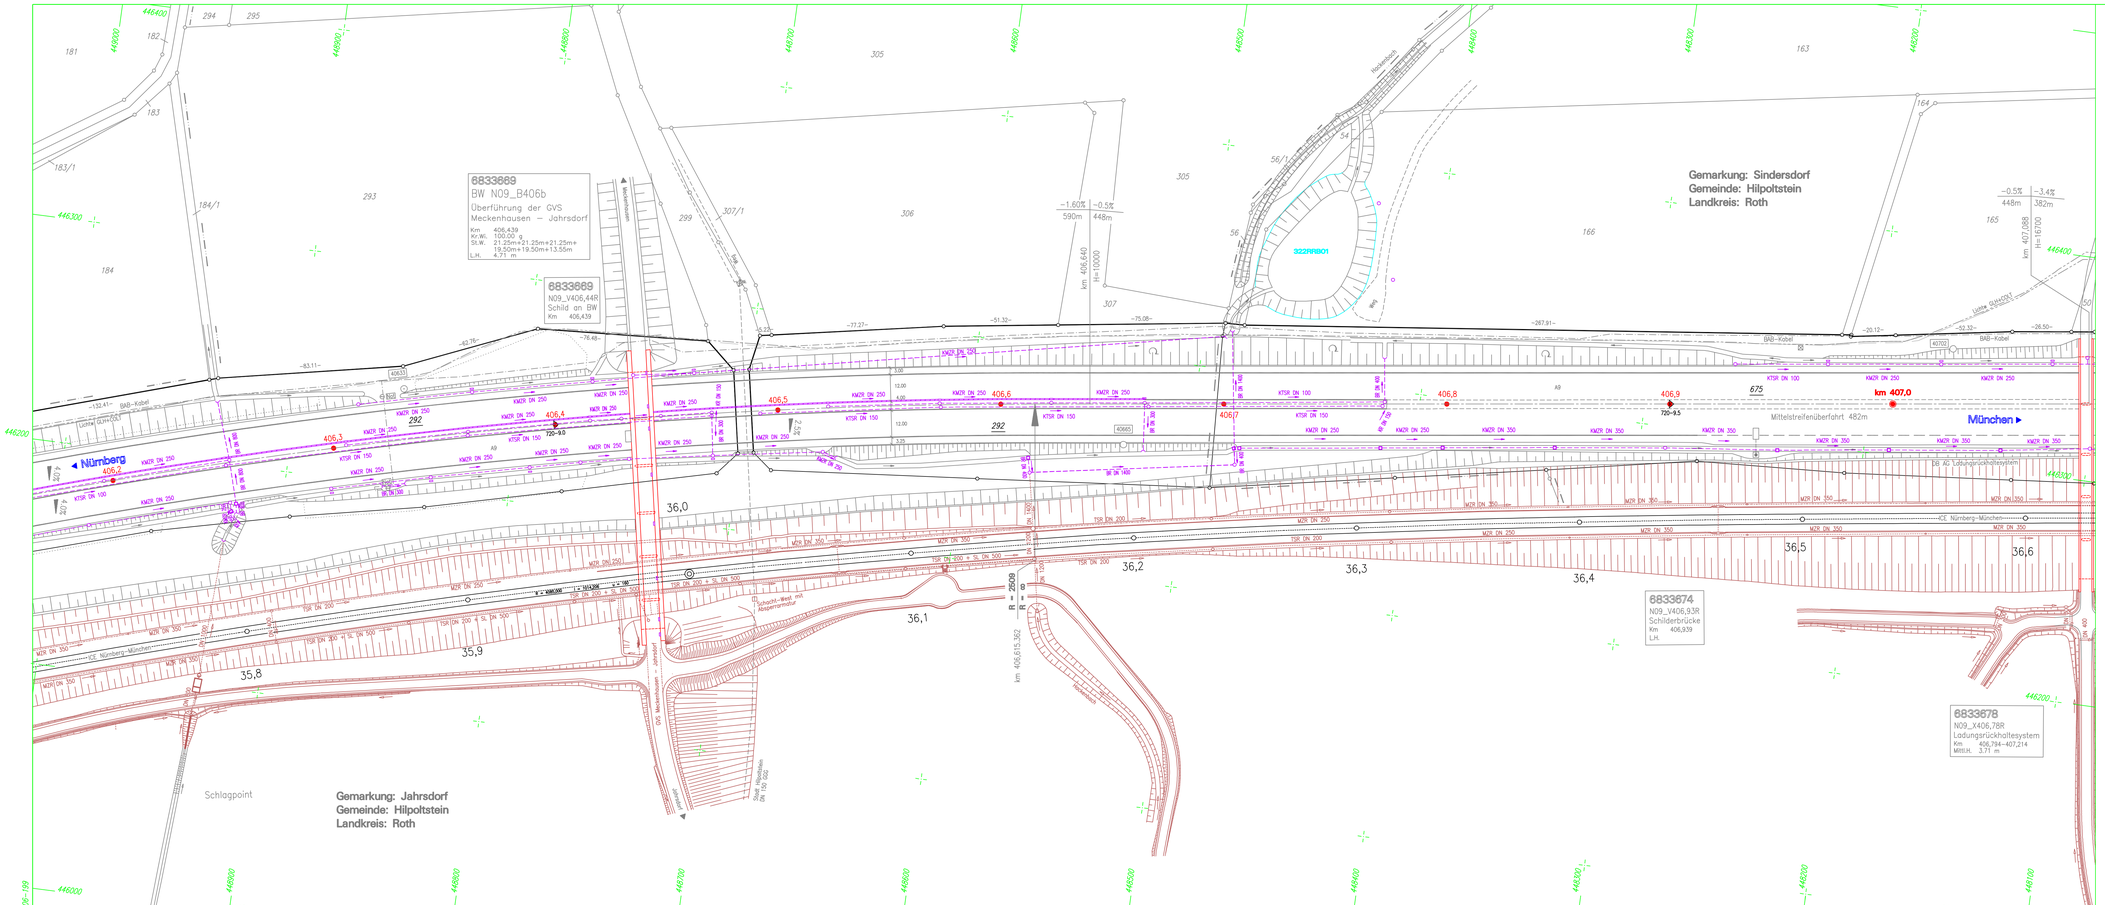
BW N09_B406b
Überführung der GVS
Meckenhausen – Jahrsdorf
Km 406,439
Kr.Wi. 100.00 g
St.W. 21.25m+21.25m+21.25m+
19.50m+19.50m+13.55m
L.H. 4.71 m
N09_V406,44R
Schild an BW
Km 406,439
Gemarkung: Sindersdorf
Gemeinde: Hilpoltstein
Landkreis: Roth
Gemarkung: Jahrsdorf
Gemeinde: Hilpoltstein
Landkreis: Roth
Nürnberg
München
Mittelstreifenüberfahrt 482m
km 407,0
6833874
N09_V406,93R
Schilderbrücke
Km 406,939
L.H. 6.00 m
6833878
N09_X406,78R
Ladungsrückhaltesystem
Km 406,734–407,214
MITTLH. 3.71 m
Schlagpoint
322RRB01
Weg
Meckenhausen
Jahrsdorf
ICE Nürnberg–München
BAB-Kabel
Lichtwellenleiter
Leitung GUH-0291
Ladungsrückhaltesystem
km 406,640
H=10000
km 407,088
H=16700
km 406,615,362
R = 2509
R = 0
Die komplette Dokumentation der autobahneigenen Kabelanlagen sind im Sachgebiet Elektrotechnik abzufragen.
Im Bereich der ICE-Trasse Nürnberg – Ingolstadt wurden die Bestandspläne der ARGE Los Nord eingefügt !
Die Grenzen östlich der Autobahnachse entsprechen dem derzeitigen Bestand. Die Katastergrenzen westlich der Autobahnachse werden nach Vollzug der Flurbereinigung nachgetragen !
ZEICHENERKLÄRUNG:
Grenze der BAB
sonstige Grenze
Gemarkungsgrenze
Gemeindegrenze
km 360,0 BAB-Achse mit Stationsbezeichnung
6833028 Netzknotenbezeichnung
740+8.0 Abschnitt mit Station
BAB-Fahrbahnrand
Verzögerungs- bzw. Beschleunigungsspur
Mittelstreifenüberfahrt
Lärmschutzwand
Straßenrand
Weg (unbefestigt)
Böschung
Wildschutzzaun
Entwässerungsmulde
Grabensohle
Fernmeldekabel BAB
PE DN 125 Wasserleitung mit Dimensionierung
G DN 300 Gasleitung mit Dimensionierung
20 kV Stromleitung mit Spannungsangabe
Telekom
Lichtwellenleiter
Nutzungsartengrenze
WSG LDVR. Wasserschutzgebiet
194/2 Flst.-Nummer (BAB)
Grenzpunkt
Schilderbrücke
Notrufsäule
Prüfschacht (rund)
Prüfschacht (eckig)
Muldeneinlaufschacht
Strassensinkkasten
Kabelschrank
Kabelschacht
Stahlmasten
Betonmast
Rohrdurchlass
Schlitzrinne/Bordrinne
Betonschutzwand
Gebäude mit Hausnr.
Mischwald
Polygonpunkt
4.0% Fahrb.-Querneigung
Fb.-Tiefpkt./-Hochpkt.
6833669 Bauwerksnummer (ASB)
N09_B406b Bauwerksname
Nr. | Art der Änderung | Datum | Name | gepr.
BAB A9 NÜRNBERG-MÜNCHEN
Entwässerungslageplan Nr. 199
von Betr.-Km 406,2 bis 407,1
Maßstab = 1 : 1000
B
Planbearbeitung:
Ing.-Büro Lars Kustner
91235 Velden
01.07.2010 Kustner
Datum | Vollzogen durch
bearbeitet 02.10
gezeichnet 02.10
geprüft 06.10
Reg.–Nr.
Ing.-Büro Lars Kustner
91235 Velden
Autobahndirektion Nordbayern
Dienststelle Fürth
TRL.-BGR.