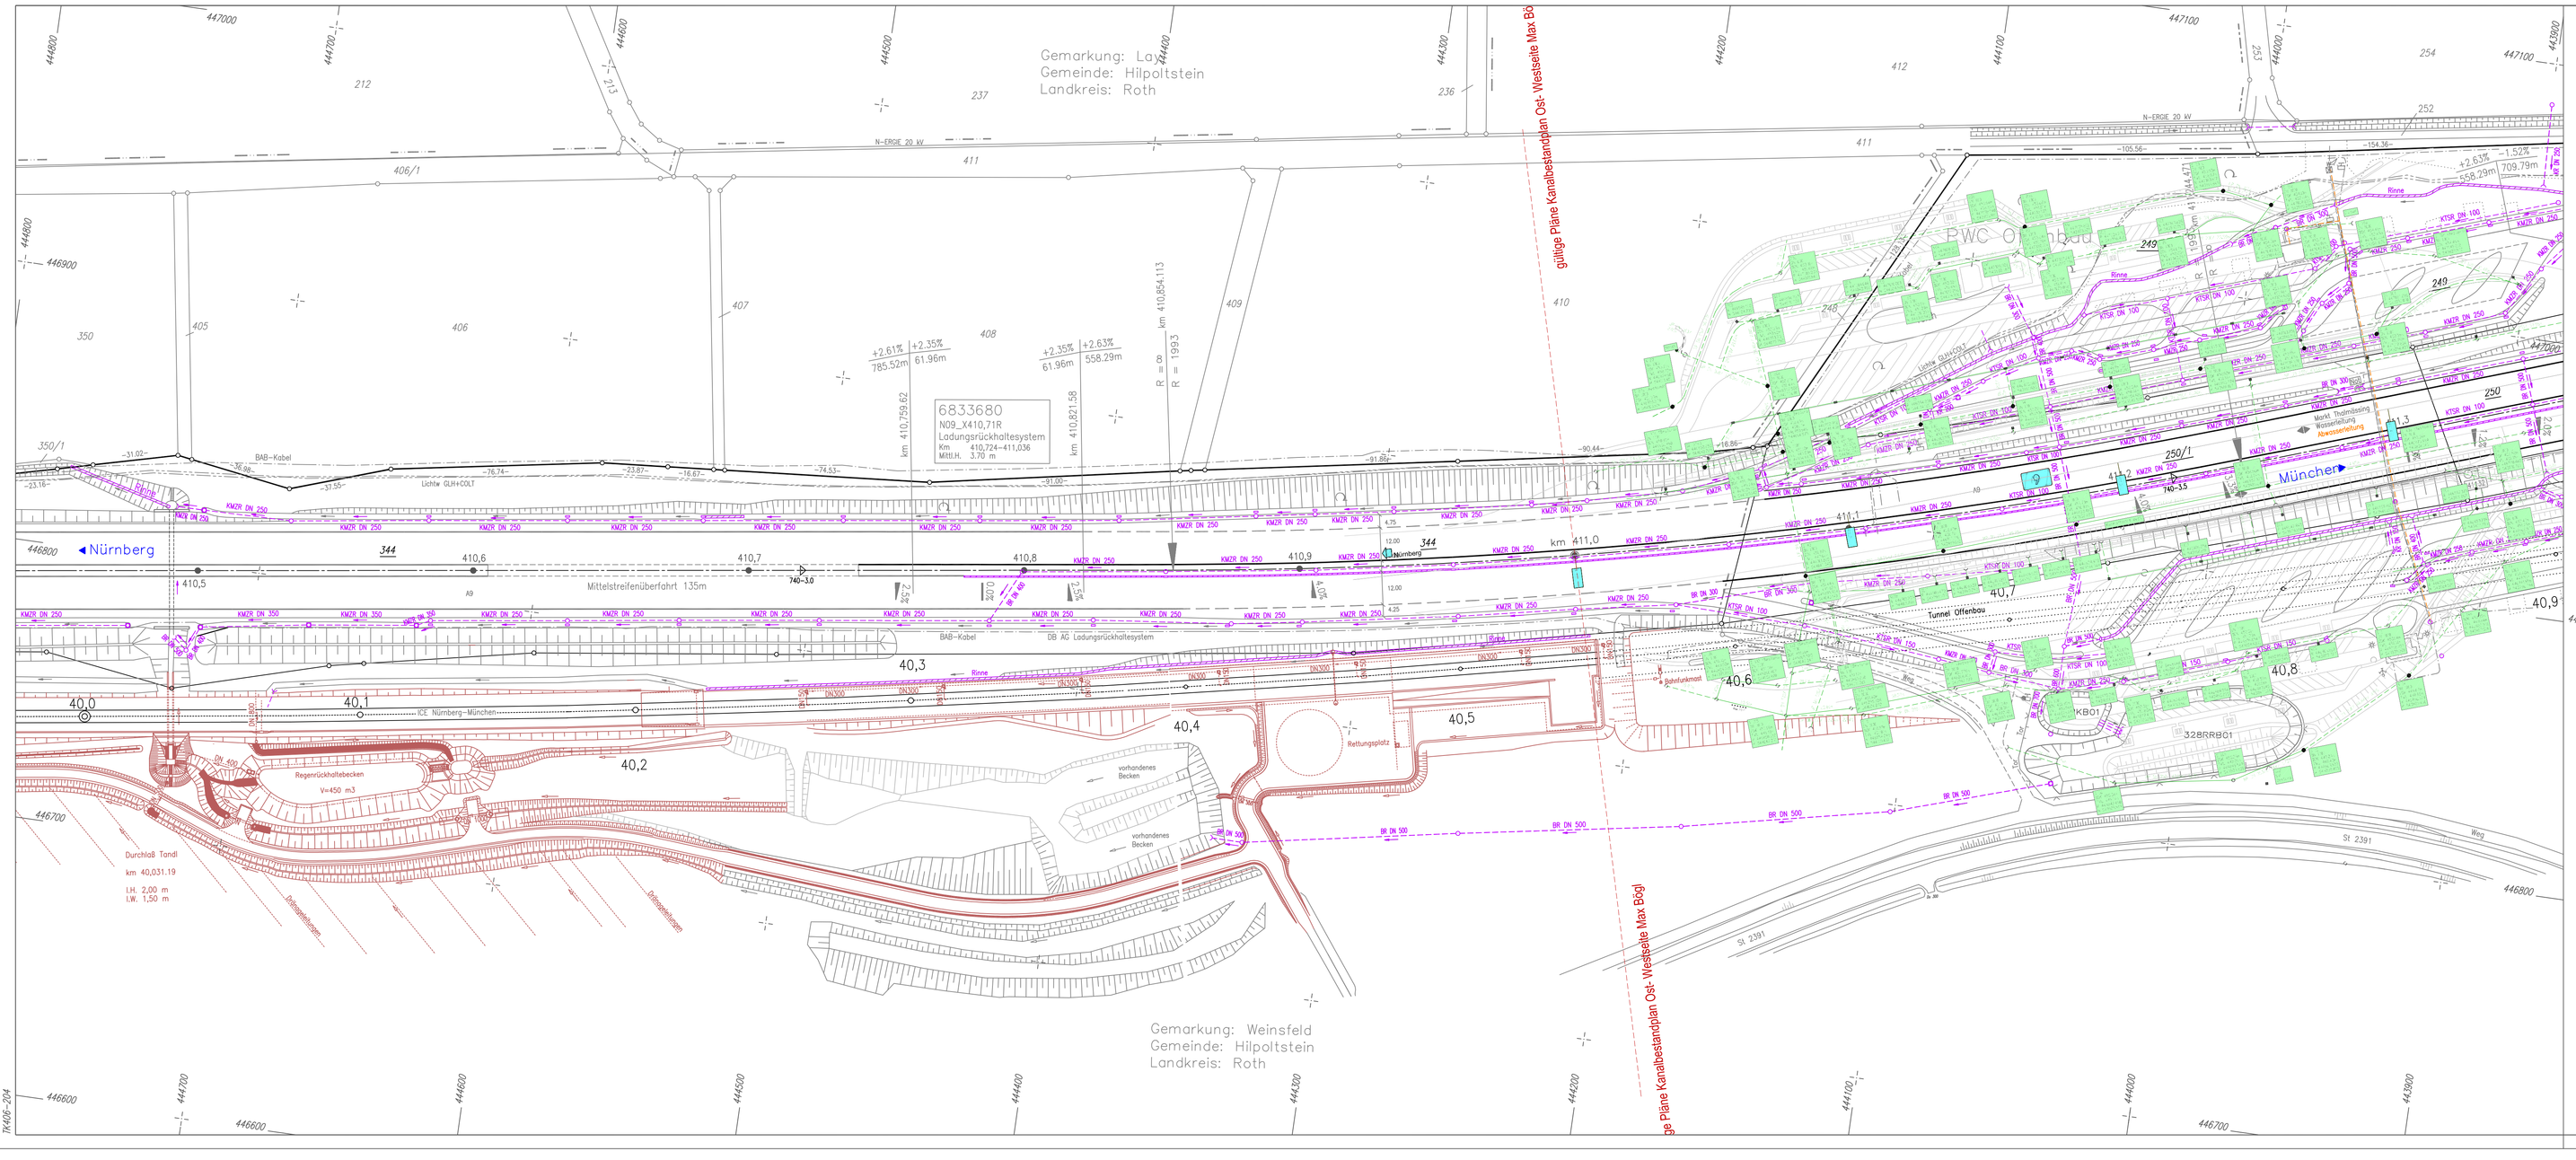

Die komplette Dokumentation der autobahneigenen Kabelanlagen sind im Sachgebiet Elektrotechnik abzufragen.

Im Bereich der ICE–Trasse Nürnberg – Ingolstadt wurden die Bestandspläne der ARGE Los Nord eingefügt !

Die Grenzen östlich der Autobahnachse entsprechen dem derzeitigen Bestand. Die Katastergrenzen westlich der Autobahnachse werden nach Vollzug der Flurbereinigung nachgetragen !

ZEICHENERKLÄRUNG:

- Grenze der BAB
- sonstige Grenze
- Gemarkungsgrenze
- Gemeindegrenze
- km 360,0 BAB–Achse mit Stationsbezeichnung
- 6833028 Netzknotenbezeichnung
- 740–6.0 Abschnitt mit Station
- BAB–Fahrbahnrand
- Verstärkungs– bzw. Beschleunigungsspur
- Mittelstreifenüberfahrt
- Lärmschutzwand
- Straßenrand
- Weg (unbefestigt)
- Böschung
- Wildschutzzaun
- Entwässerungsmulde
- Grabenachse
- Fernmeldekabel BAB
- N DN 125 Wasserleitung mit Dimensionierung
- G DN 300 Gasleitung mit Dimensionierung
- 20 kV Stromleitung mit Spannungsangabe
- Telekom
- Lichtwellenleiter
- Nutzungsartengrenze
- WSG 1/A,R... Wasserschutzgebiet
- 194/2 Flst.–Nummer (BAB)
- Grenzpunkt
- Schilderbrücke
- Notrufsäule
- Prüfschacht (rund)
- Prüfschacht (eckig)
- Muldeneinlaufschacht
- Straßeneinläkasten
- Kabelschrank
- Kabelschacht
- Stahlmasten
- Betonmast
- Rohrdurchlass
- Schlitzrinne/Bordrinne
- Betonschutzwand
- Gebäude mit Hausnr.
- Mischwald
- 313 Polygonpunkt
- 4.0% Fahrb.–Querneigung
- Fb.–Tiefpkt./–Hochpkt.
- 683366 Bauwerksnummer (KSB)
- N09_B406b Bauwerksname

Nr.	Art der Änderung	Datum	Name	gepr.
1	ab 411,100 bis 411,550 gültige Pläne Kanalbestandplan Ost– / Westseite Max Bögl	April 2016	Kiefer	

BAB A9 NÜRNBERG–MÜNCHEN

Entwässerungslageplan Nr. 204

von Betr.–Km 410,5 bis 411,3

Maßstab = 1 : 1000

	Datum	Vollzogen durch	B
bearbeitet	02.10	Ing.–Büro Lars Kustner 91235 Velden	
gezeichnet	02.10		
geprüft	06.10		
Reg.–Nr.			

Planbearbeitung:
Ing.–Büro Lars Kustner
91235 Velden
01.07.2010 Kustner

Autobahndirektion Nordbayern
Dienststelle Fürth
Tit. BOR