


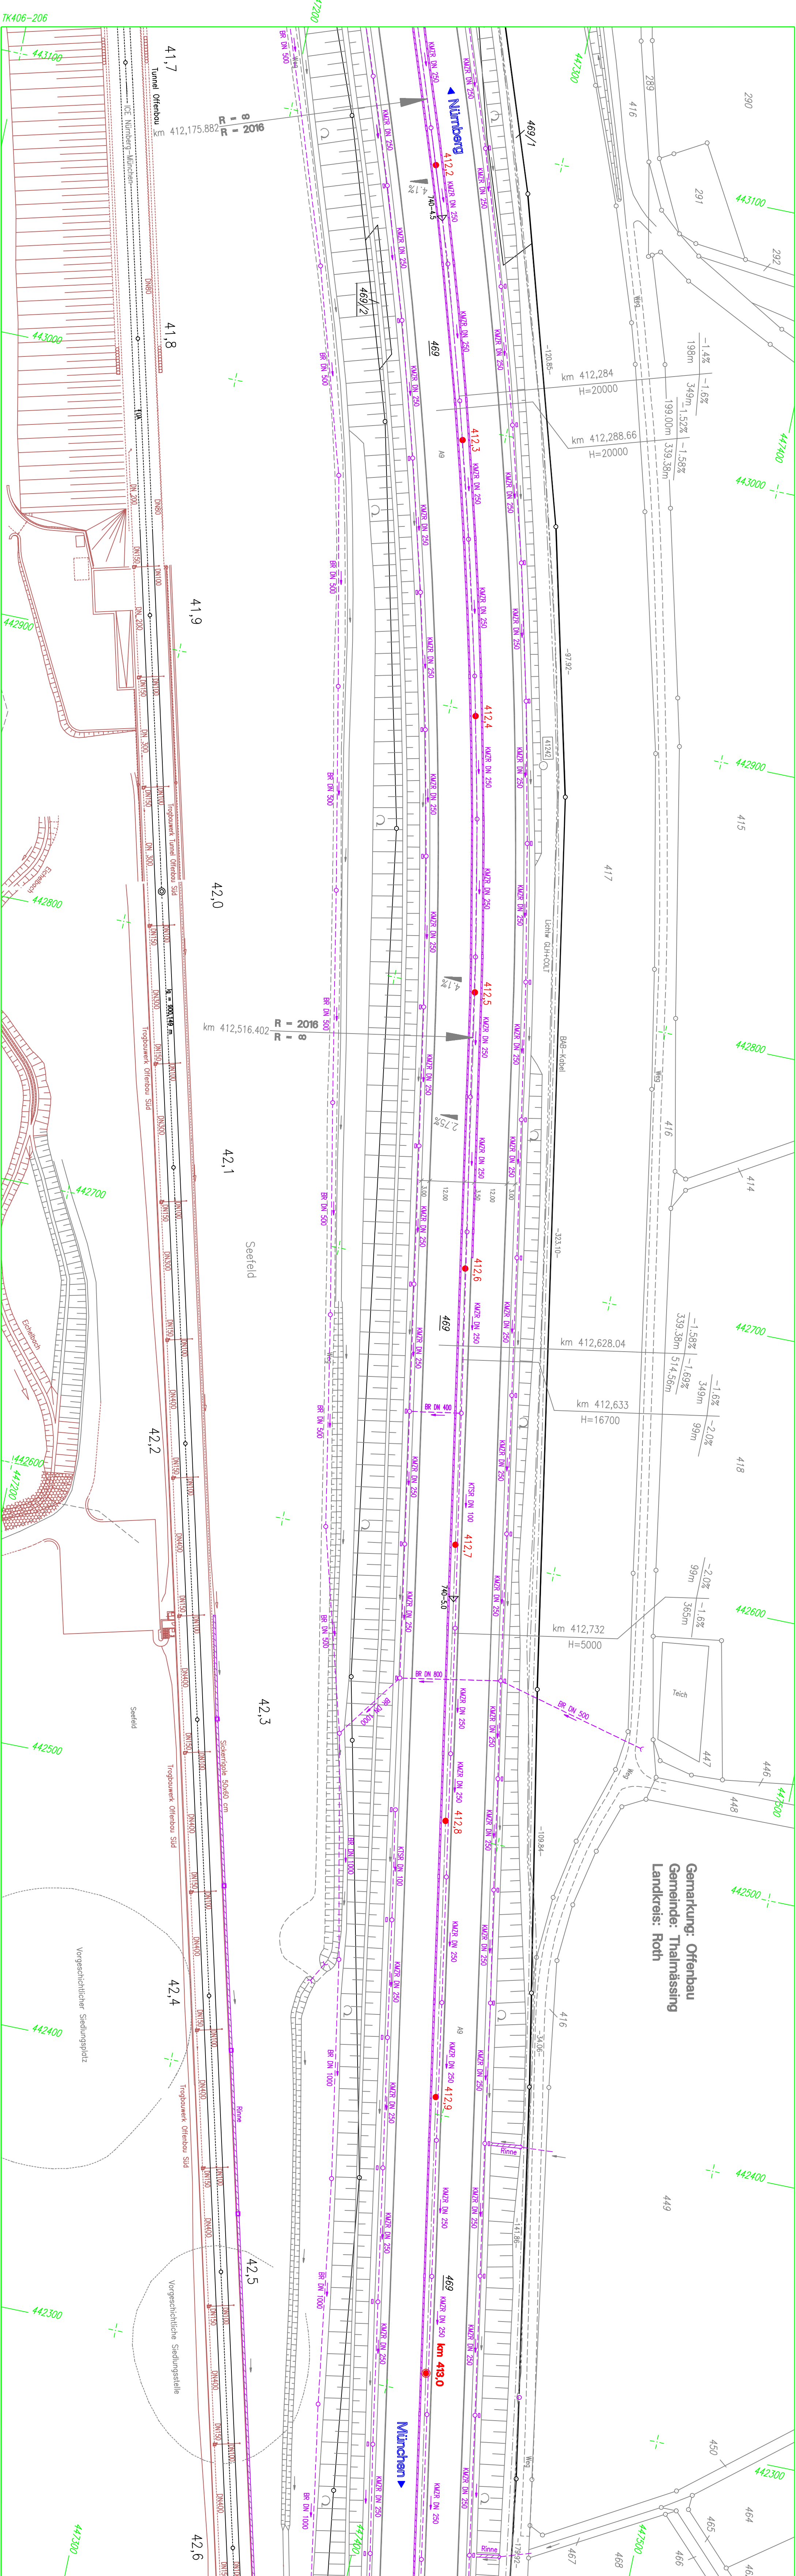

Die komplette Dokumentation der autohöhenrigen Kabelanlagen sind im Sachgebiet Elektrotechnik abzuliegen.

Im Bereich der ICE-Trasse Nürnberg – Ingolstadt wurden die Bestandspläne der ANGE Los Nord eingelegt !

Die Grenzen östlich der Autobahnabschnitte entsprechen den derzeitigen Bestand. Die Katastergrenzen zwischen der Auto- und Bahnabschnitten werden noch Vollzug der Fullerenung nachgetragen !

ZEICHENERKLÄRUNG:


194/2 Fot.-Nummer (BA)

Grenzpunkt

Schlüterpunkt

Netztabelle

Prüfzeichen (unf)

Prüfzeichen (abg)

Muldenabschleifbeschriftung

Strossenabschleifbeschriftung

Kabelschrank

Kabelschleife

Stahlfestpunkt

Betonmörtel

Röhrenschleife

Schlitzrinne/Bordrinne

Betonabschleifband

Gebäude mit Hausnr.

Mischweid

Polygraphpunkt

Farb-Querriegel

Rn-Tiefkoll-Hochkoll.

Bauwerksnummer (ASB)

Bauwerksnummer (ASB)

[illegible]