Schnitt C-C Bau-km 4+255.000 M 1:50

(gültig von Bau-km 4+185.711 bis 4+348.735)

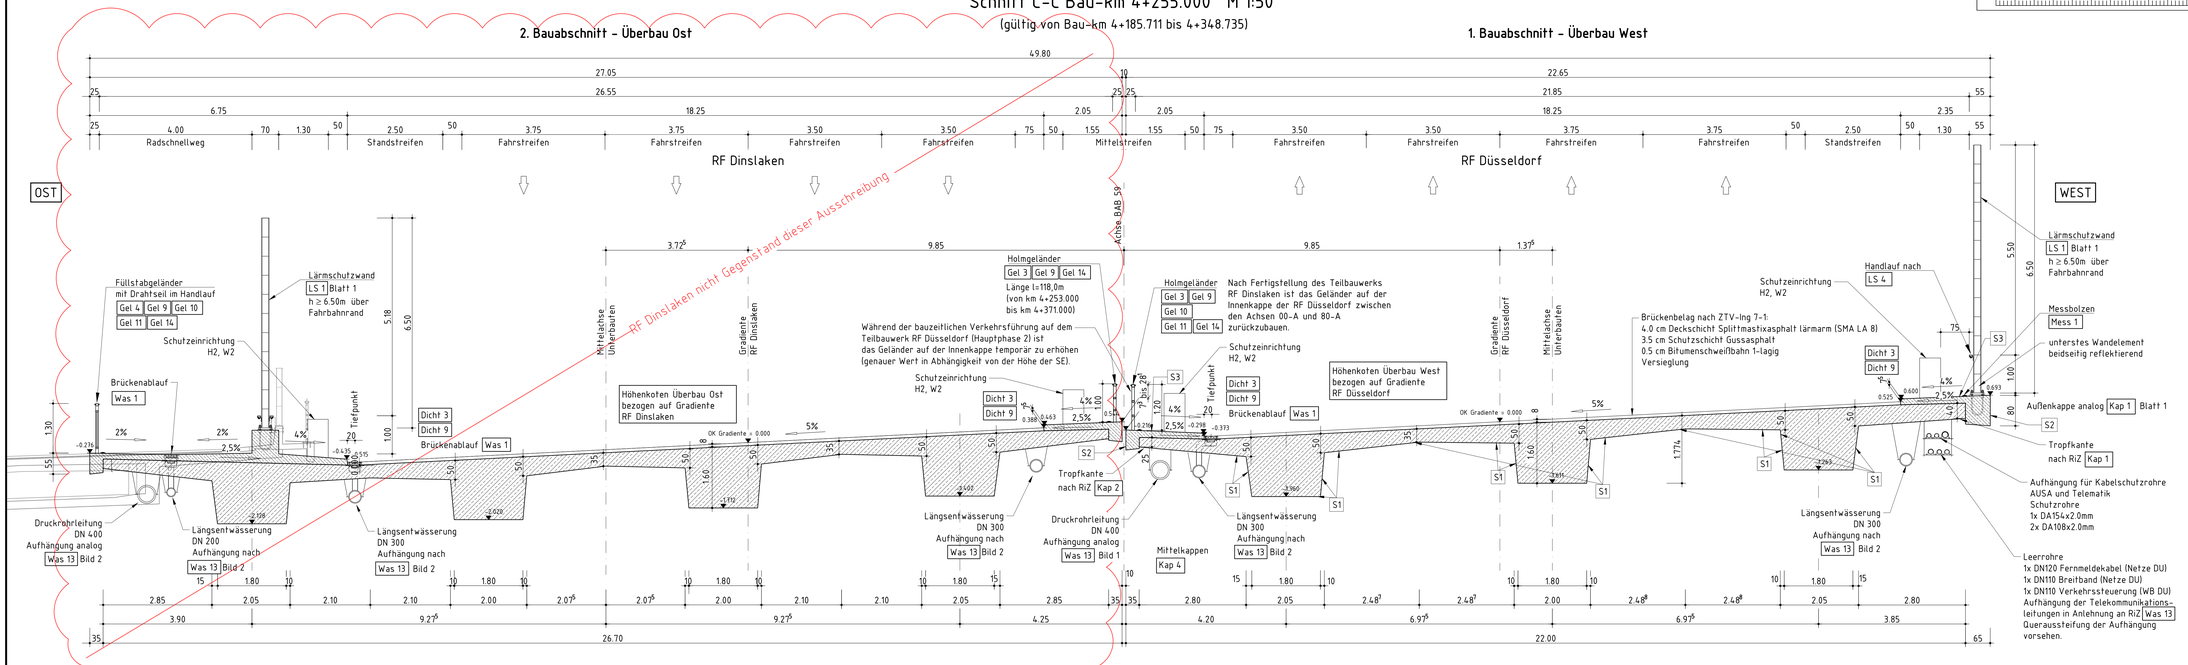

Schnitt D-D Bau-km 4+297.000 M 1:50

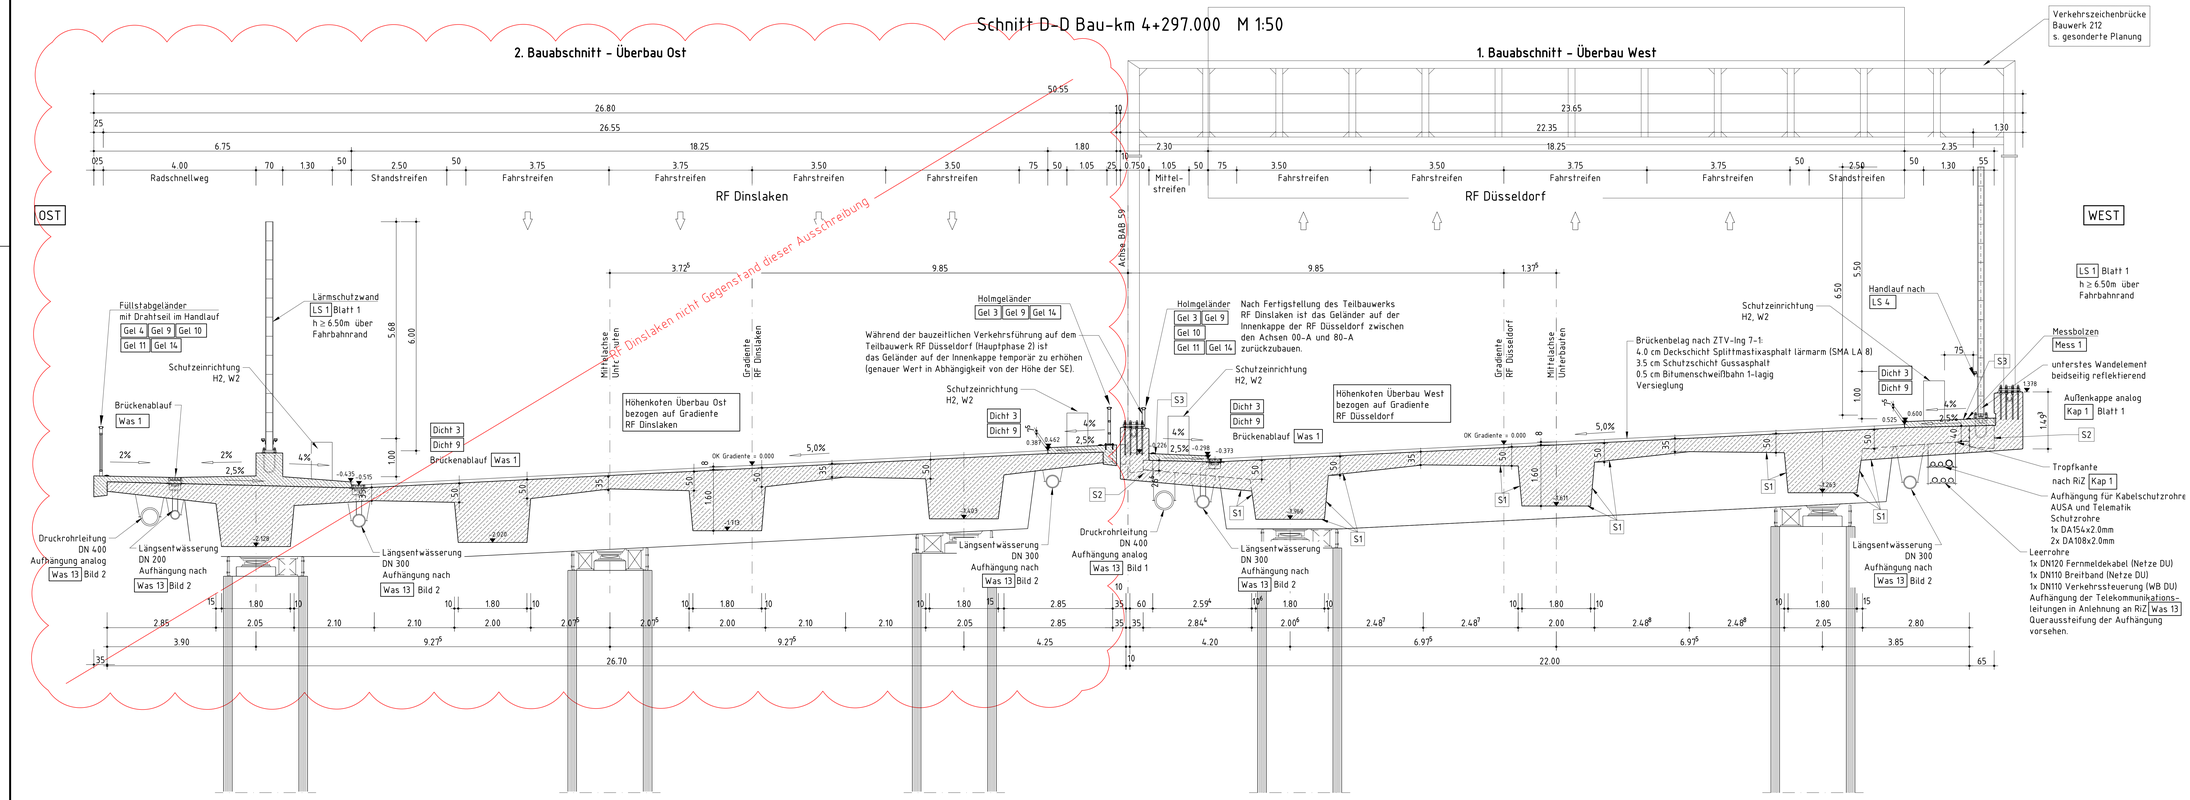

Zugehörige Pläne

Plan-Nr.	Inhalt
01	Grundriss, Längsschnitt, Ansicht
02	Querschnitte 1
03	Querschnitte 2
04	Draufsicht und Querschnitte Achse 110
05	Ansichten und Schnitte Widerlager Achse 00
06	Ansichten und Schnitte Pfeiler
07	Draufsicht und Längsschnitt Vorspannung Überbau West
08	Querschnitte Vorspannung Überbau West
09	Details Lärmschutzwand
10	Details Verkehrszeichenbrücke
11	Baugruben Teilbauwerk West
12	Baugrundlängsschnitt Teilbauwerk West
13	Draufsichten und Schnitte Hauptbauphasen A59
14	Bauablauf Phase 1.1 bis 1.3
15	Bauablauf Phase 1.4 bis 1.6
16	Bauablauf Phase 2.1 bis 2.3

Angaben Betonoberflächen

S1 **Überbau Außenflächen**
raue Brettschalung, parallel zur Gradiente A 59,
Stöße gleichmäßig versetzen, Bretter gleichen Querschnitts

S2 **Gesims**
glatte, saugende Schalungstafeln ohne Maserung,
einheitliche Tafellängen z.B. L = 2 m,
Fugen abkleben oder verkitten,
keine Schalungsanker im Gesimsbereich

S3 **Kappe Oberfläche**
Besenstrich senkrecht zur Gradiente der A 59

S4 **Unterbauten Außenflächen**
raue Brettschalung, vertikal, Stöße gleichmäßig
versetzen, Bretter gleichen Querschnitts

S5 **Unterbauten Außenflächen**
glatte, saugende Schalungstafeln ohne Maserung,
Fugen abkleben oder verkitten,
Schalungstafeln parallel zur Gradiente,
keine Schalungsanker in Schaltfläche

S6 **Unterbauten Außenflächen**
glatte, saugende Schalungstafeln ohne Maserung,
Fugen abkleben oder verkitten,
Schalungstafeln horizontal bzw. vertikal,
keine Schalungsanker in Schaltfläche

Alle sichtbaren Kanten sind mittels Dreikantleisten 1.5/1.5 cm zu brechen.

Endgültige Abmessungen nach statischen, konstruktiven und wirtschaftlichen Erfordernissen!

Im Plan angegebene Kilometer sind Bau-km

Entwurfsbearbeitung:	Projekt-Nr.:	160820.40	
		Datum	Zeichen
	Bearb.:	03.2025	Dohmen
	Gez.:	03.2025	Steube.
	Gepr.:	03.2025	Liphardt

Geändert	Datum	Gez.	Geprüft
a			
b			
c			
d			

Die Autobahn Rheinland — Anlage 02.01.02

Streckenbezeichnung: 6-streifiger Ausbau von südlich AK Duisburg bis AS Duisburg-Marxloh
Straßenklasse und Nr.: A 59
Gemarkung: Duisburg

Unterlage:
Blatt - Nr.:
Projekt - Nr.: A.07705.00

Bauwerk/Baumaßnahme:
BW35A – Berliner Brücke Stadtparkbrücke
Betriebs-km 11+804.760 (Bau-km 4+208.660)

	Datum	Zeichen
Bearb.:		
Gez.:		
Gepr.:		

Plandarstellung:
Schnitt C-C Bau-km 4+255.000
Schnitt D-D Bau-km 4+297.000

ASB-Nr.: 4506-525A
Bauwerksplan
Maßstab: 1:50

Aufgestellt:
Essen, den .....
Die Autobahn GmbH des Bundes
Niederlassung Rheinland
Hatzper Straße 34, 45149 Essen
Im Auftrag .....

Geprüft:
Krefeld, den .....
Die Autobahn GmbH des Bundes
Niederlassung Rheinland
Willy-Brandt-Platz 2, 47805 Krefeld
Im Auftrag .....

Gesehen:

Gesehen:

Genehmigt:
Krefeld, den .....
Die Autobahn GmbH des Bundes
Niederlassung Rheinland
Willy-Brandt-Platz 2, 47805 Krefeld
In Vertretung .....

Nur für die Ausschreibung gültig