




Schnitt A-A
M 1:100

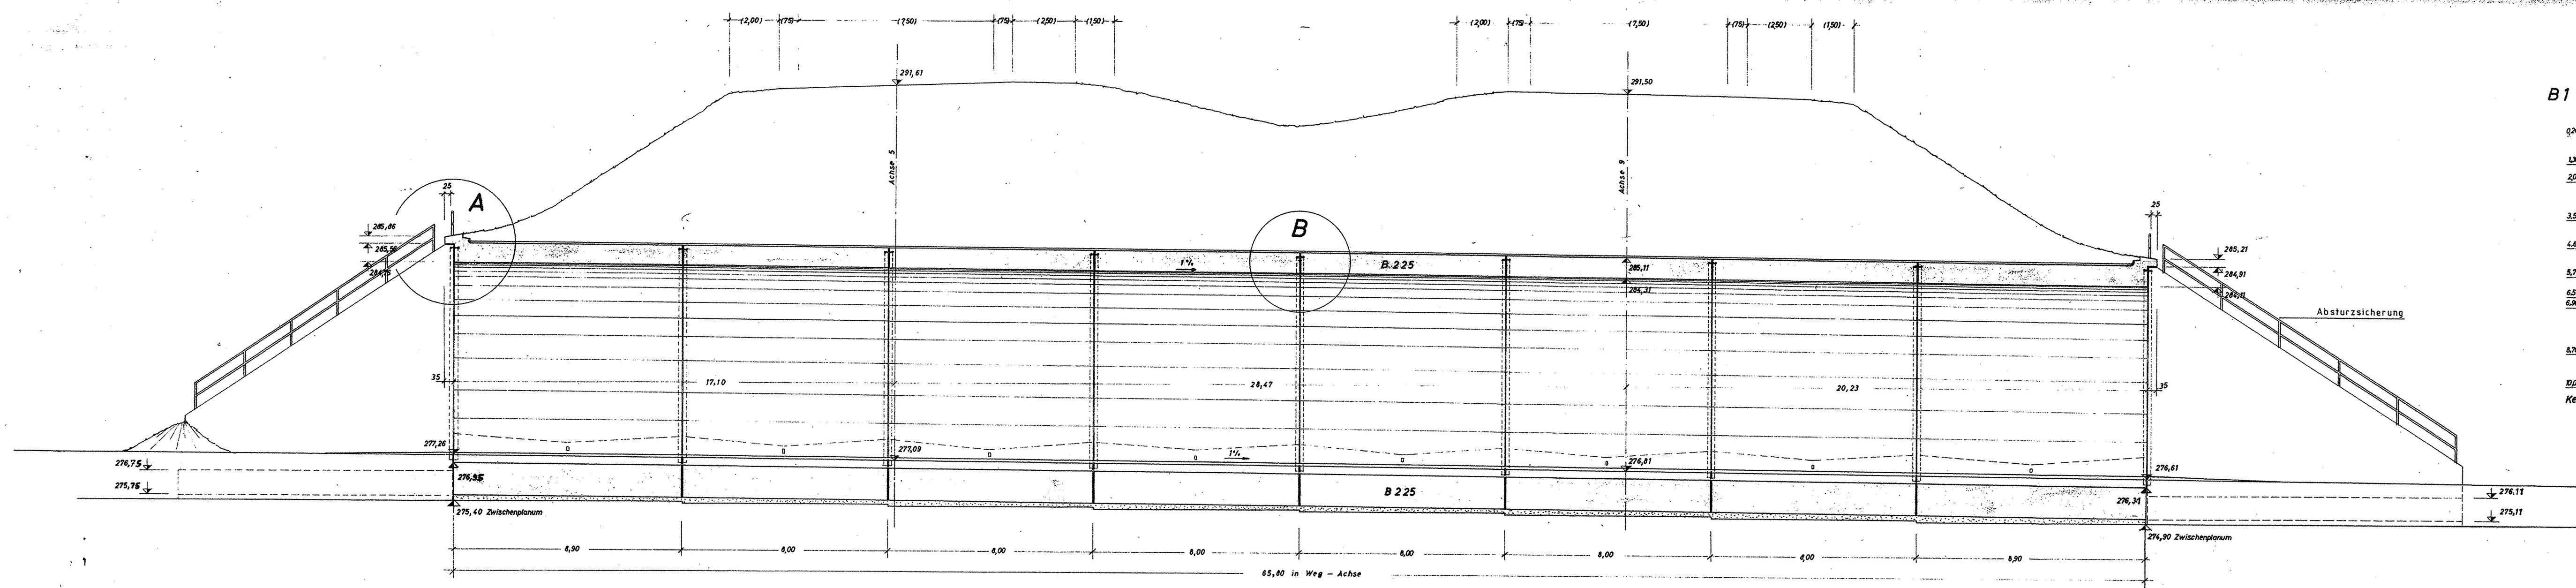

Ansicht von Norden
M 1:100

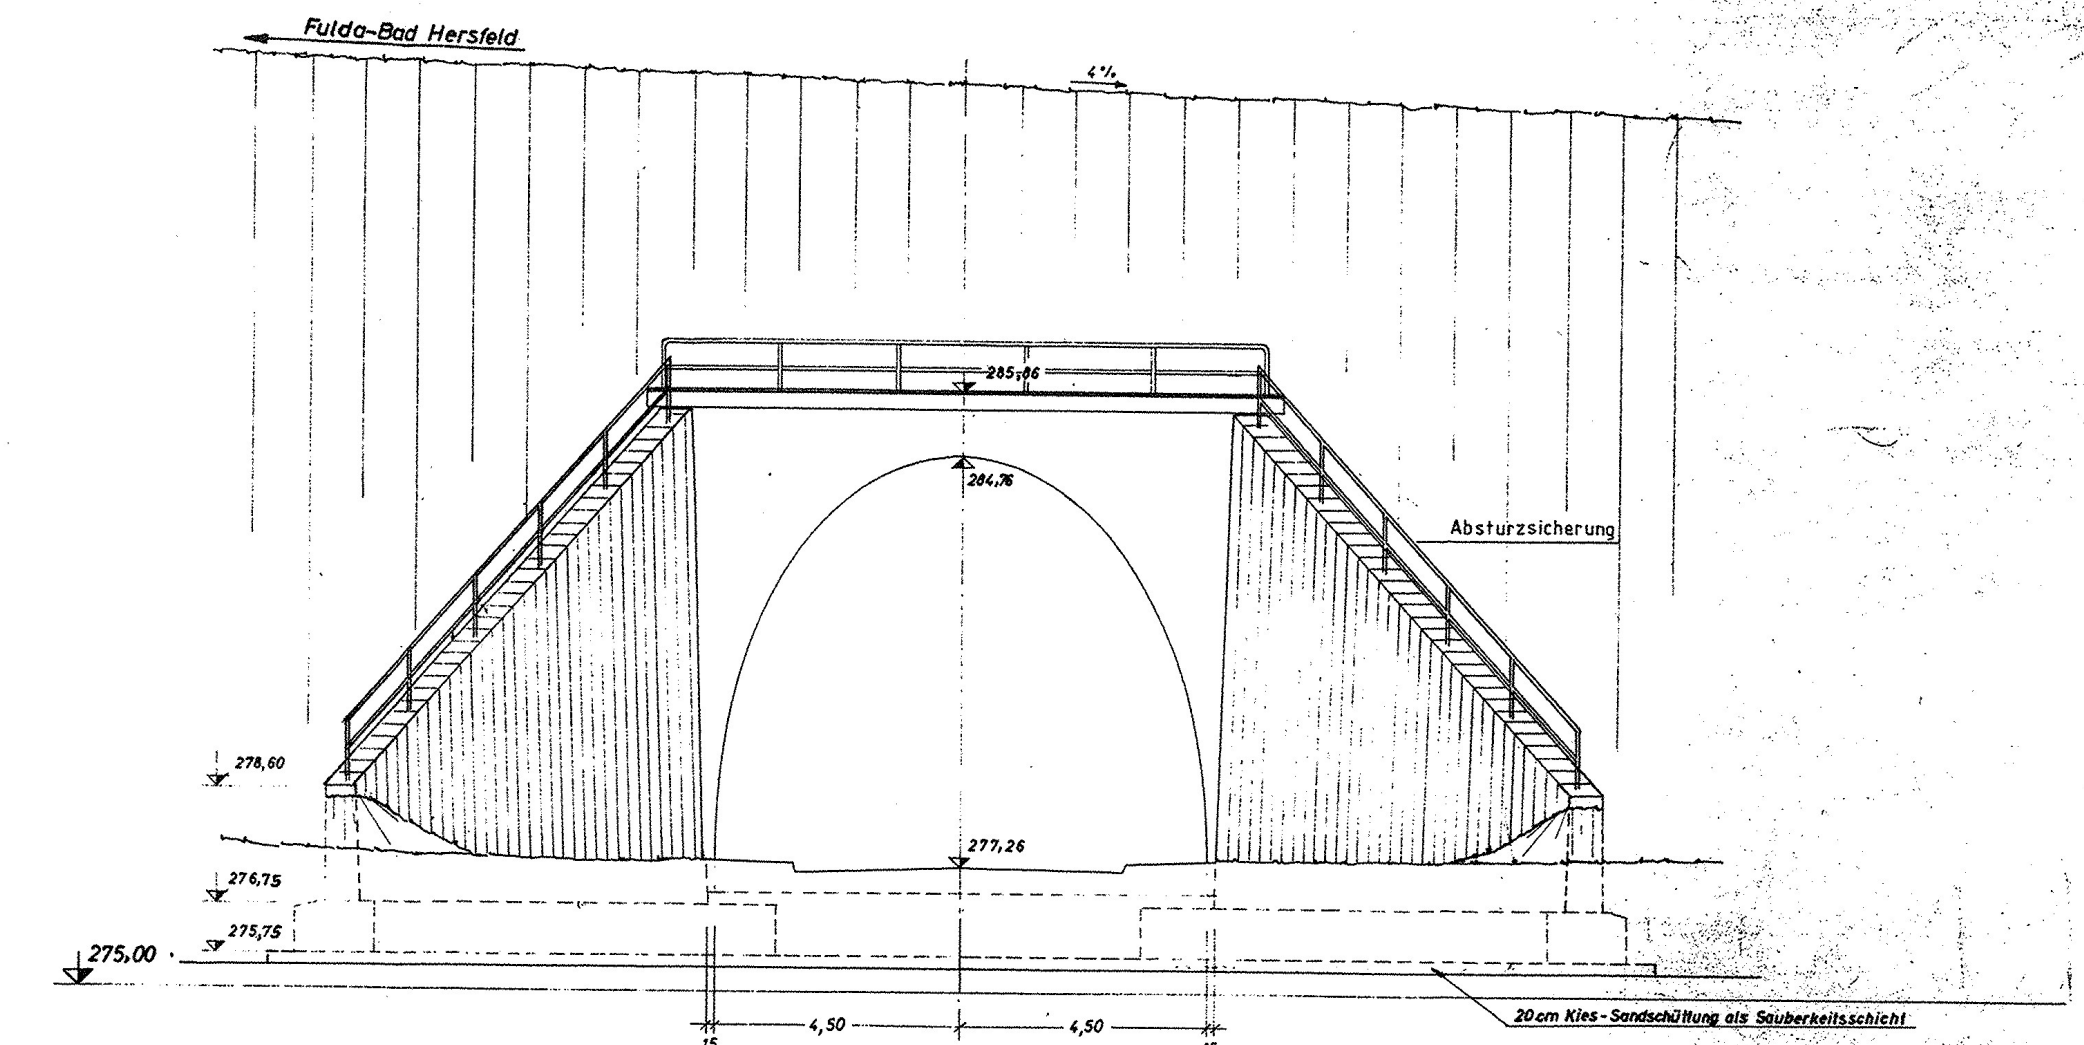

Ansicht von Süden
M 1:100

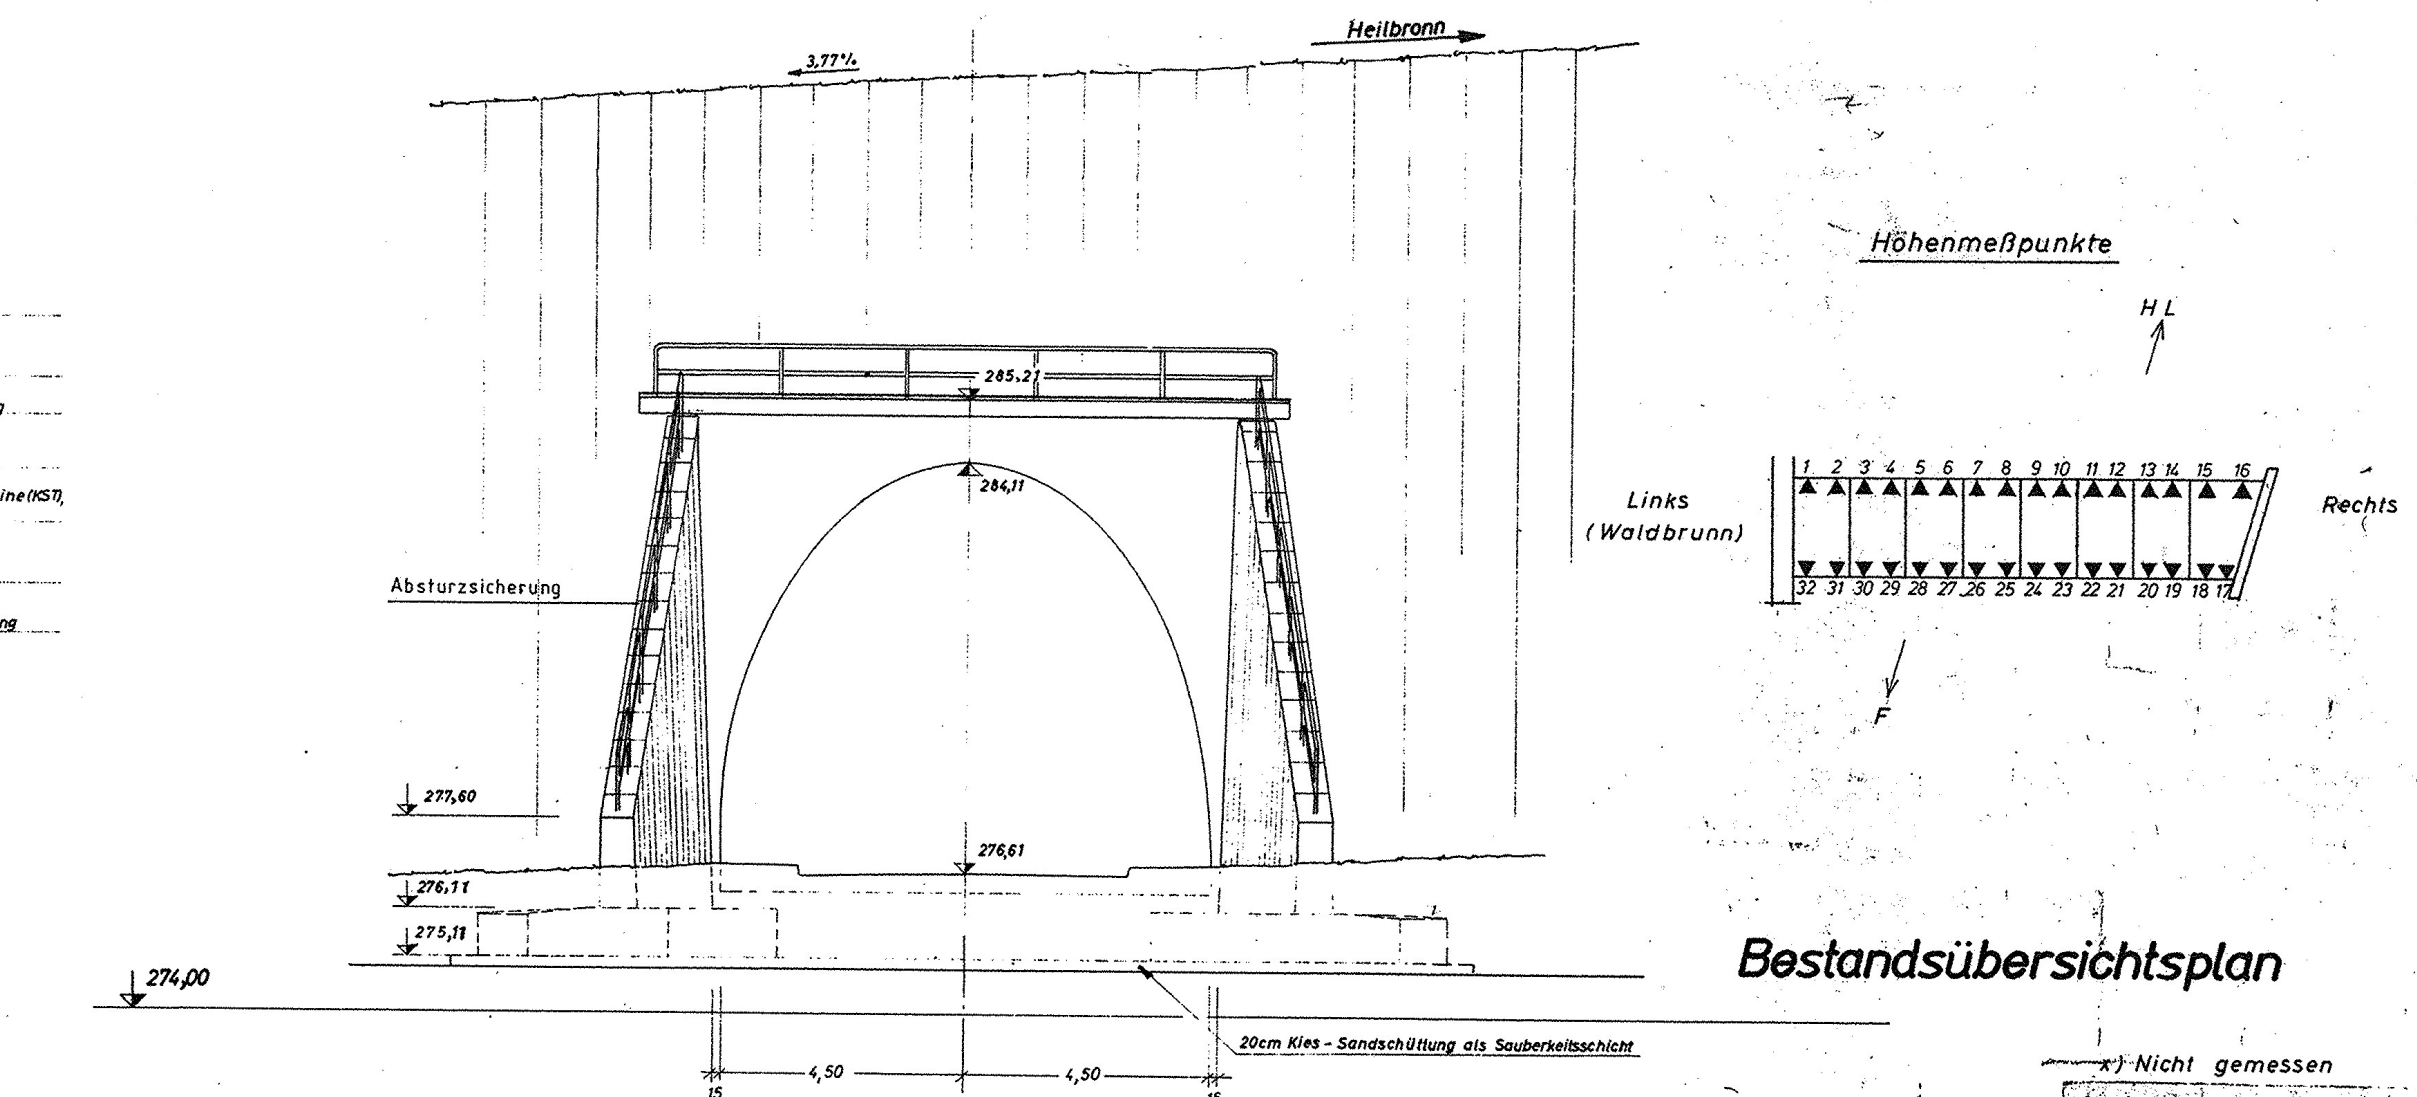


Bestandsübersichtsplan

*) Nicht gemessen



Draufsicht
M 1:100

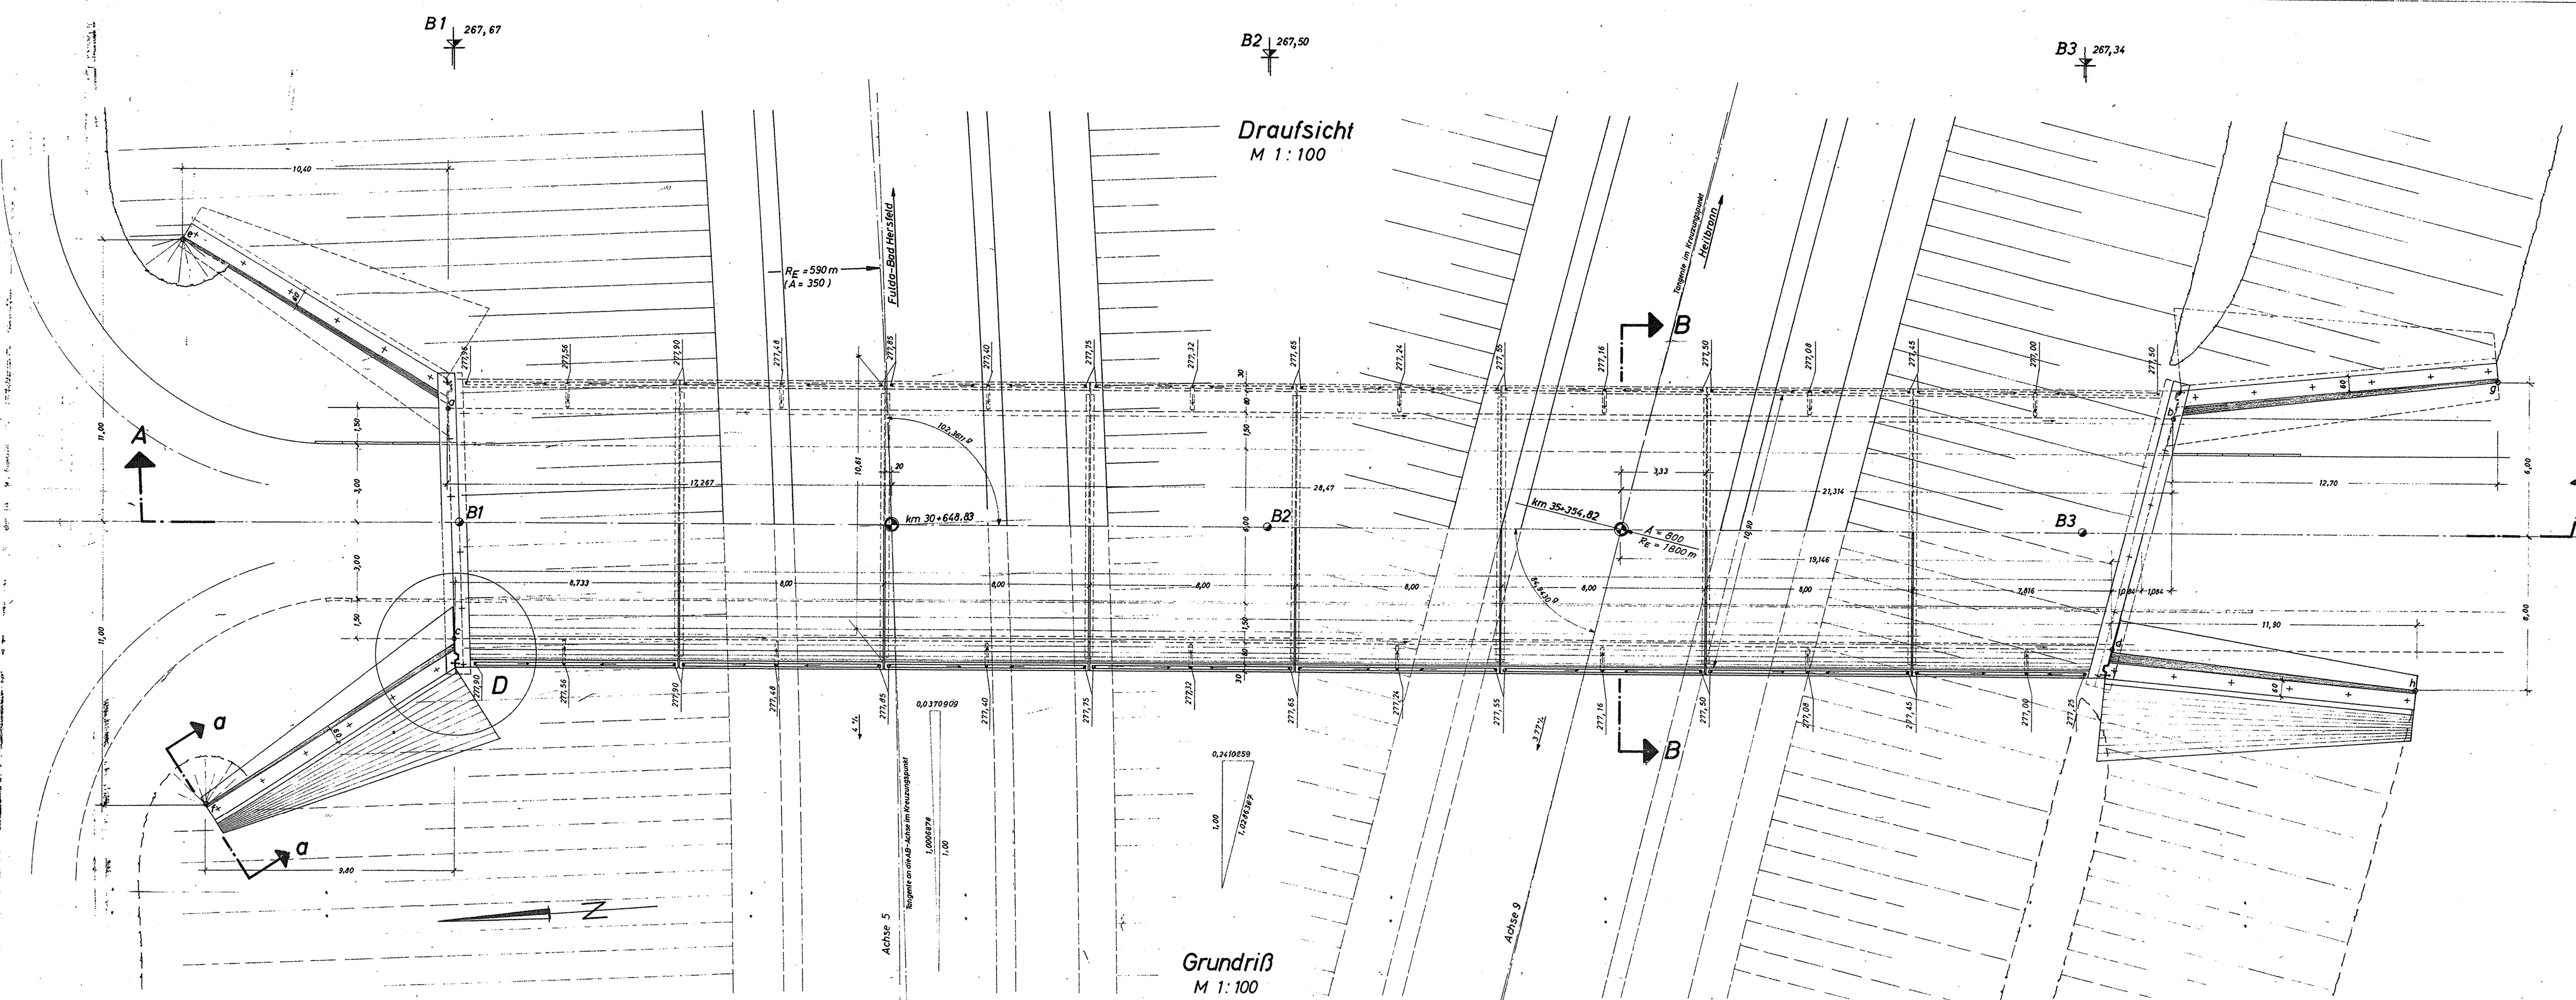

Grundriß
M 1:100

Schnitt B-B
M 1:100

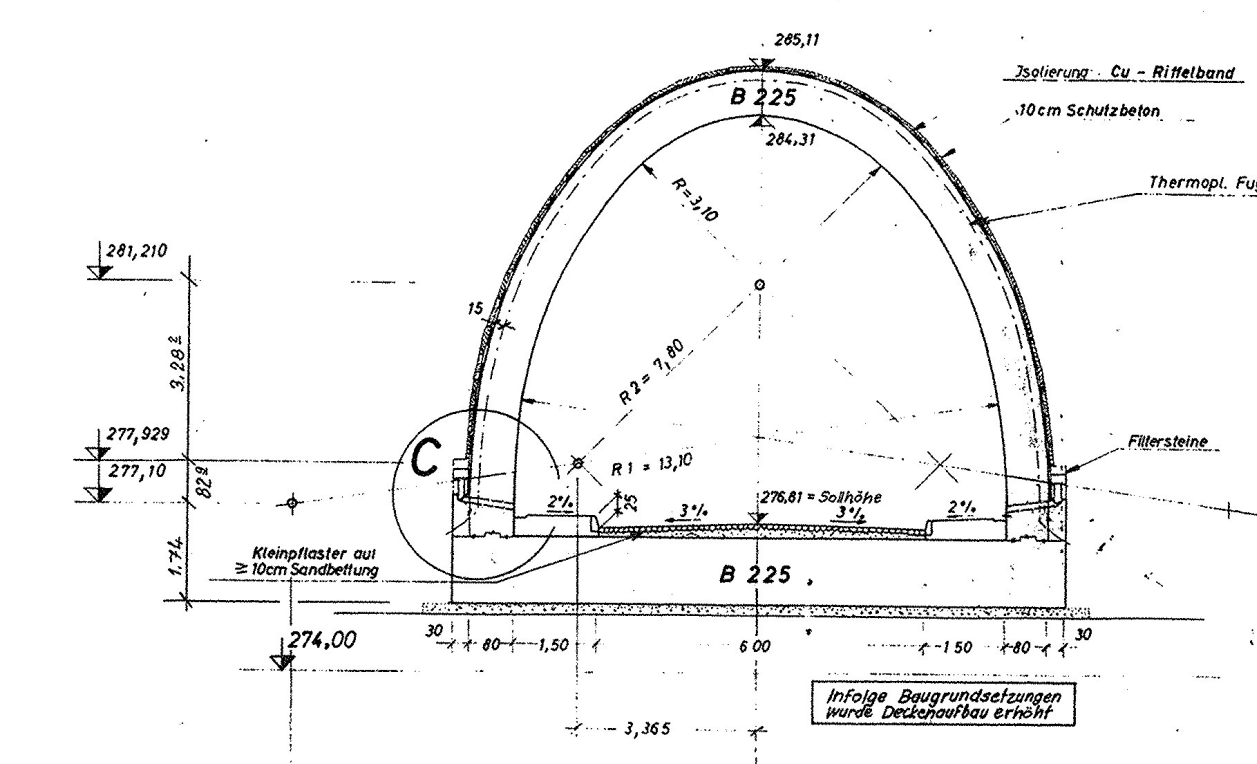

Benutzungen:
Der Autobahn AS liegt im Bereich des Bauwerks in einer Links-Hotstelle A=350 und einer Kuppenausrundung R=1.000m.
Der Autobahn A9 - liegt im Bereich des Bauwerks in einer Rechts-Hotstelle A=300 und einer Steigung von 3,37%.
Die unterführte Forststraße ist im Bereich des Bauwerks gerade und hat ein Längsgefälle von 1%.
Die Punkte a-g sind Abzählpunkte des aufgeführten Höhenwerks.

Details siehe Plan B


Gelesen: Nürnberg des 5.10.76		Der Leiter:	
Bauwerksüberw. - End-Herstellung - Hellwirth			
BW 451d		Bau-Nr. 85-2a	
Forststraßen-Unterführung		4378 S 481 Plan-A	