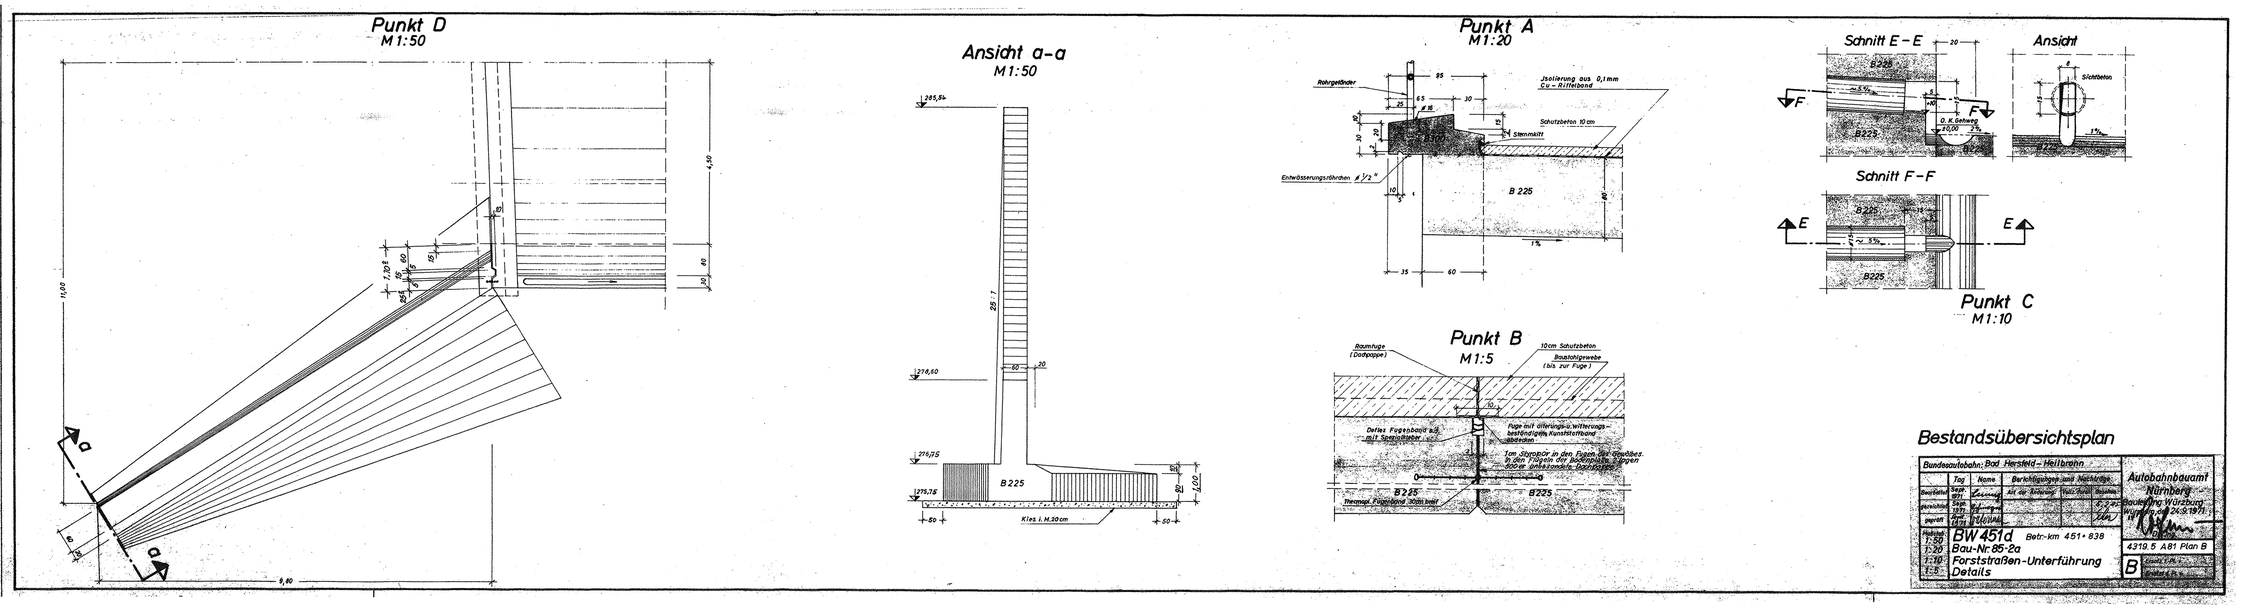
Punkt D
M 1:50
Ansicht a-a
M 1:50
Punkt A
M 1:20
Rohrgeländer
Isolierung aus 0,1 mm Cu-Riffelband
Schutzbeton 10 cm
Stemmkitt
Entwässerungsröhrchen ø 1/2"
B 225
Schnitt E-E
Ansicht
Sichtbeton
Schnitt F-F
Punkt C
M 1:10
Punkt B
M 1:5
Raumfuge (Dachpappe)
10cm Schutzbeton
Bauabfgrenze (bis zur Fuge)
Dehnf. Fugenbahn aus mit Spezialbeton
Fuge mit alterungs- u. witterungsbeständigem Kunststoffband abdecken
Im Stoßbär in den Fugen des Daches in den Flächen der Bauwerkes, sind die Anschlüsse Dachpappe
B225
Bestandsübersichtsplan
Bundesautobahn: Bad Hersfeld - Heilbronn
Autobahnbauamt Nürnberg
Bauleitung Würzburg
BW 451d
Betr.-km 451+838
Bau-Nr. 85-2a
Forststraßen-Unterführung
Details
4319.5 A81 Plan B
B