

Lagefestpunktbeschreibung



Lagebeschreibung

Niederlassung NO der Autobahn GmbH
An der Autobahn 111, 16540 Stolpe
Vermessungsbolzen auf Hochbord

angefertigt:


Die Autobahn GmbH
des deutschen Bundes
Niederlassung NO - Stolpe
Abteilung A4 - Vermessung

Punktnummer: **1001**

Vermarktungsart: Vermessungsbolzen (Nagel)

Bezugssystem Höhe	DHHN 92: 38,897	Bezugssystem Lage ETRS 89 UTM 33	Rechtswert: 3381324,450	Kilometrierung
	DHHN 2016: 38,894		Hochwert: 5834090,173	

Einmessung:

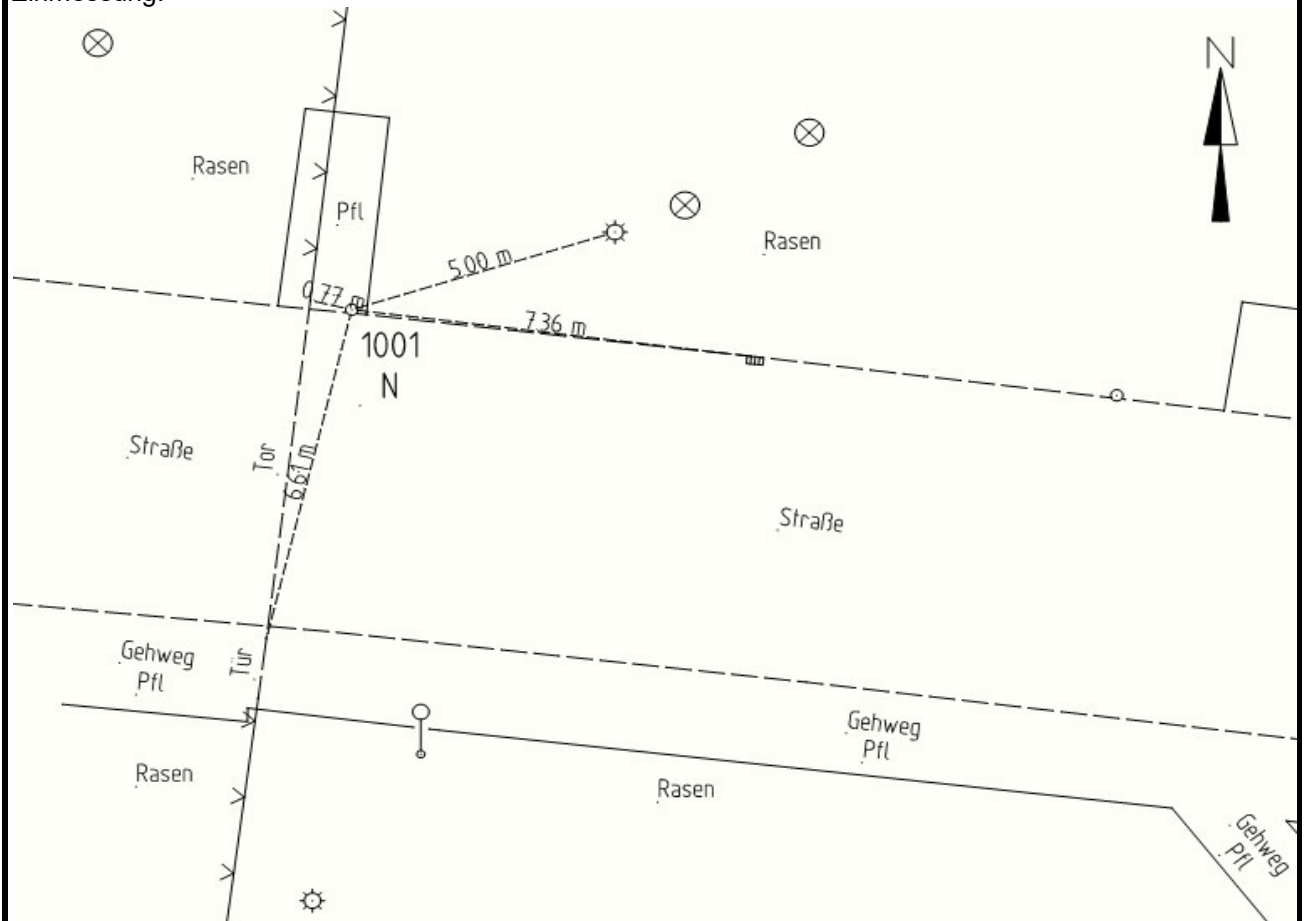

Übersichtsbild:



Nahaufnahme:



Messung	Ergänzung	Bemerkung:
durch: [redacted]	durch:	
Datum: [redacted]	Datum:	