



Längsschnitt (A) - Rückhaltebecken 48-3L

links von BAB - km 48+925 - km 48+995
Beckeninhalt: $\approx 2400 \text{ m}^3$
M.d.L. = 1:500; M.d.H. = 1:50

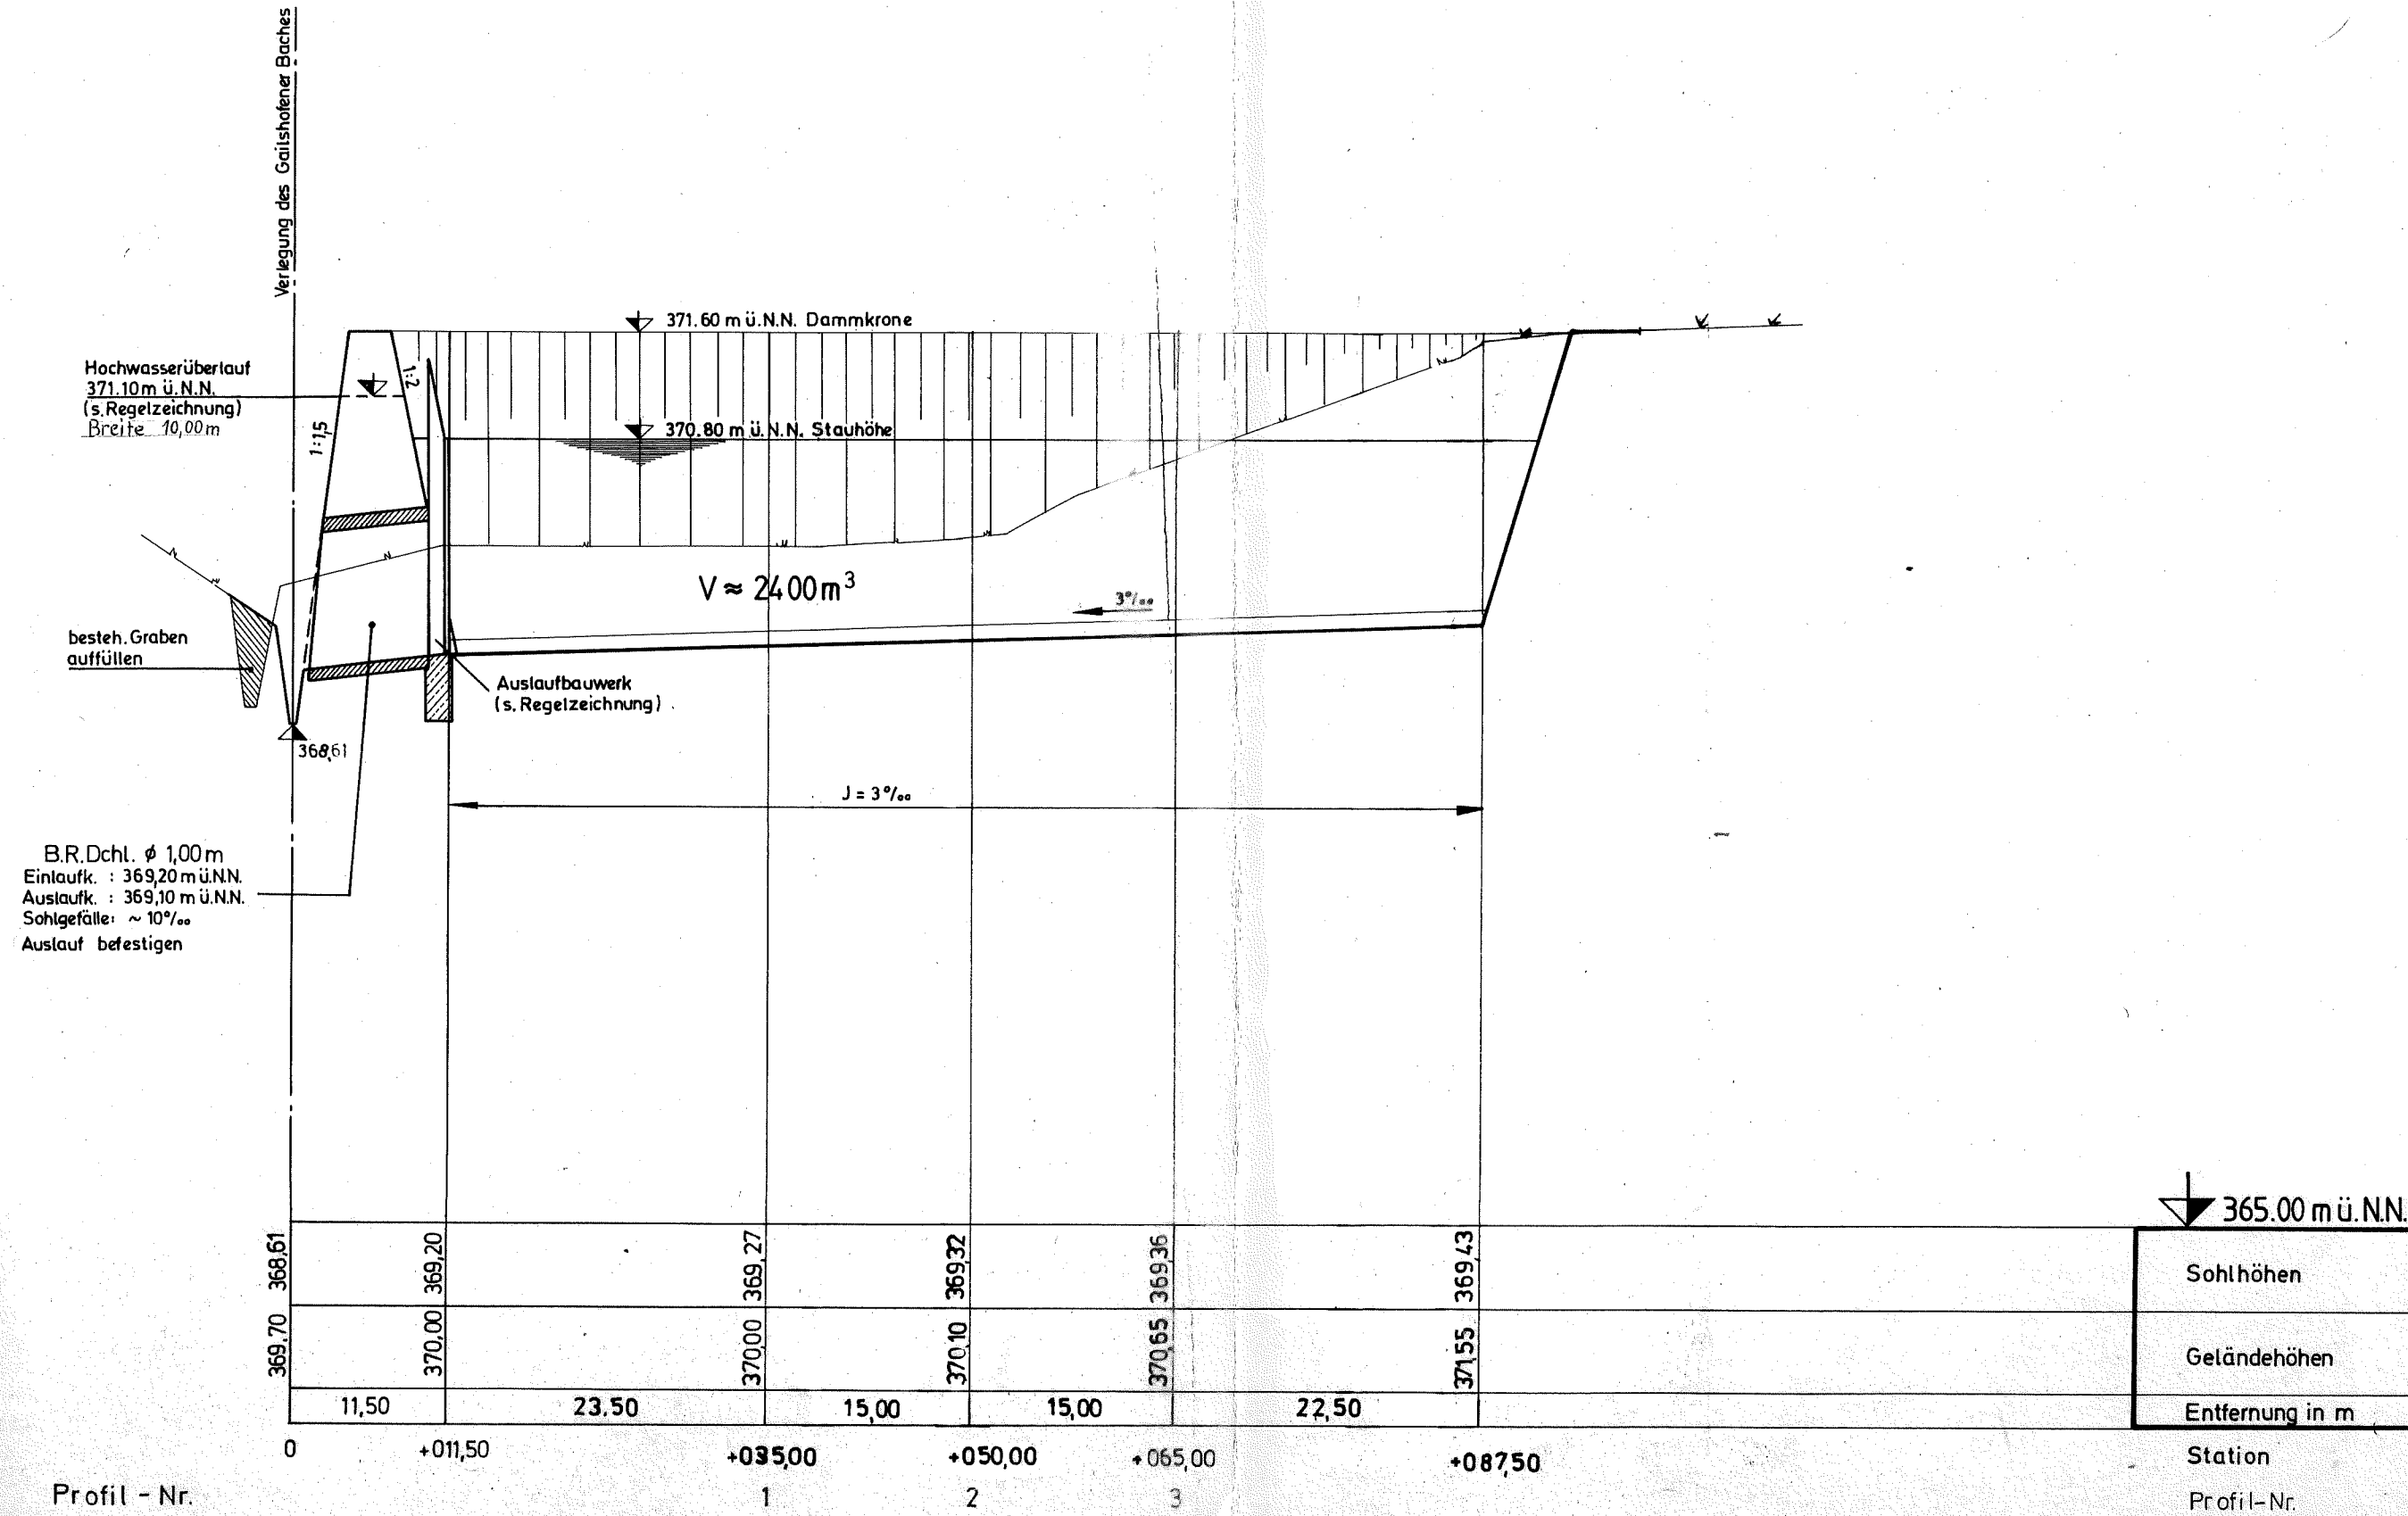

Längsschnitt (B) - Rückhaltebecken 48-3L

links von BAB - km 48+925 - km 48+995
Beckeninhalt: $\approx 2400 \text{ m}^3$
M.d.L. = 1:500; M.d.H. = 1:50

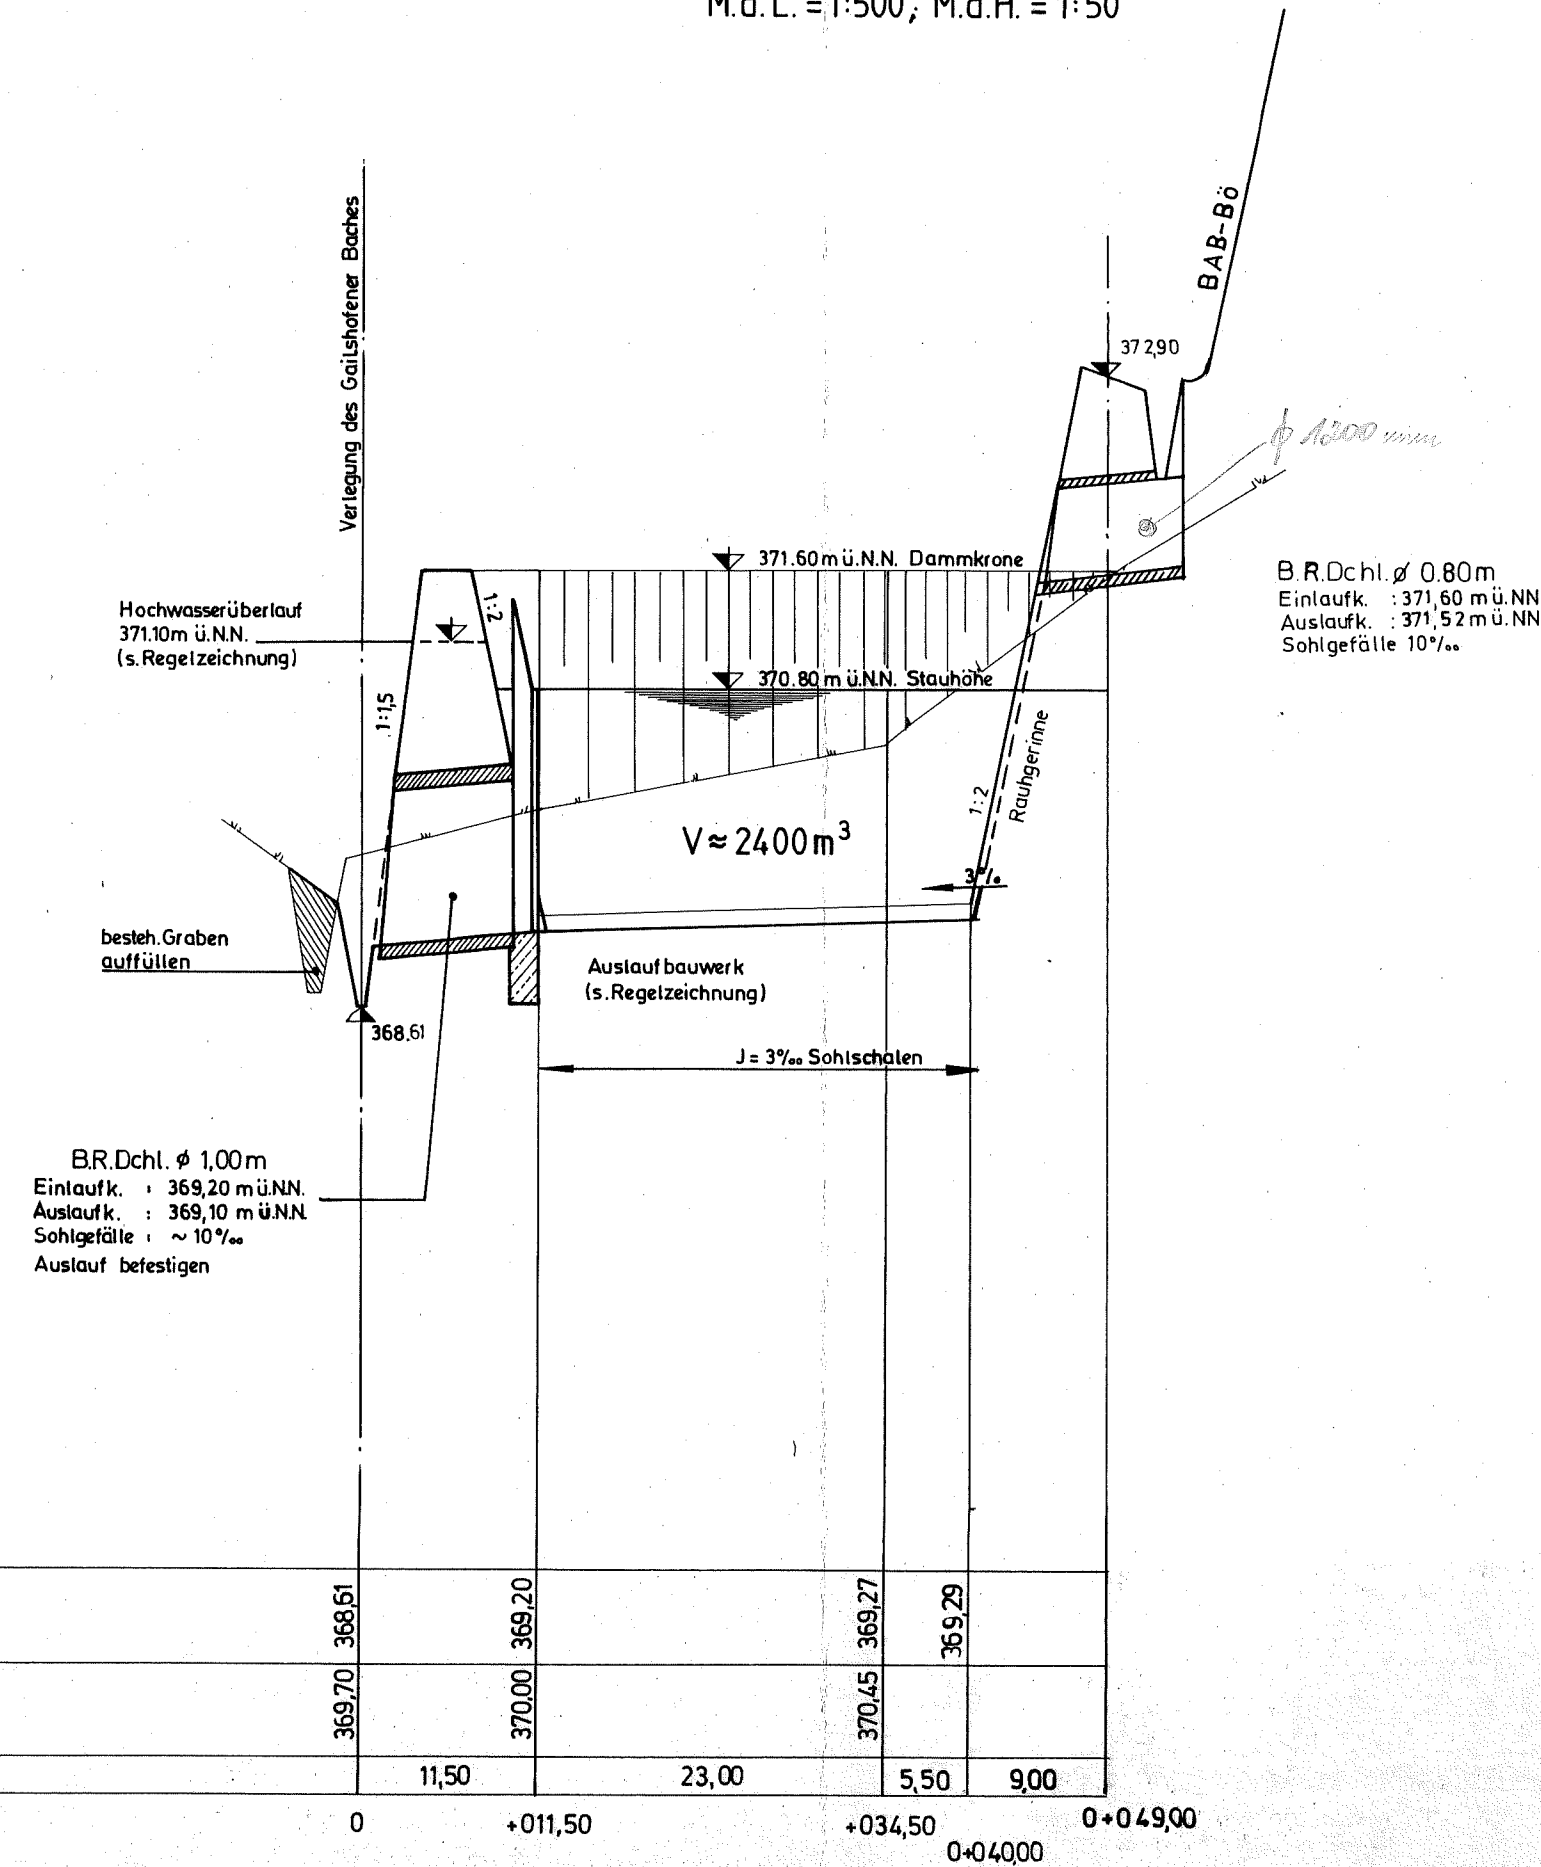

Deckblatt zu Anlage: 4.3 D
Blatt: 4

NACH PLANFESTSTELLUNGSBESCHLUSS

vom 29. März 1984

ERGÄNZT UND BERICHTIGT.

Autobahndirektion Nordbayern

Nürnberg, den 5. April 1984

Dez. 5 : i.A. gez. Bös

Deckblatt:

Straßenbauverwaltung: Freistaat Bayern		Anlage: 4.3 D	
BAB A7 Würzburg - Ulm		Blatt Nr.: 4	
Erg. Planfeststellung		bearbeitet	August 82
Abschnitt: Gollhofen - Langensteinach		gezeichnet	Sept. 82
Rückhaltebecken 48-3L		geprüft	
li.v. BAB-km 48+925 - BAB-km 48+995		Reg. Nr.	
Los: E/A7-6		Längsschnitt A	
Aufgestellt: Autobahndirektion Nordbayern		Längsschnitt B	
Nürnberg, den 15. Juni 1983		Mafstab: 1:500 / 50	
Längsschnitt (A) u. (B)			