Ausbildung des Hochwasserüberlaufs bei einem Erddamm

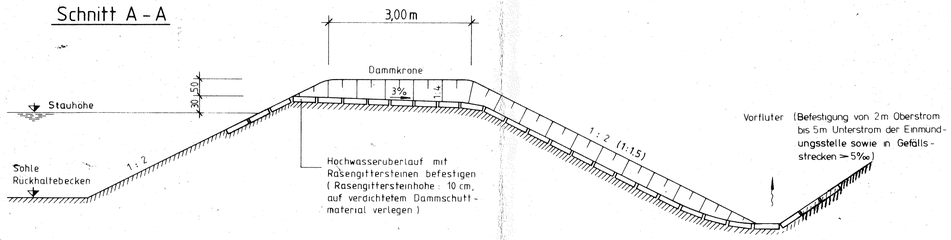

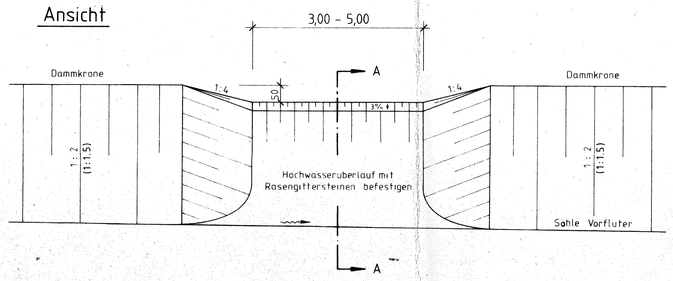

Ausbildung des Hochwasserüberlaufs bei Feldwegführung auf der Dammkrone

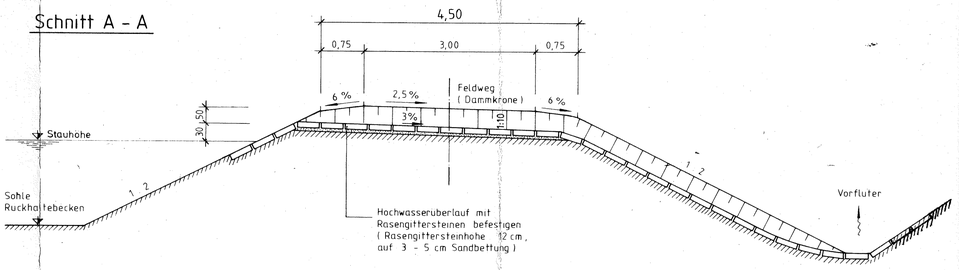

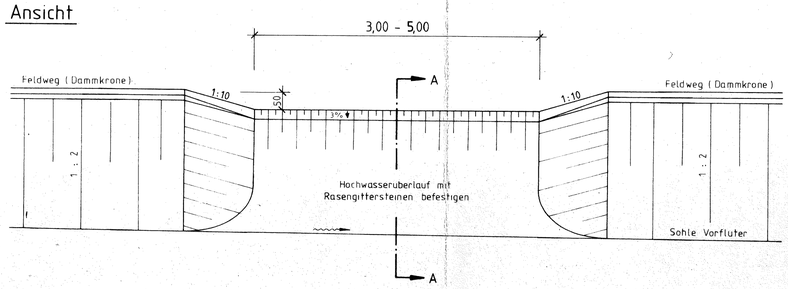

NACH PLANFESTSTELLUNGSBESCHLUSS
vom 29. März 1984
ERGÄNZT UND BERICHTIGT.
Autobahndirektion Nordbayern
Nürnberg, den 5. April 1984 Dez. 5 : i.A. gez. Bös

Straßenbauverwaltung: Freistaat Bayern		Anlage: 5.1	
BAB A7 Würzburg - Ulm		Blatt Nr.:	
		Datum	Zeichen
Erg. Planfeststellung	bearbeitet	Juni 1980	
	gezeichnet	Juli 1980	
Abschnitt: Gollhofen-Rothenburg o.d.T.	geprüft	Okt. 1982	
Rückhaltebecken	Reg. Nr.		
von Bau-km 47+000 bis Bau-km 56+800	Regelzeichnung Hochwasserüberlauf		
Los: E/A7-6	Maßstab 1 : 50		
Aufgestellt: Autobahndirektion Nordbayern			
Nürnberg, den 15.10.1982 i.A.:			

Art der Änderung	Vollzug.	Gesehen