


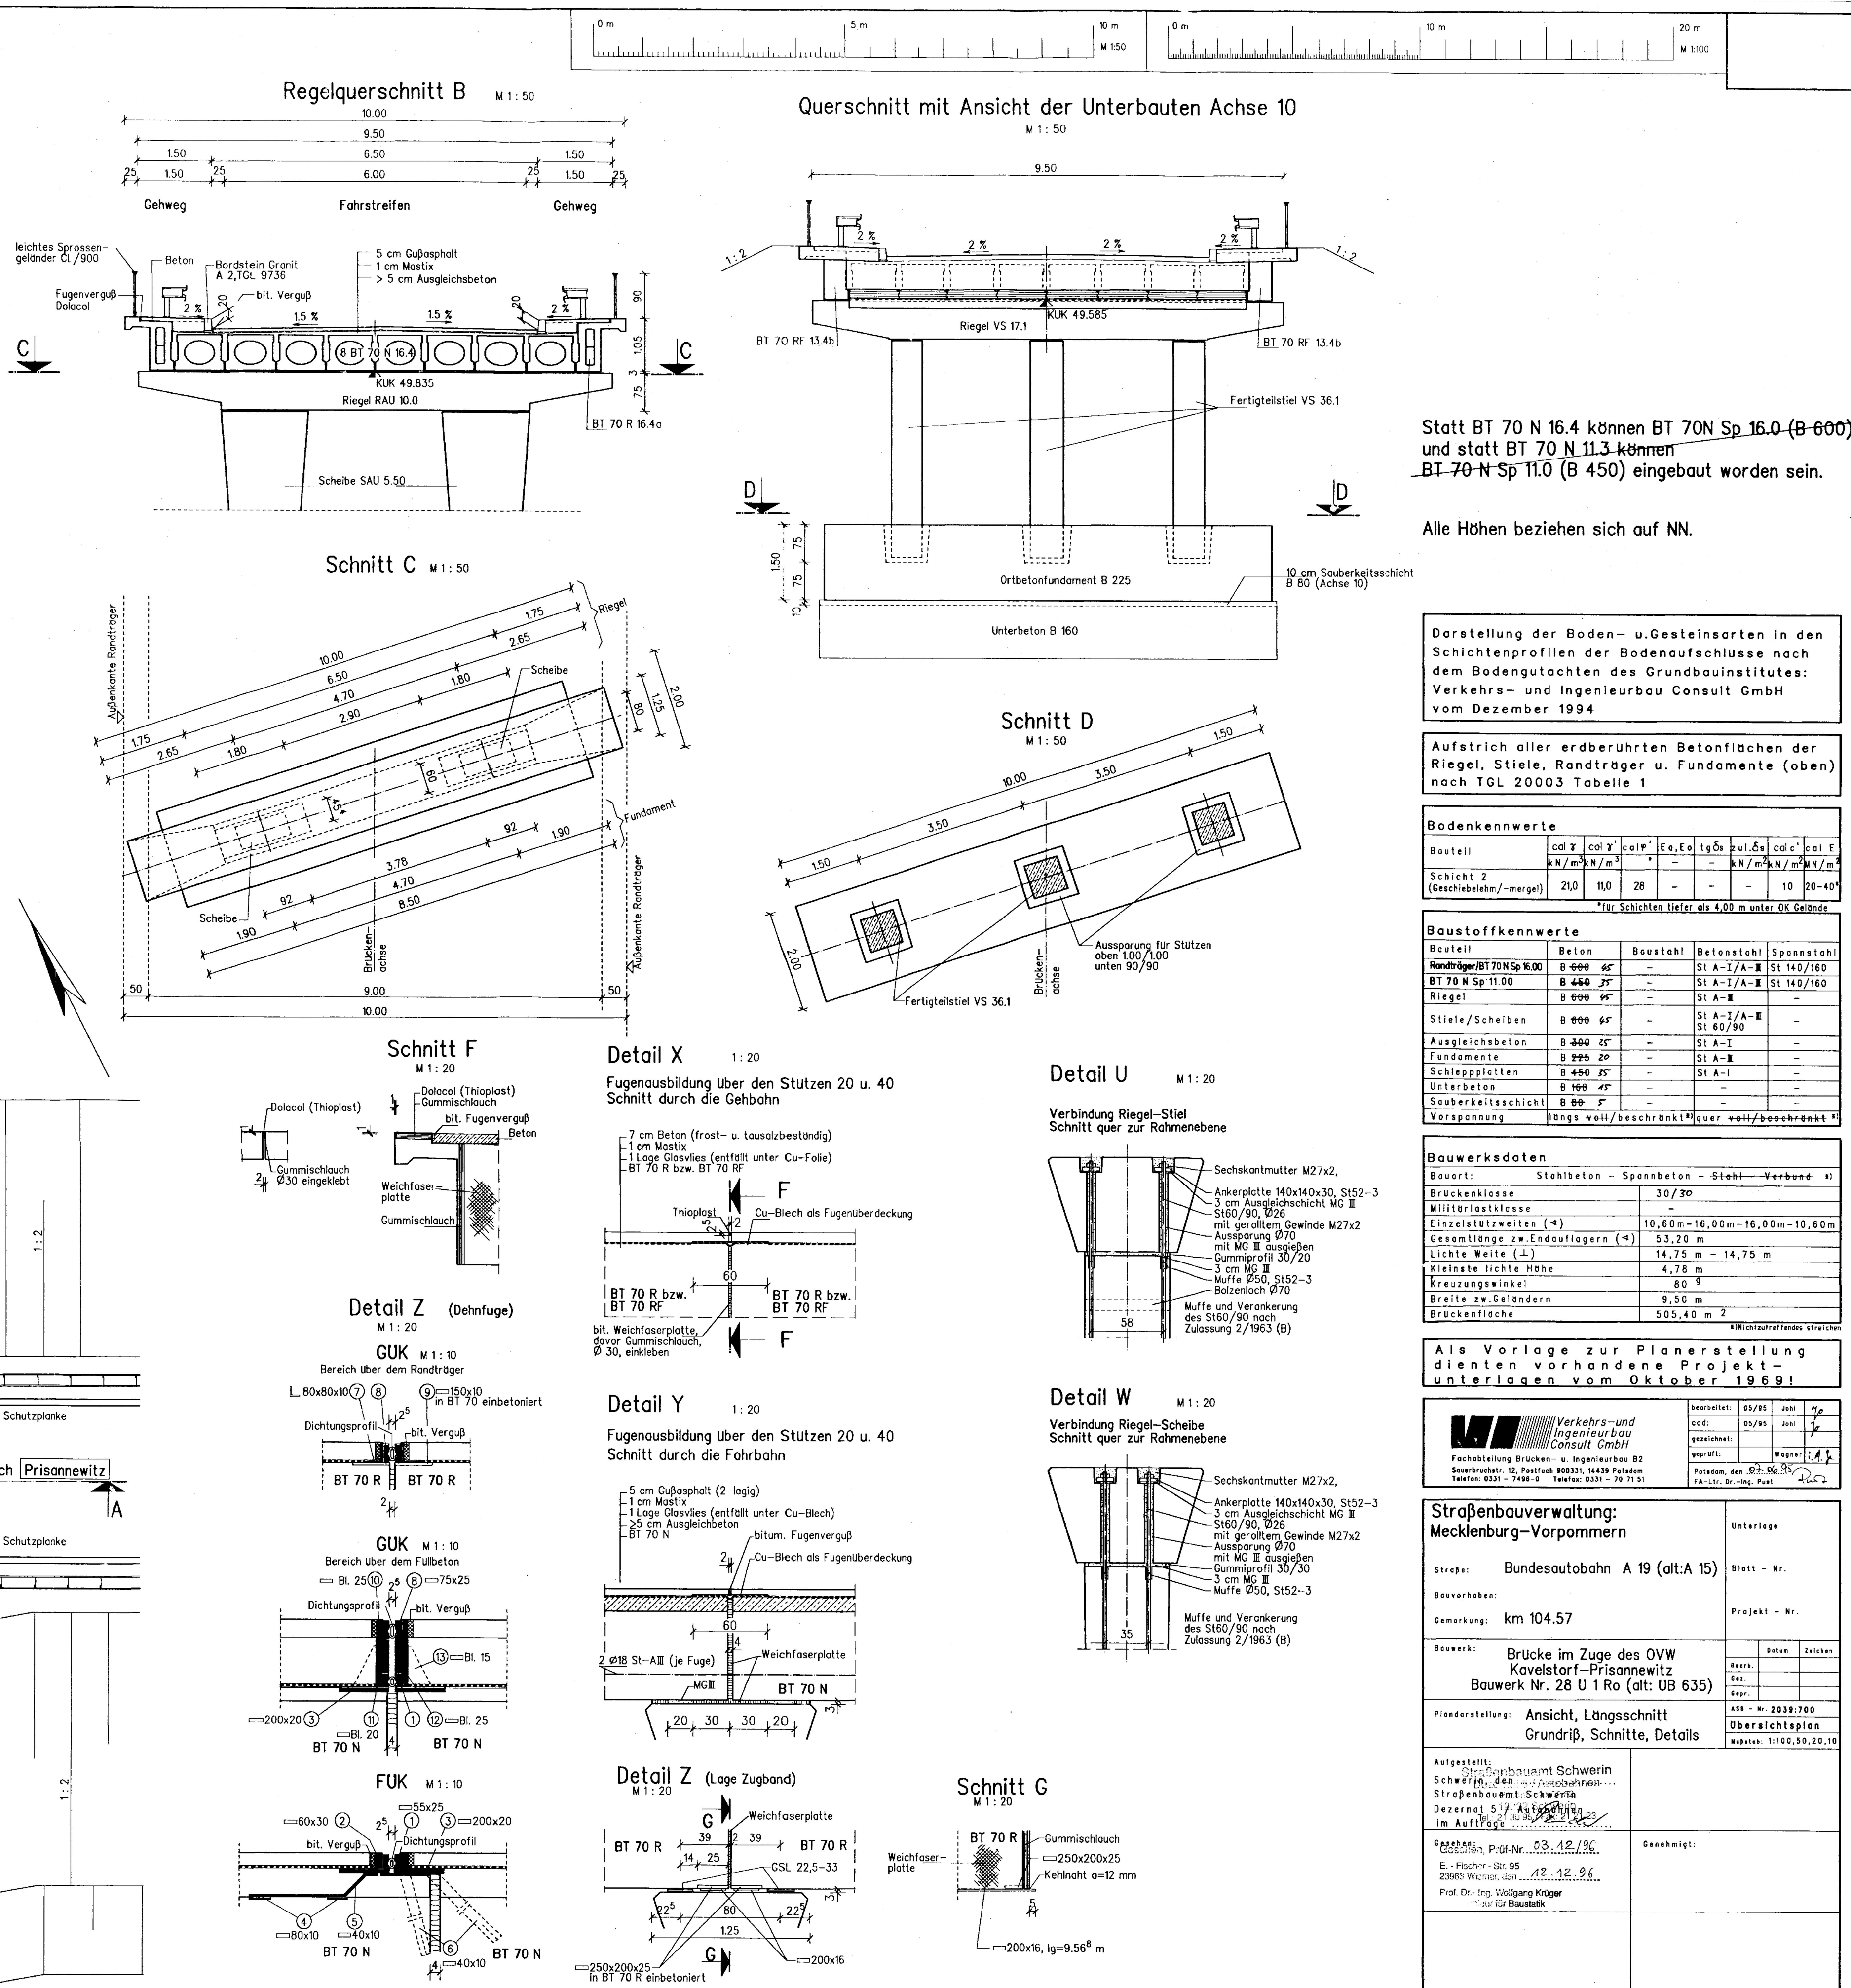

Zugehörige Zeichnungen:	
Plan-Nr.	Plan-Bezeichnung (jeweils aktuelle Fassung)
Blatt 1	Draufsicht
Blatt 2	Ansicht, Längsschnitt
Blatt 3	Regelquerschnitt, Korrosionsschutz, Schnitte Achse 20
Blatt 4	Widerlagerschnitte + Details
Blatt 5	Baugruben
Blatt 6	vorh. Bauwerk
Blatt 7	vorh. Bauwerk Anprallschutz

Endgültige Abmessungen nach statischen, konstruktiven und wirtschaftlichen Erfordernissen

NUR FÜR DIE AUSSCHREIBUNG

Entwurfsbearbeitung: Projekt-Nr.:	
 MECKLENBURGISCHES INGENIEUR-BÜRO FÜR VERKEHRSSBAU GMBH Blumenthal-Straße 11 · 19061 Schwerin Telefon 0385 35564-0 · E-Mail: schwiner@mbv-gbv.de	
Schwerin, den 03 / 2026	_____ Geschäftsführer
Plancodierung:	
Geändert	
a b c d	Datum Gez. Gepr.
Die Autobahn Niederlassung Nordost Außenstelle Güstrow	
Straßenklasse und Nr.: Autobahn A19 Streckenbezeichnung: von Wittstock nach Rostock Gemarkung: Kavelstorf	
Unterlage: 8 Blatt-Nr.: 6 Projekt-Nr.: A-07428-00	
Bauwerk/Baumaßnahme	
BAB 19, Ersatzneubau der Brücke im Zuge der Kreisstraße DBR 19 bei Prisannewitz	
ASB-Nr.: 1939 : 524	
Plananstellung:	
vorhandenes Bauwerk	
Bauwerksplan	
Maßstab: 1:200	
Aufgestellt:	Geprüft:
_____ Ort, Datum, Unterschrift	_____ Ort, Datum, Unterschrift
Kennzeichnung:	Genehmigt:
_____ Ort, Datum, Unterschrift	_____ Ort, Datum, Unterschrift